

昭和63年度クリーンセンター車庫その他建築工事


竣工図 (株)杉本組

図 面 目 録	
図面番号	図 面 名 称
1	位 置 図
2	全 体 平 面 図
3	車 庫 棟 平 面 図 ・ 立 面 図 ・ 断 面 図
4	〃 構 造 図
5	〃 電 灯 コ ン セ ン ト 設 備 図
6	鳥 小 屋 平 面 図 ・ 立 面 図 ・ 断 面 図
7	〃 構 造 図
8	門 囲 障 配 置 図
9	門 囲 障 施 設 構 造 図 (1)
10	〃 (2)
11	処 理 水 貯 槽 構 造 図
12	屋 外 配 管 平 面 図
13	屋 外 設 置 機 器 図
14	屋 外 配 線 図
15	電 気 ・ 計 装 配 線 図


鈴鹿市役所市民生活部清掃施設建設事務所

株式会社環境工学コンサルタント

昭和 63 年 度 図 面 番 号
クリーンセンター車庫その他建築工事
図 面 名
作成年月：昭和63年 5 月 10 日 編 入
鈴 鹿 市 役 所
市民生活部清掃施設建設事務所

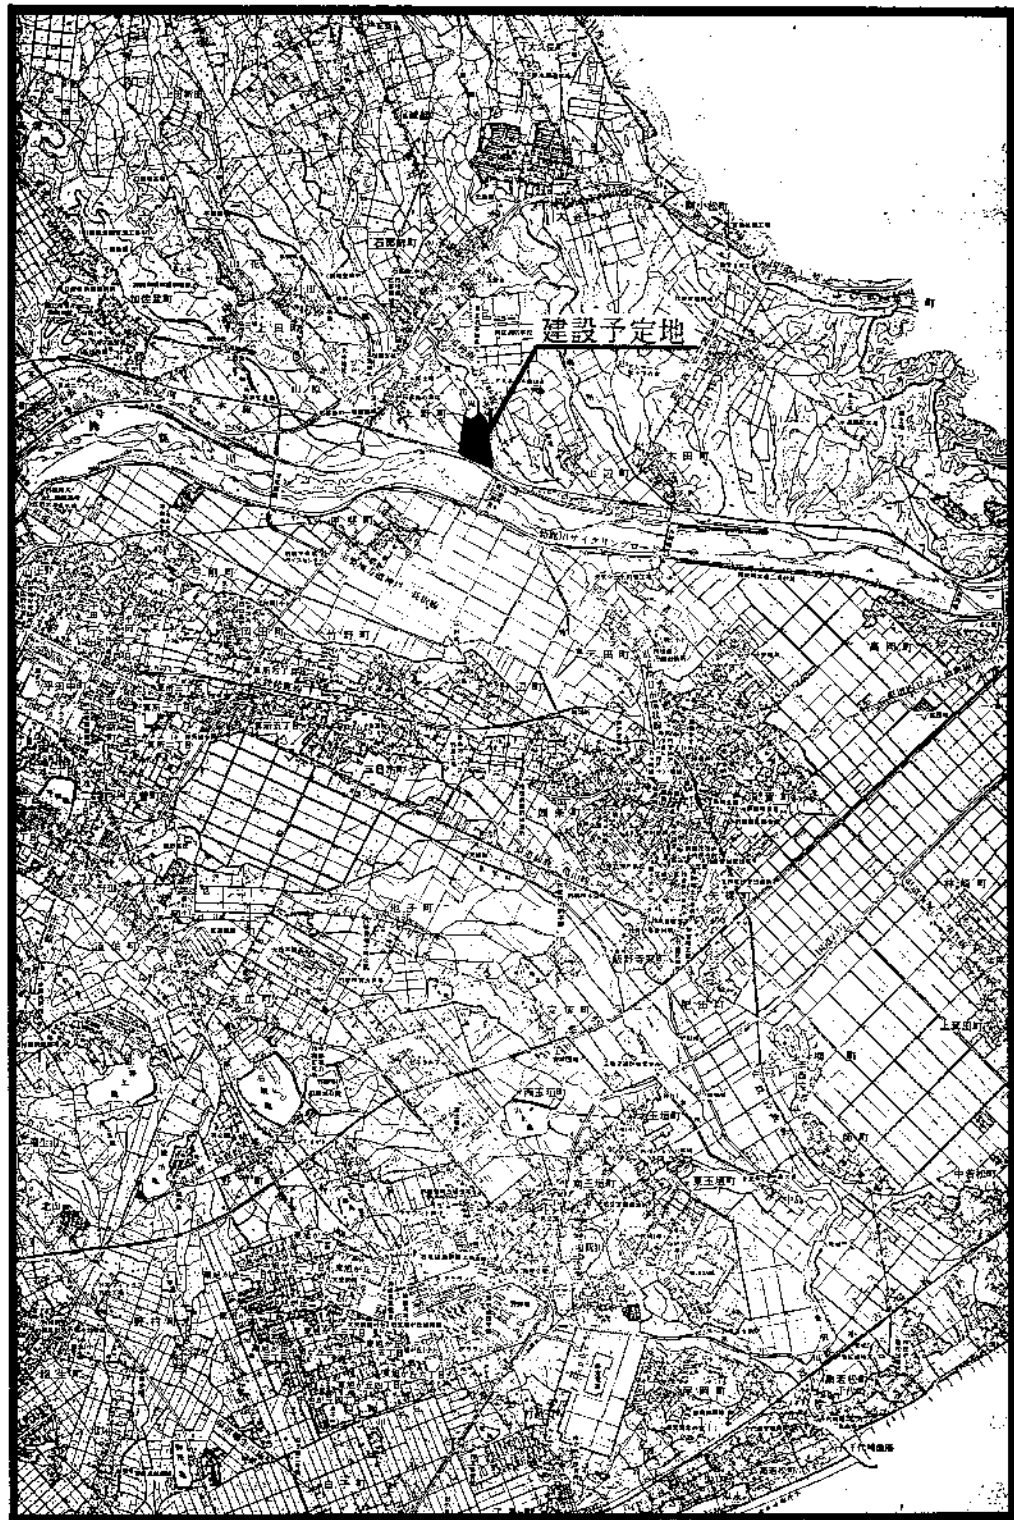

位置図 1/25000

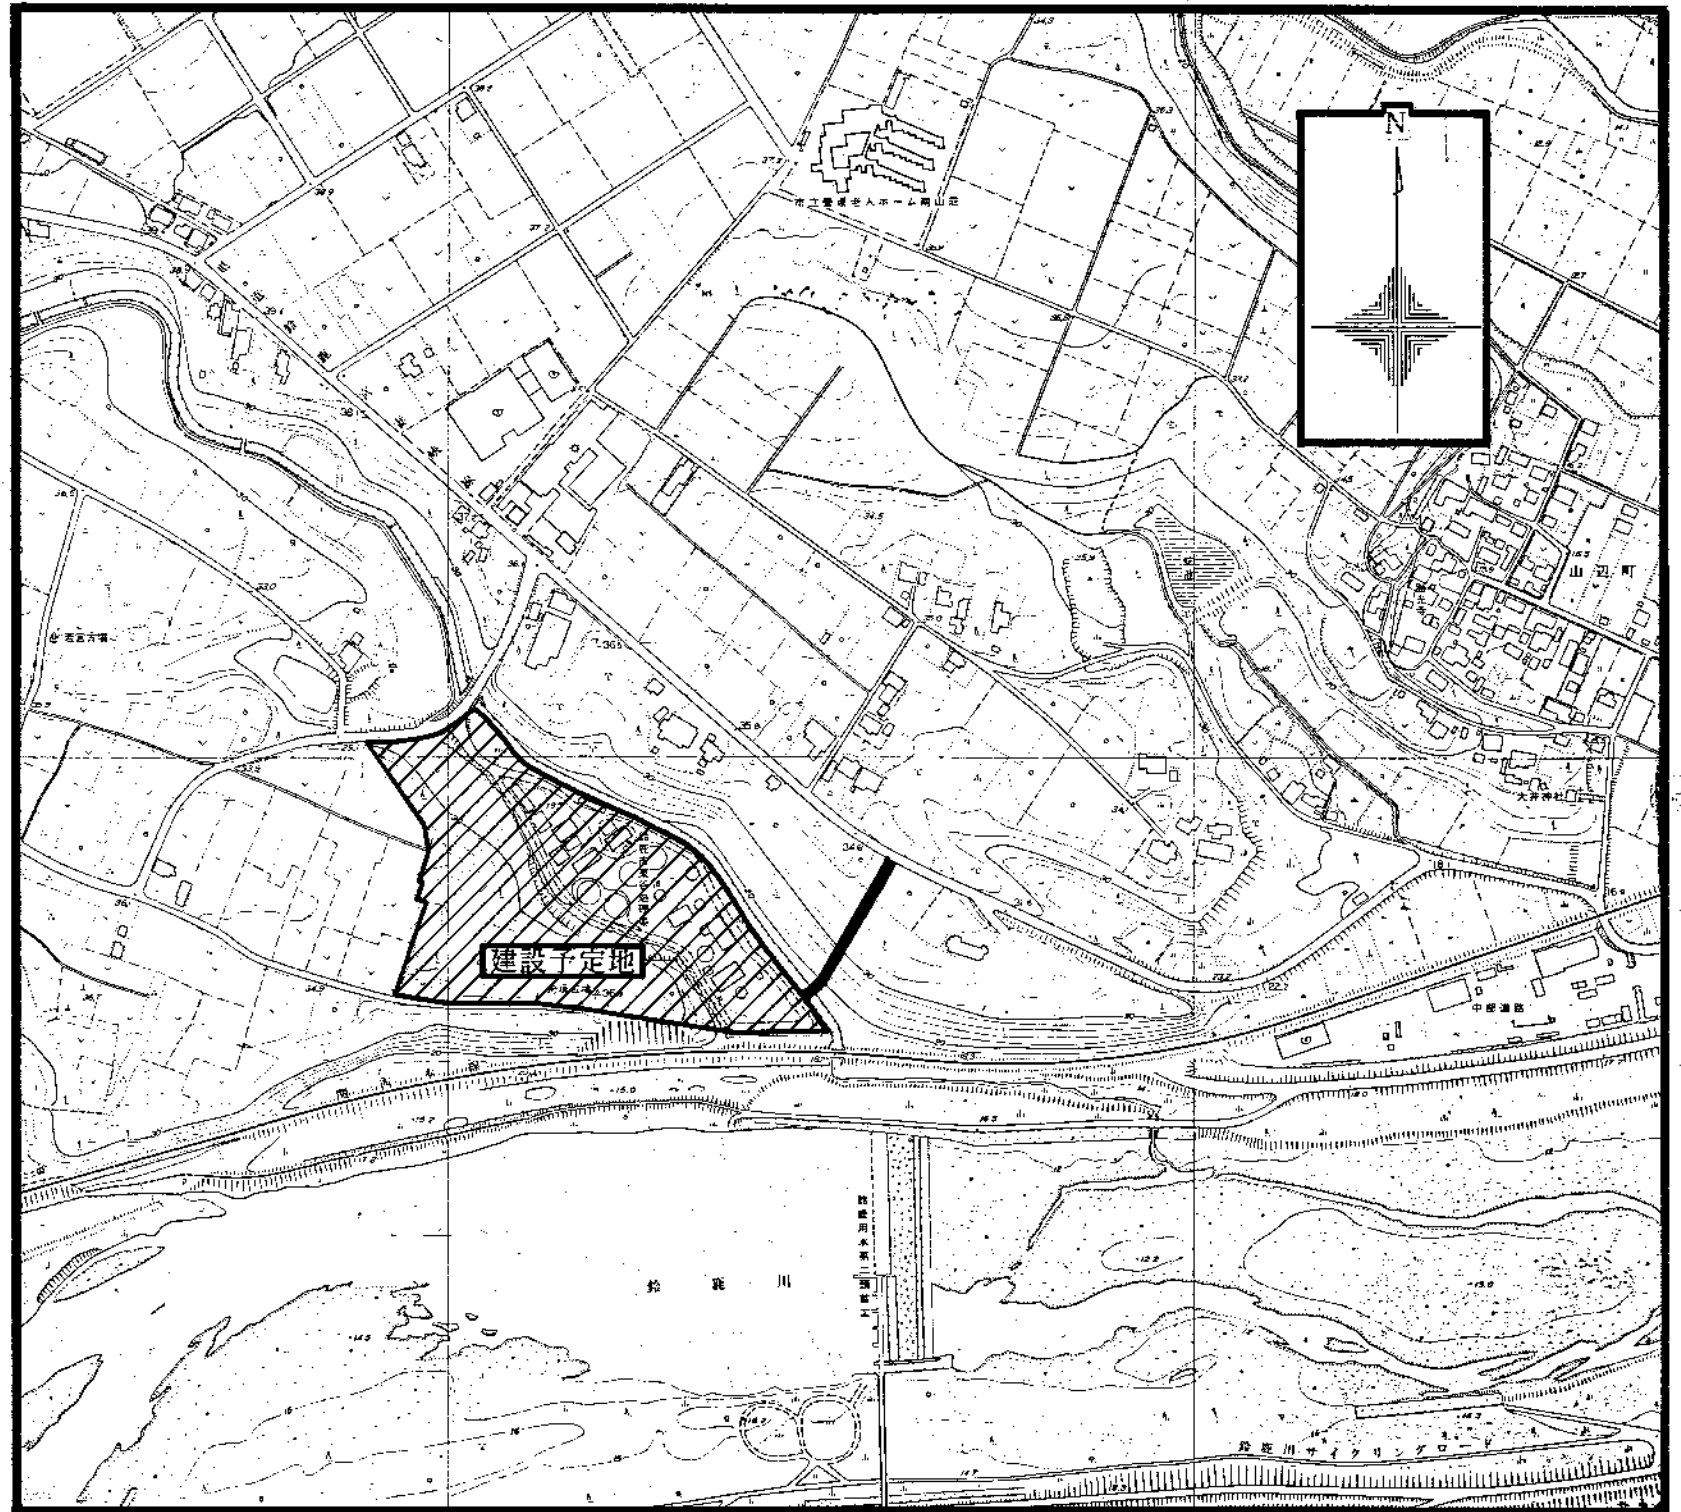


位置図 1/2500

環境工学コンサルタント	
主任技師	根 出 者

昭和 68 年度	図面番号	1
クリーンセンター車庫その他建築工事		
図面名	位置図	
作成年月	昭和62年5月 日	縮尺 1/25000 1/2500
鈴鹿市役所		
市民生活部南施設建設事務所		

全体平面図 1/500

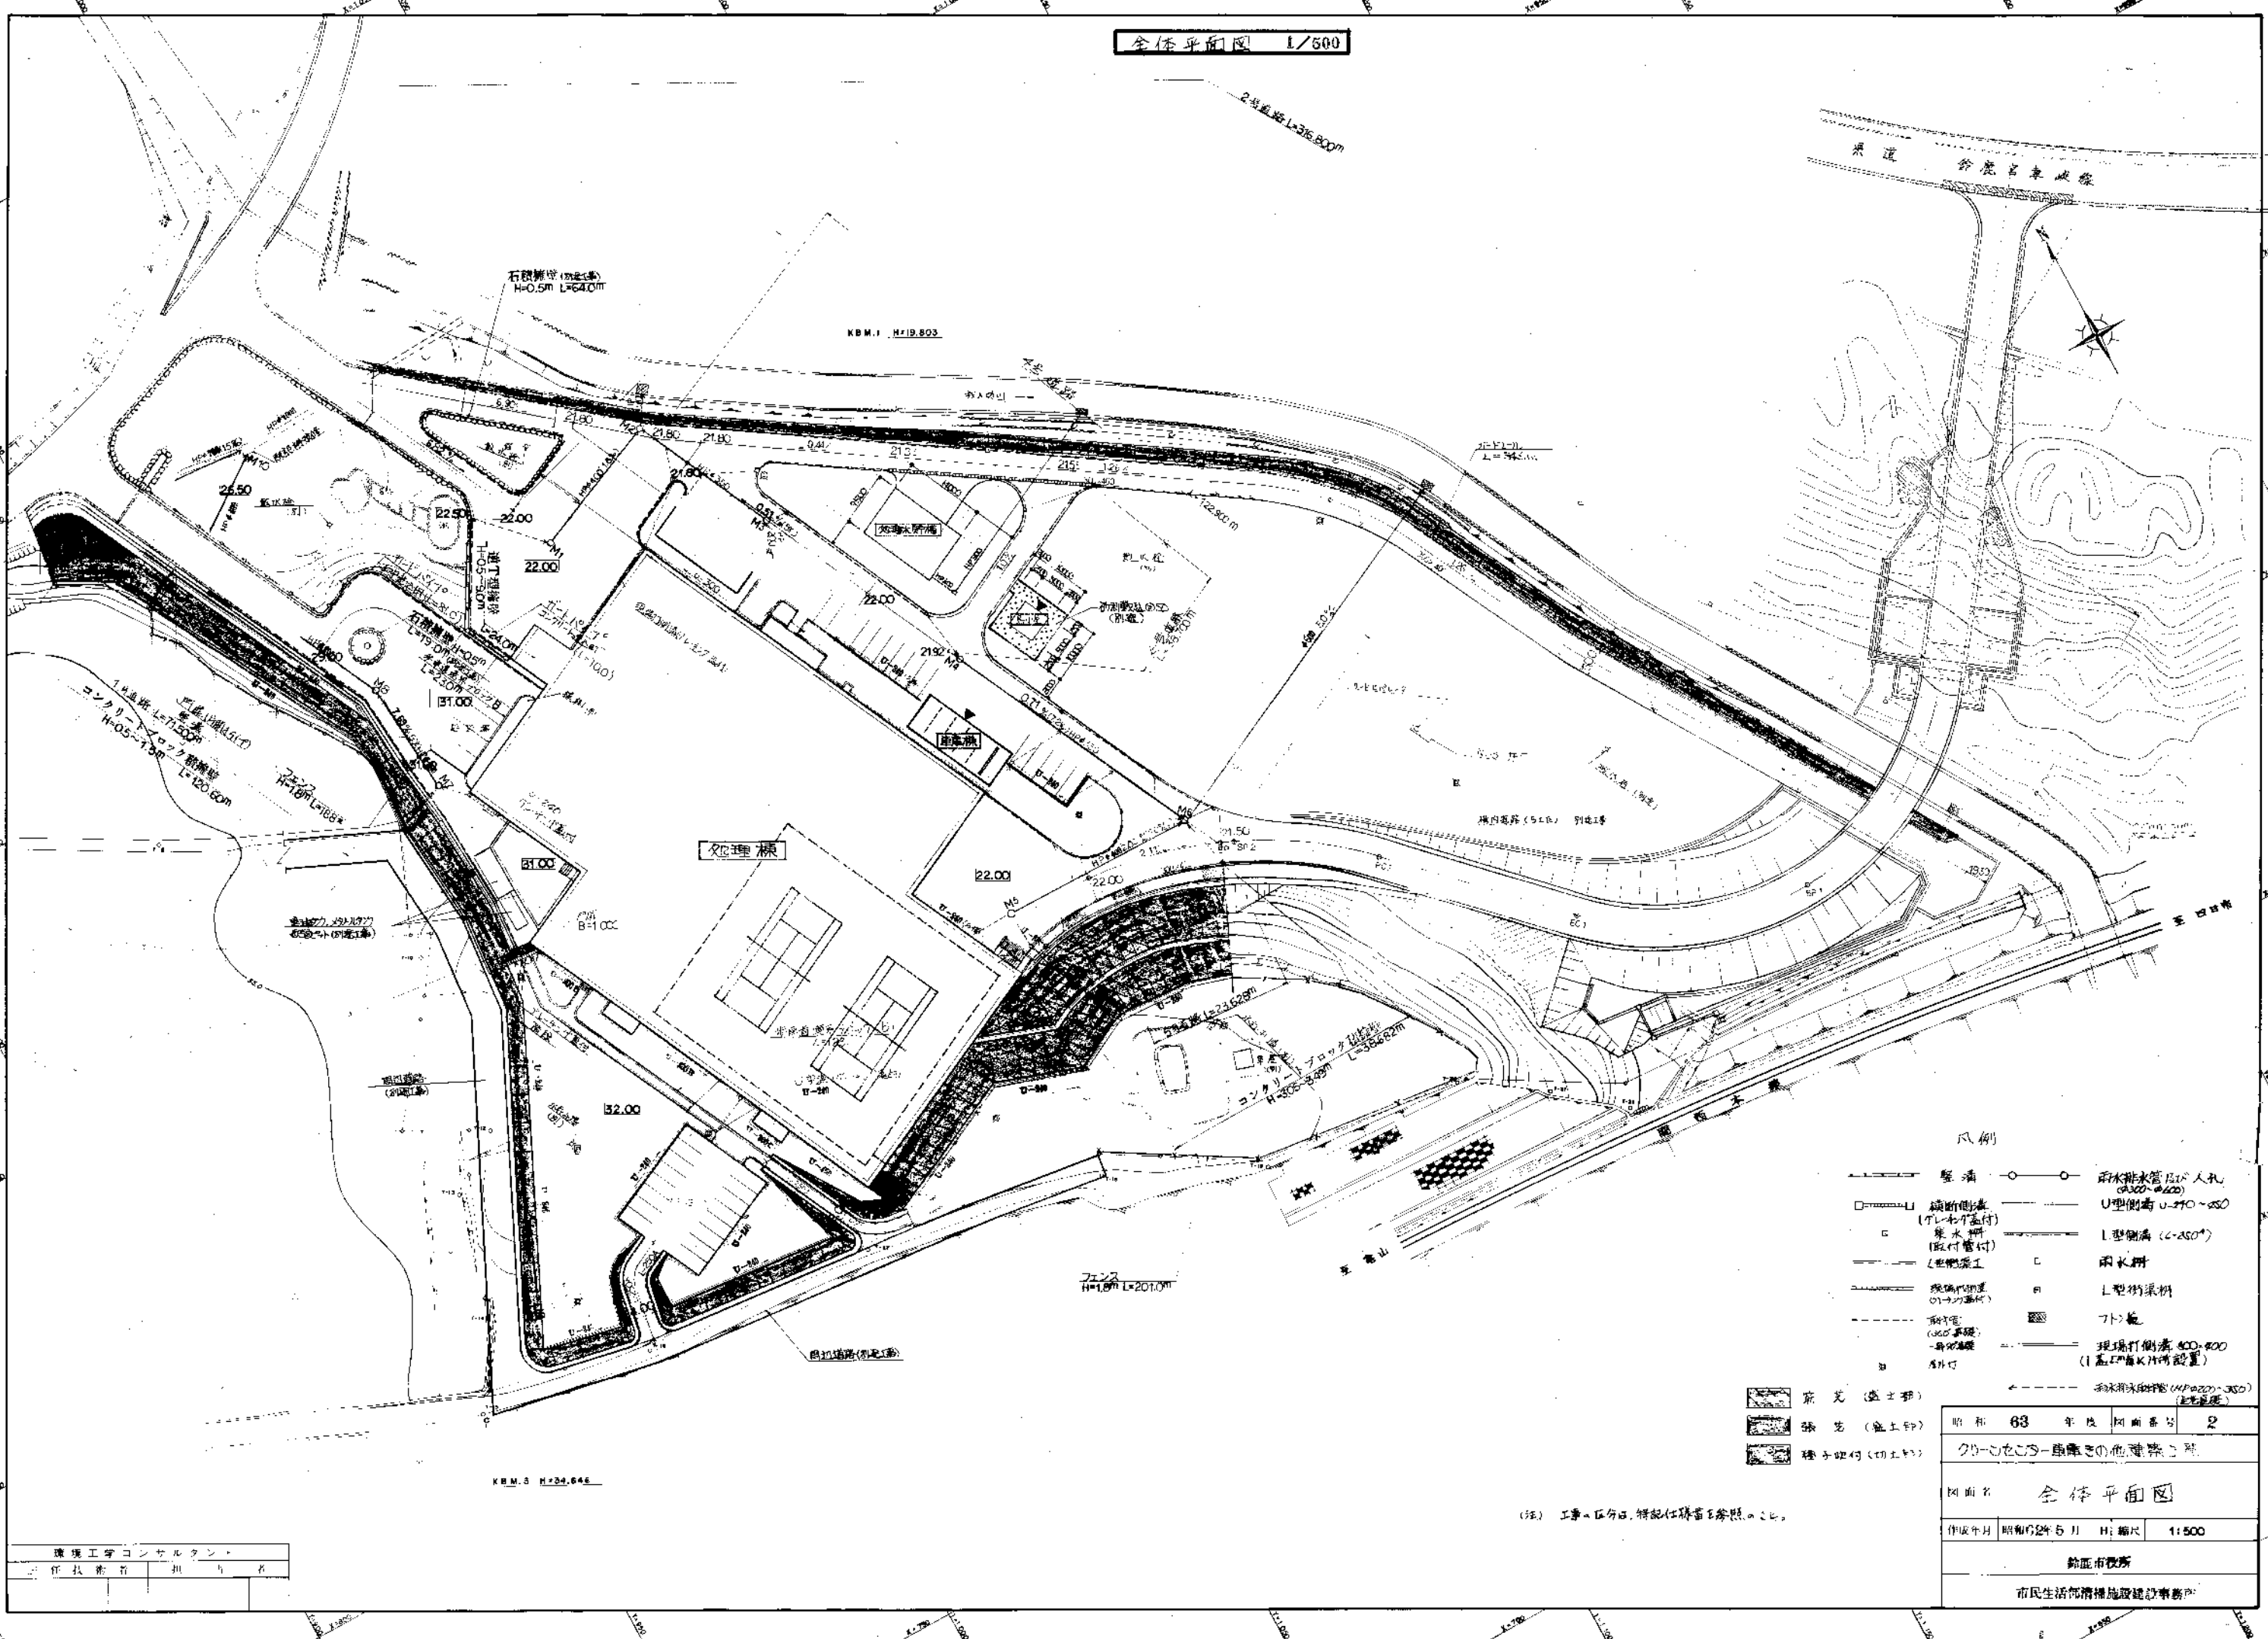



- 凡例
- 塀溝
 - 掘削側溝 (T=400等径付)
 - 集水溝 (取付管付)
 - 現況側溝 (T=400等径)
 - 雨水管 (500等径)
 - 雨水排水管及び人孔 (φ300~φ600)
 - U型側溝 (U=200~250)
 - L型側溝 (L=450)
 - 雨水井
 - L型側溝
 - 7.5m
 - 現場打側溝 (φ300~φ500) (1基につき1ヶ所設置)
 - 雨水排水管 (φ300~φ500) (埋設)

- 床土 (盛土部)
- 盛土 (盛土部)
- 砂子吹付 (切土部)




昭和	63	年度	図面番号	2
図面名 全体平面図				
作成年月	昭和62年5月	H: 縮尺	1:500	
鈴鹿市役所				
市民生活環境補施設建設事務所				

(注) 工事区分は、特記は詳書に参照のこと。

環境工学コンサルタント

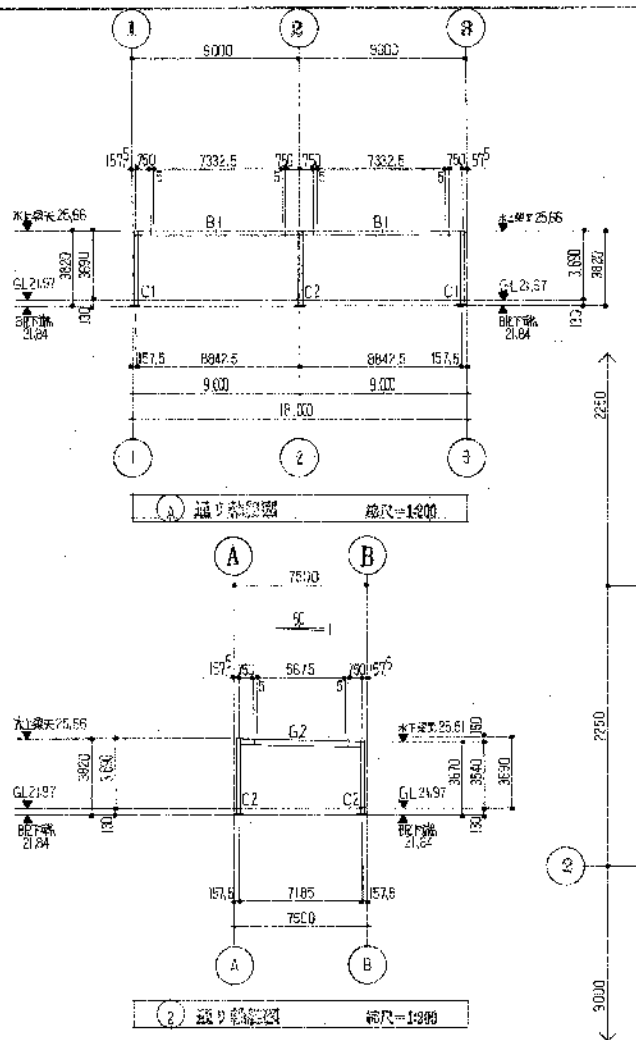
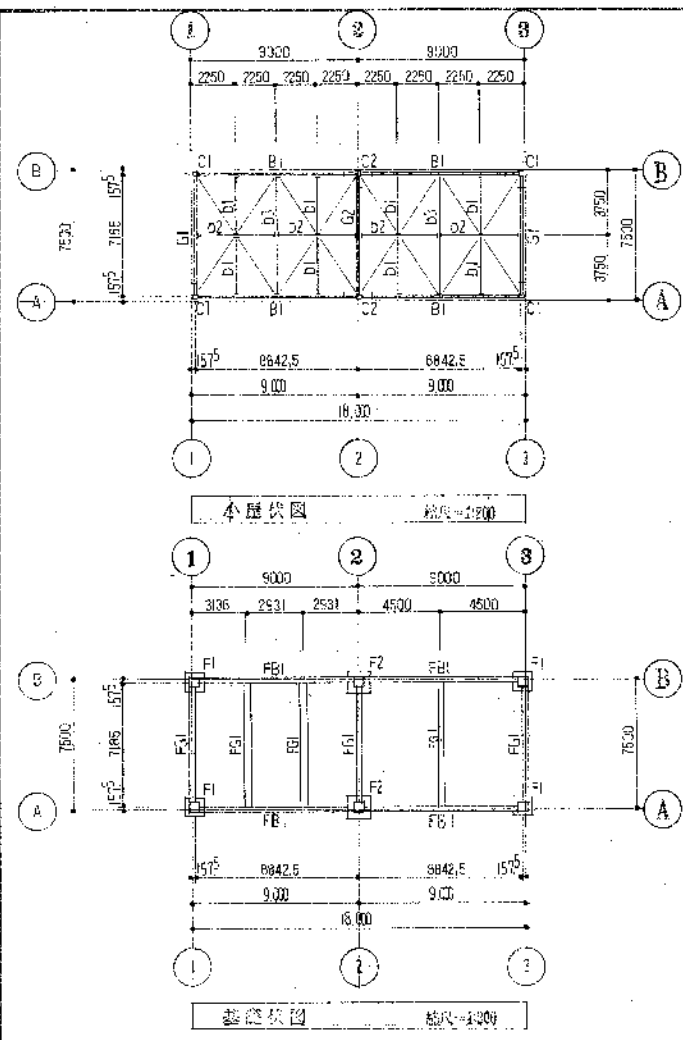


部材の名称		規格		数量		単位		備註	
C1-C2	□-175×175×6	BASE R-2×420×420	A.BOLT 4-M16-L=60	6	1	D1	H-148×100×6×9	2-M16	使用材料
E1	H-248×124×5×8			6	1	D2	H-18×99×2.5×7	2-M16	● 鋼筋
C2	H-298×143×5.5×8			2	1	D3	H-298×143×5.5×8	3-M20	● 鉄骨
E	H-298×145×5.5×8			2	1				● 鋼材

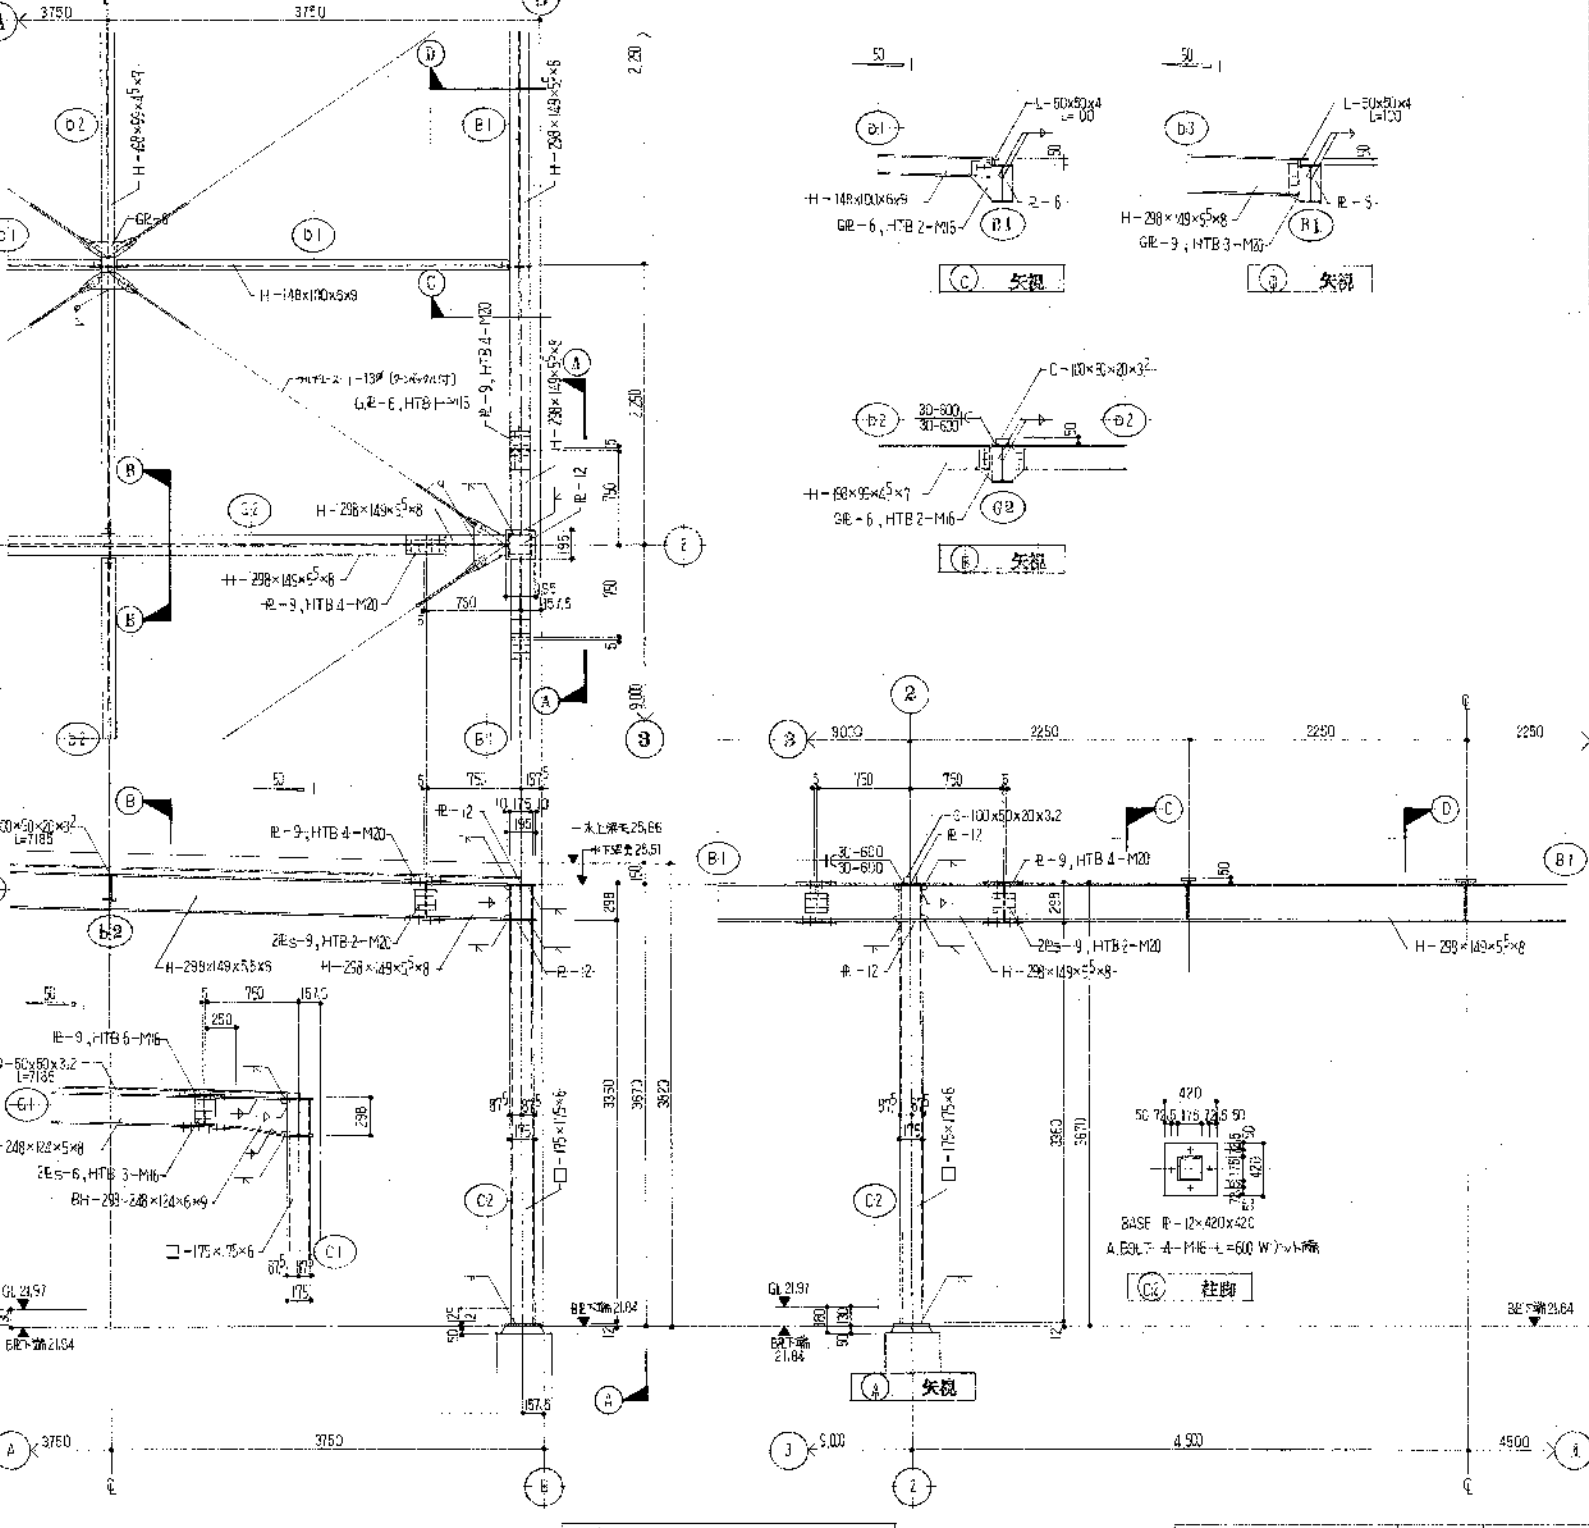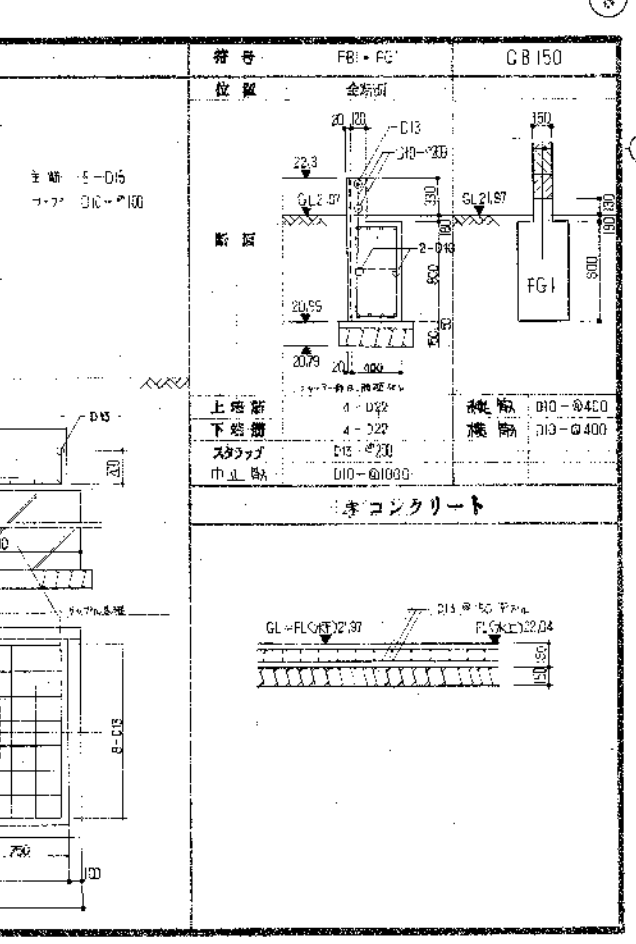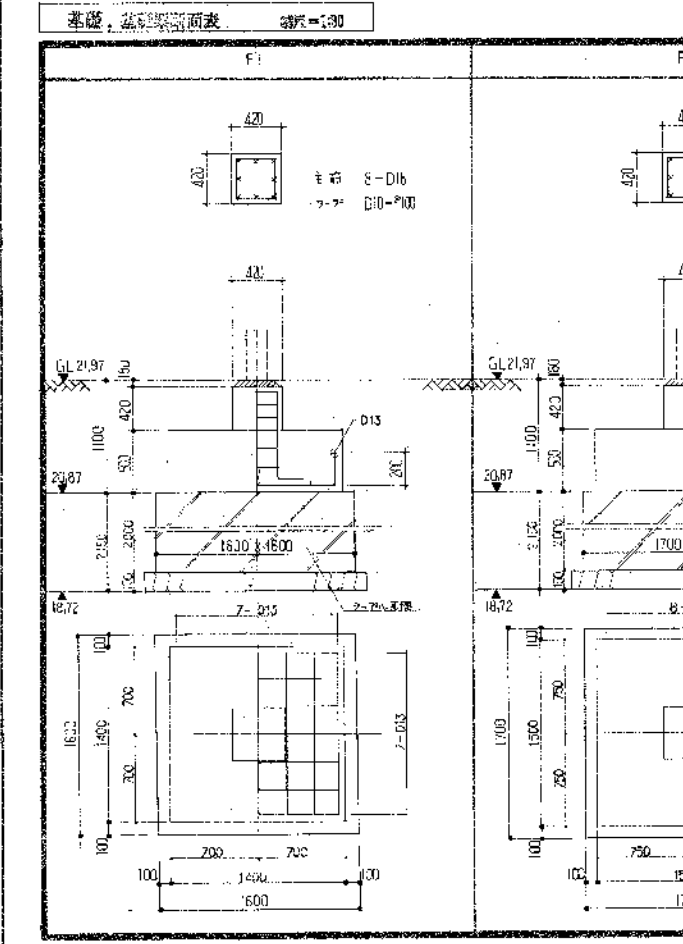


廣野工務コンサルタント
主任技師 廣野 隆 計

グリーンセンター車庫等の建築工事
図名 車庫棟 構造図
年月日 昭和 62 年 5 月 11 日 縮尺 1/300
繪者 廣野 隆
市民生活部 都市建設課 建設事務科

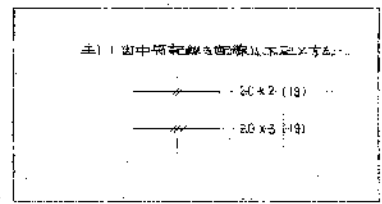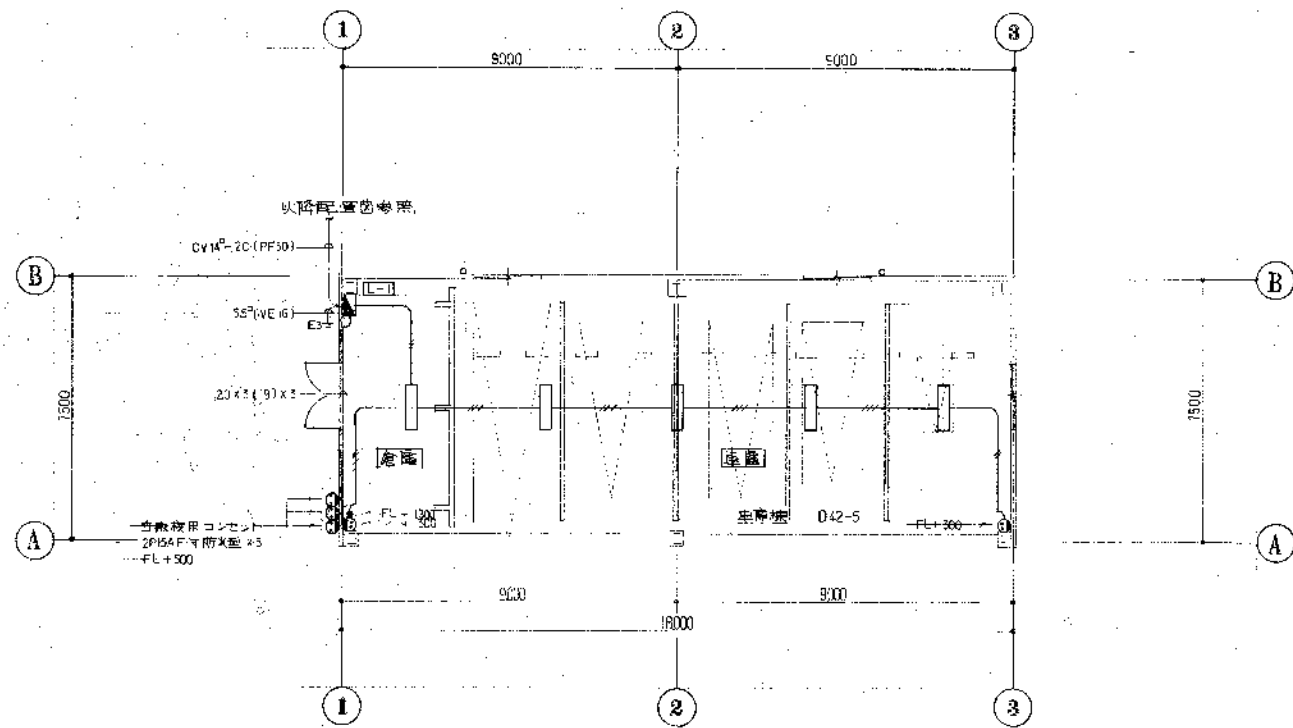

車庫様平面詳細図 1/100


環境工学コンサルタント
〒113 東京都文京区

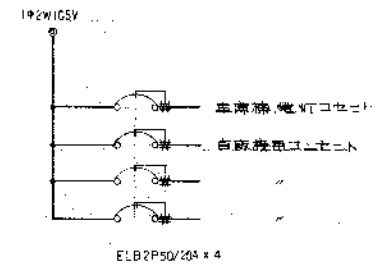

L-1

照明器具配置図



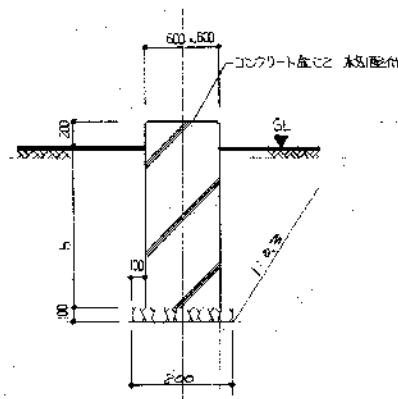
照明器具設置図 1/30


昭和	63	年度	同第	5
クリヤセンター車庫等の修繕工事				
図面	車庫様 電灯コンセント設備図			
作成年月	昭和	年	月	日
縮尺 1/100				
鈴鹿市役所				
市民生活部清掃施設建設事務所				

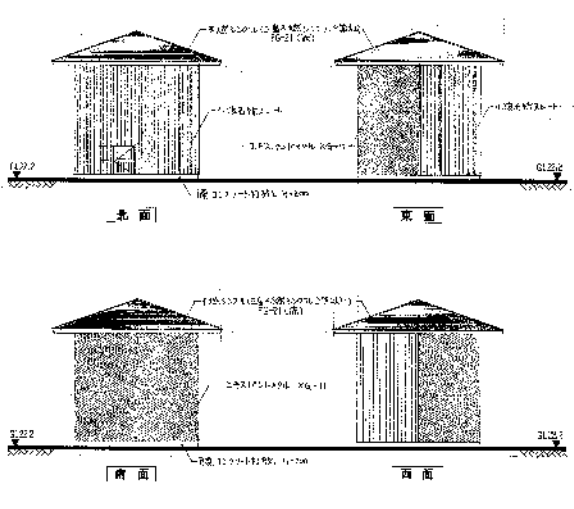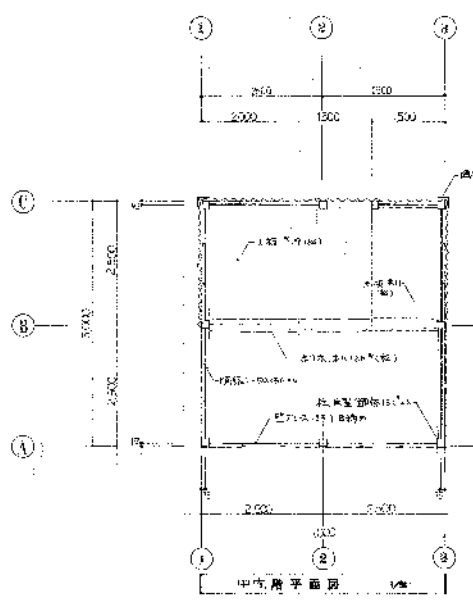

④		1/50
W	X	H
5000	1200	
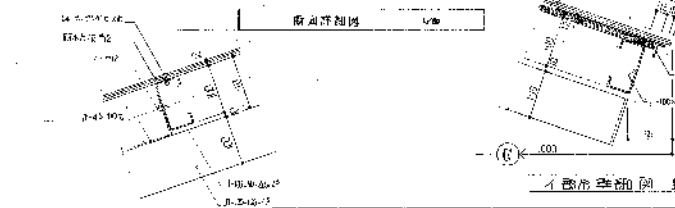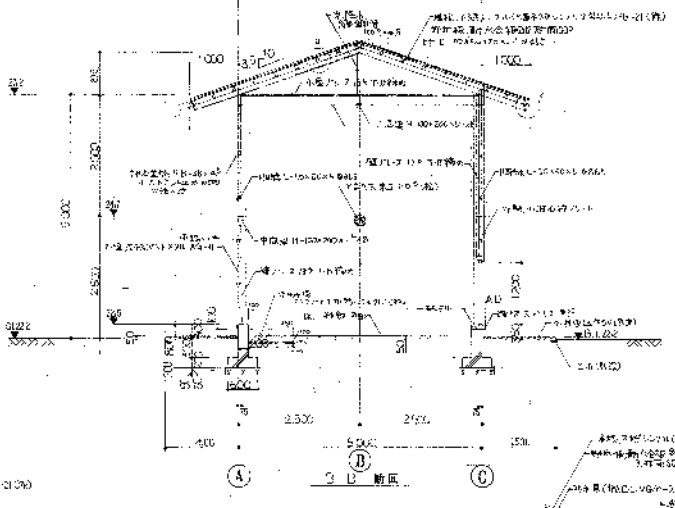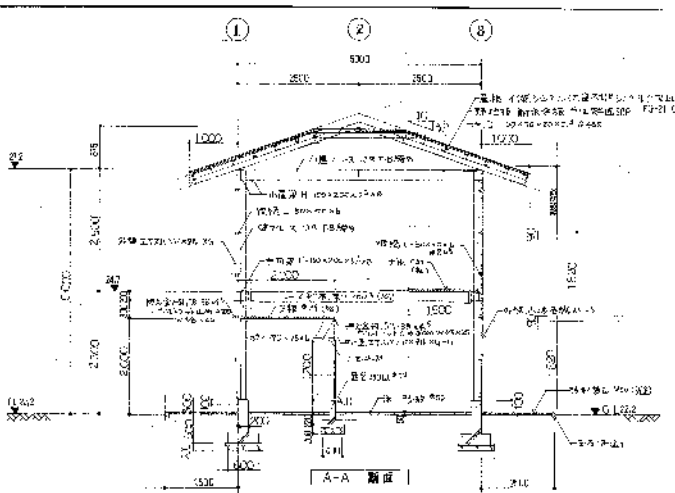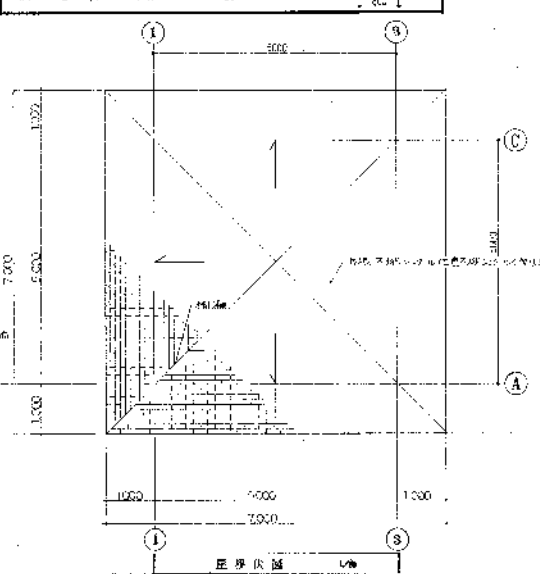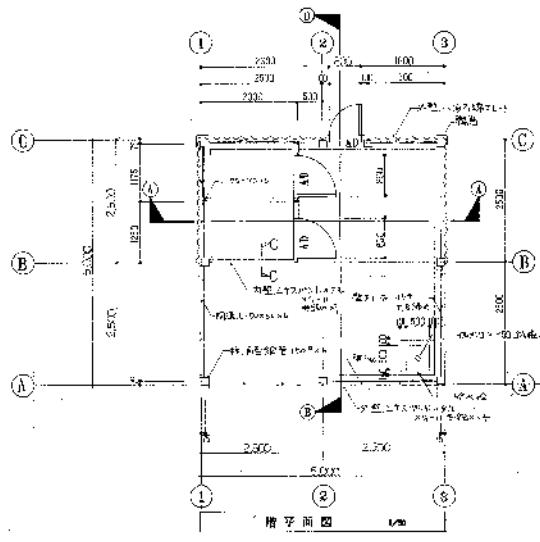
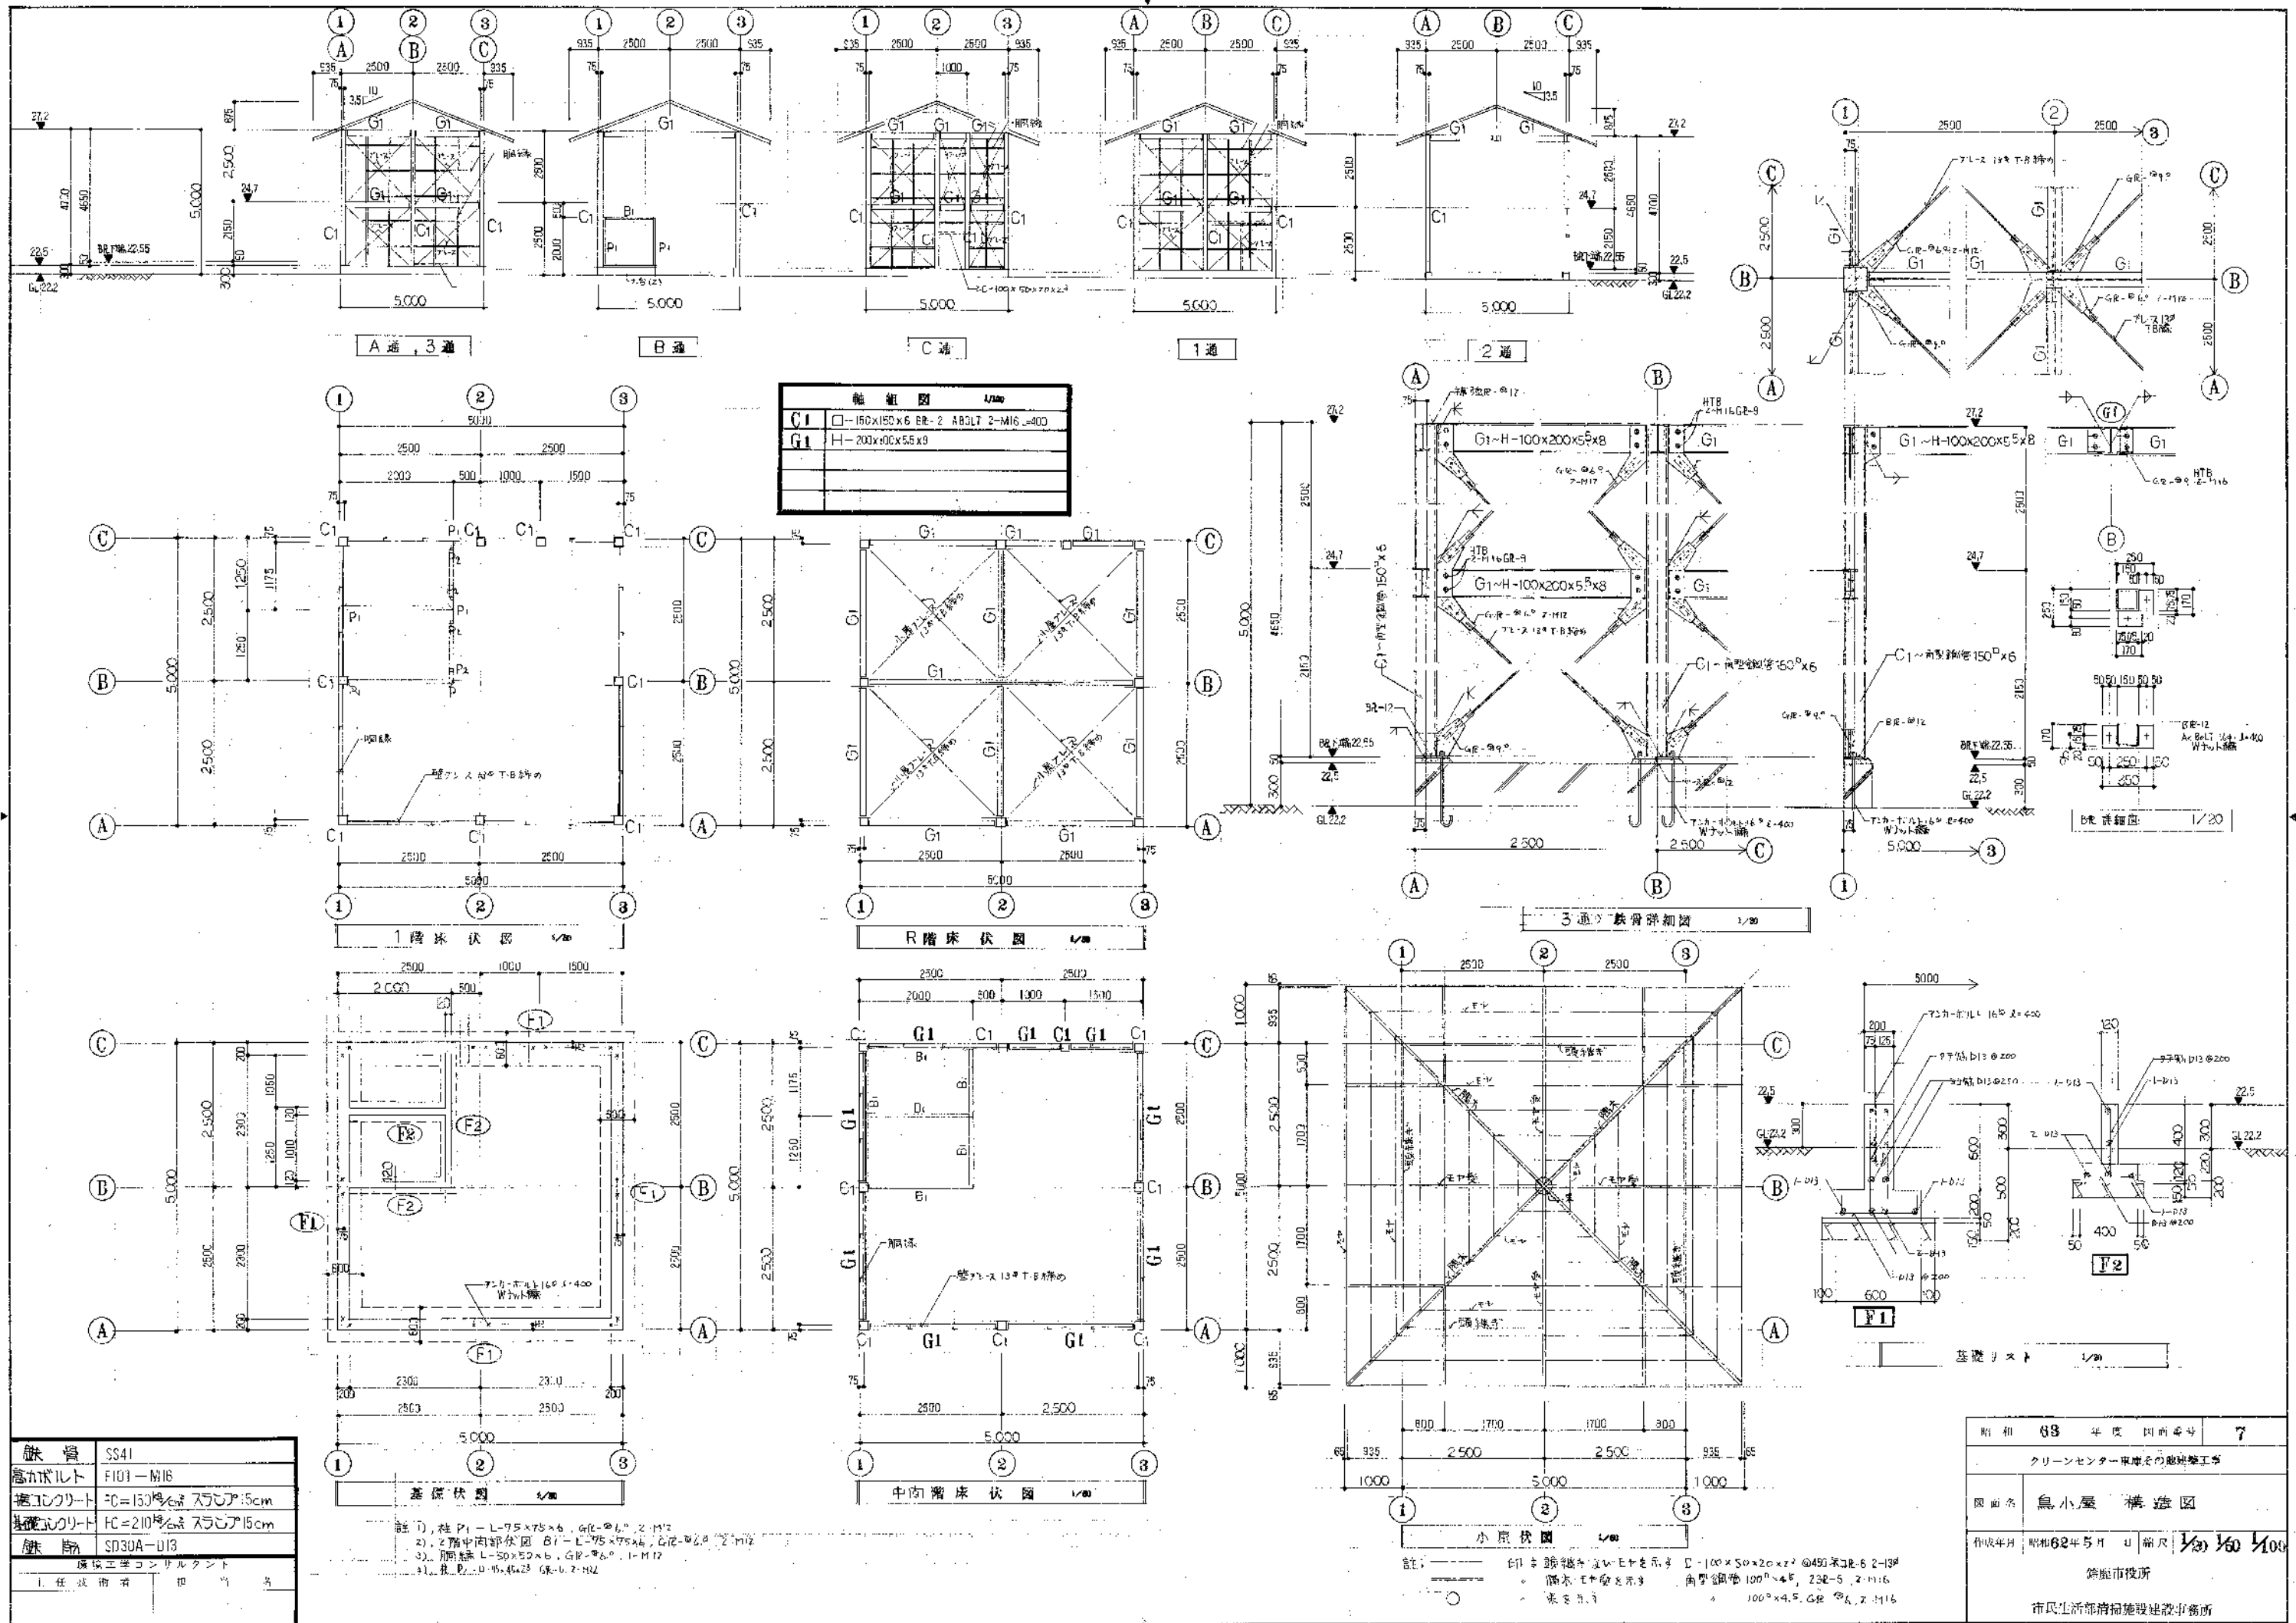


鉄骨	SS41
高力ボルト	F101-M16
据コンクリート	FC=150 ^{kg} スランパ15cm
基礎コンクリート	FC=210 ^{kg} スランパ15cm
鉄筋	SD30A-D13
1. 任 務 書 印 号	

註) 柱 P1-L75x75x6, G1-φ6, 2-M12
 2) 2階中肉部伏図 B1-L75x75x6, G1-φ6, 2-M12
 3) 間柱 L-50x50x6, G1-φ6, 1-M12
 4) 柱 L-75x75x6, G1-φ6, 2-M12

註) 印 鋼 骨 柱 L-75x75x6, G1-φ6, 2-M12
 鋼 骨 柱 角 鋼 骨 100^φx4.5, 2.2-M16
 100^φx4.5, G1-φ6, 2-M16

昭和	63	年度	図面番号	7
クリーンセンター車庫その他建設工事				
図面名	鳥小屋 構造図			
作成年月	昭和62年5月	日 期	1/30	1/100
建設事務所				
市民生活部清掃施設建設事務所				


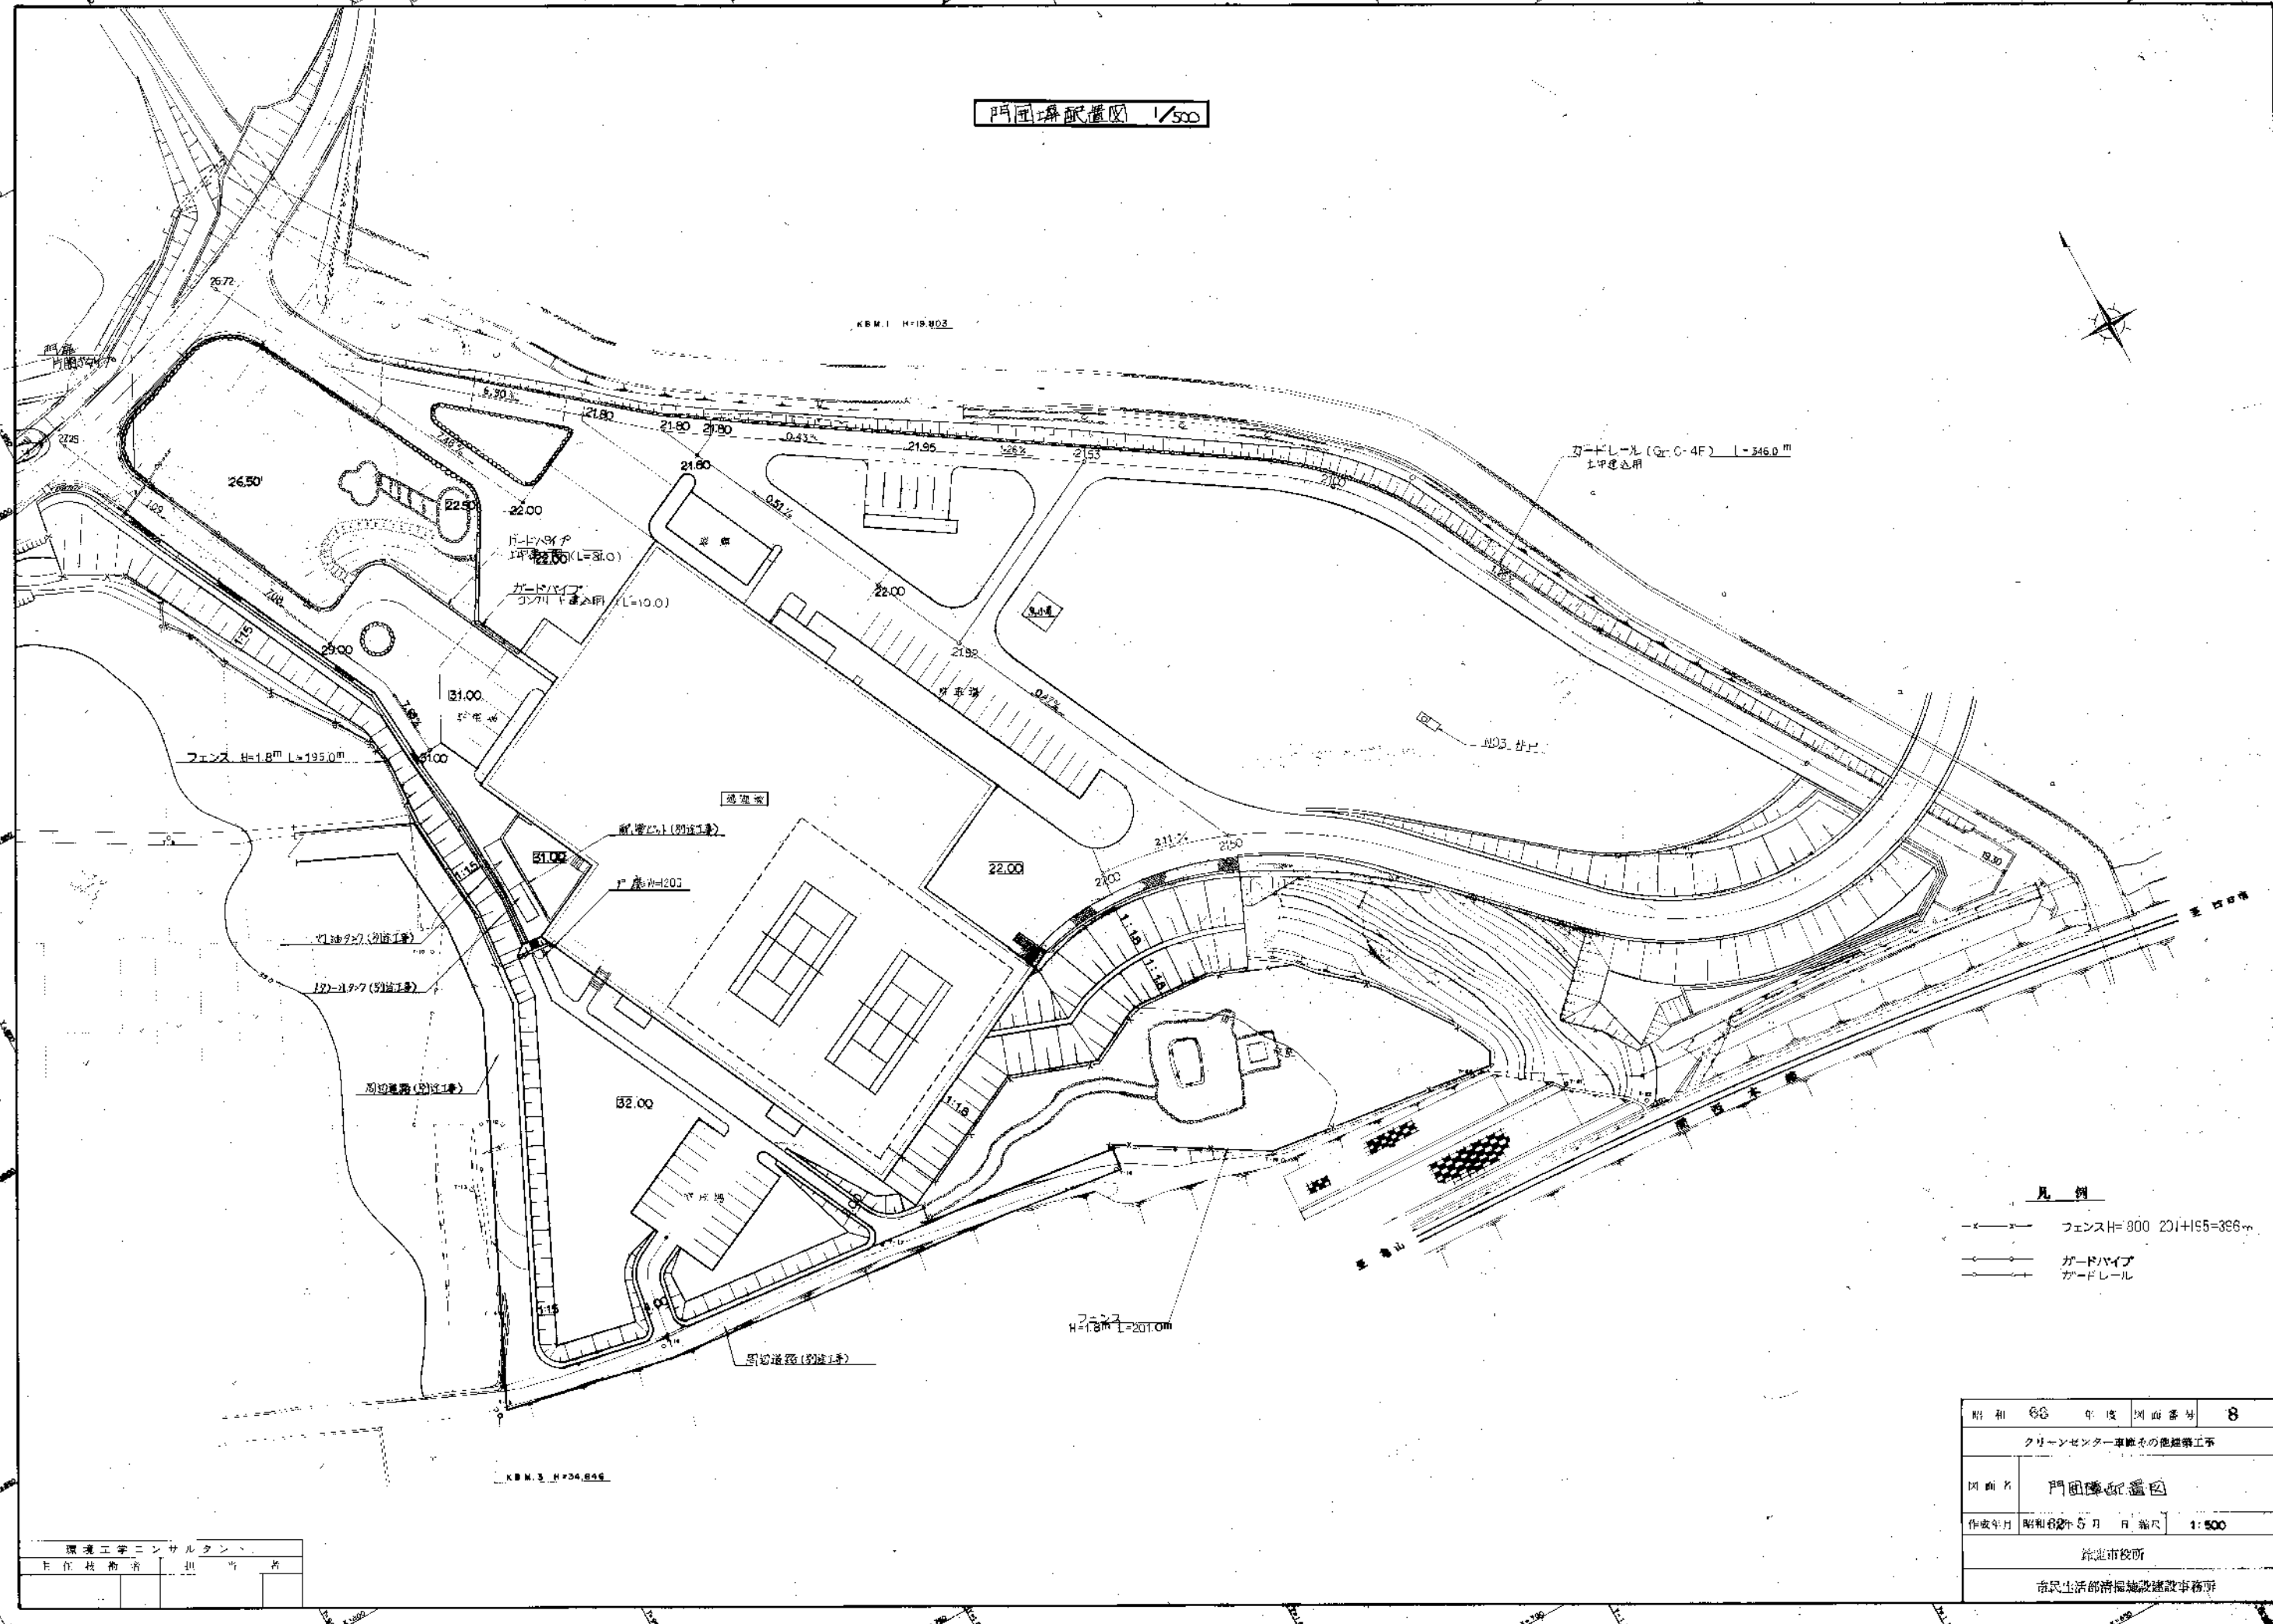


- x-x- フェンスH=900 201+H5=366mm
- o-o- ガードバイパス
- >->- ガードレール


鈴鹿市役所				
市民生活部清掃施設建設課				

環境工学コンサルタント
主任技術者 担当者

ガードパイプ S=1:20
PZ-M4-11B-W コンクリート埋込用

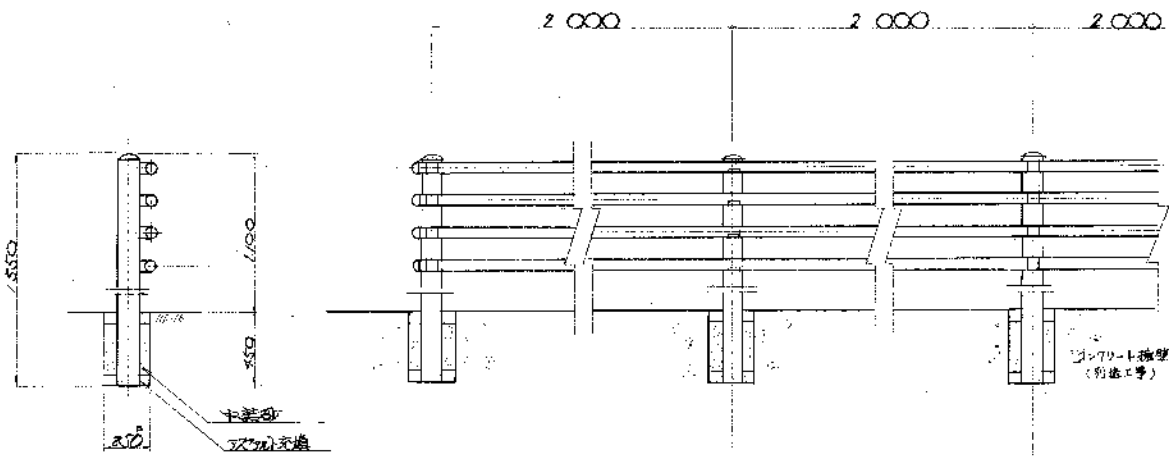


ガードレール S=1:20

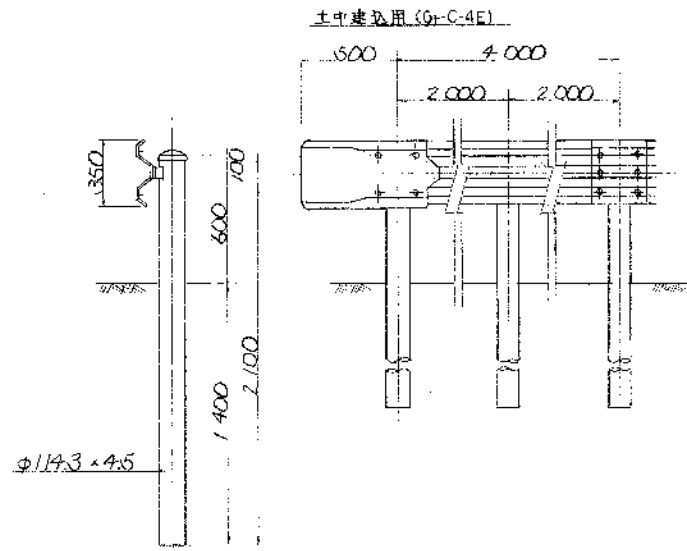


ネットフェンス S=1:20


PCフェンス PC-A1800 カラーシールド
主材 STR41 HDZ40 防錆耐腐蝕電鍍鋼板
副材 SS21 HDZ40 防錆耐腐蝕電鍍鋼板

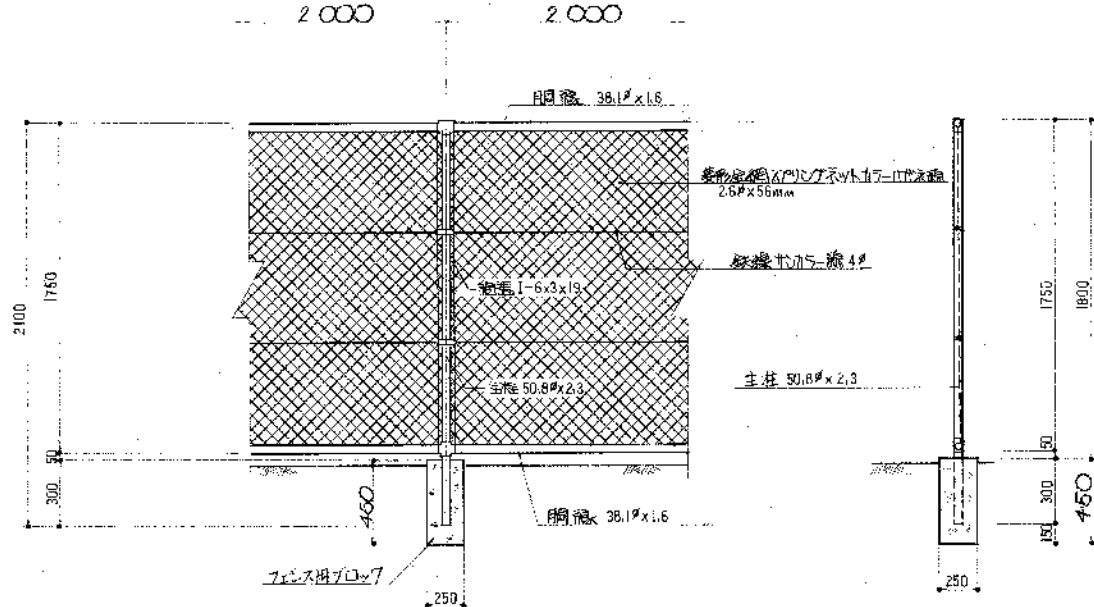

門扉


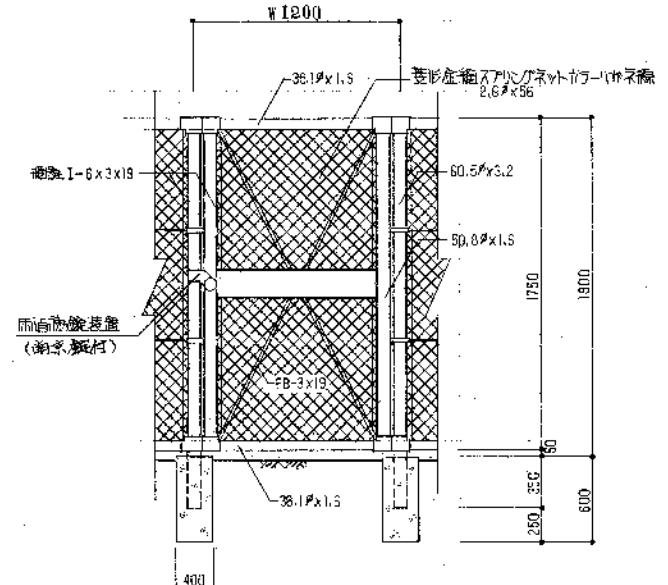


ガードパイプ S=1:20
PZ-M4-11B-W (土中埋込用)

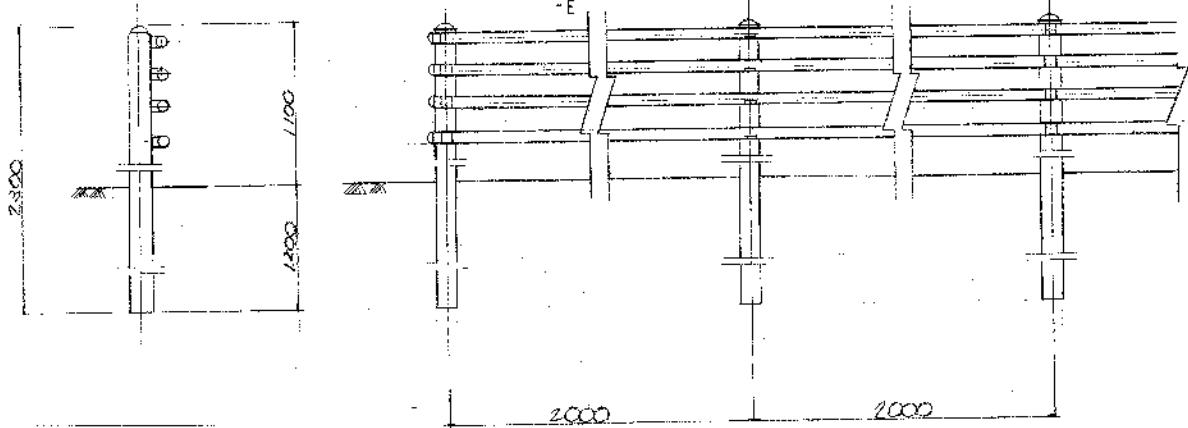


⊕ 使用メーカー	昭和 63 年 地区画番号 10
ネットフェンス	朝日スチール工業(株)
四面	門圍障施設構造図(2)
作成年月	昭和 62 年 5 月 0 日 縮尺 1:20
	鈴鹿市役所
	市民生活部情報施設建設事務所


環境工学コンサルタンツ
主任技術者 須 野

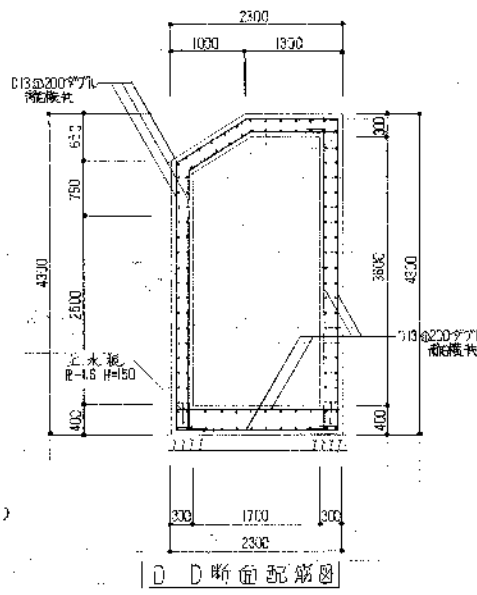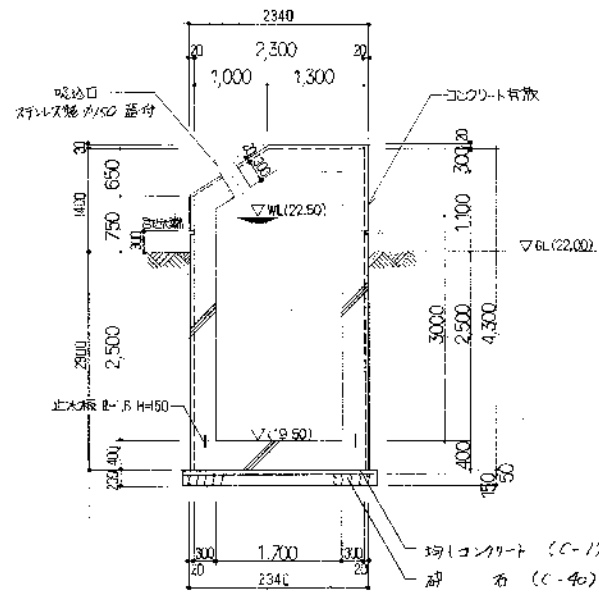

A-A 断面図


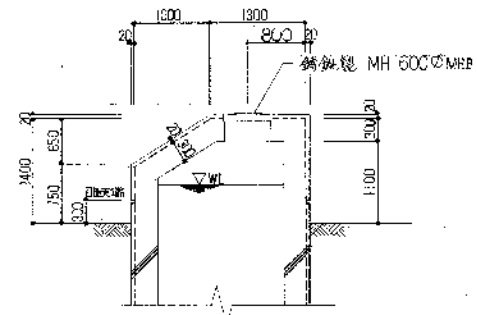


B-B 断面図

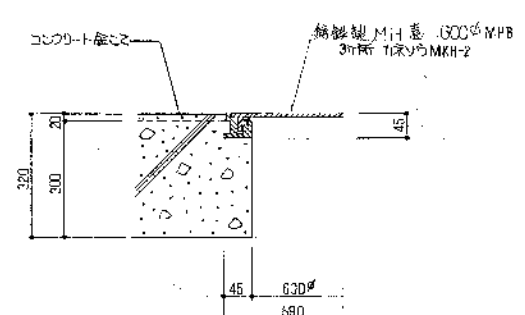


マンホール部詳細図 1/10


C-C 断面図

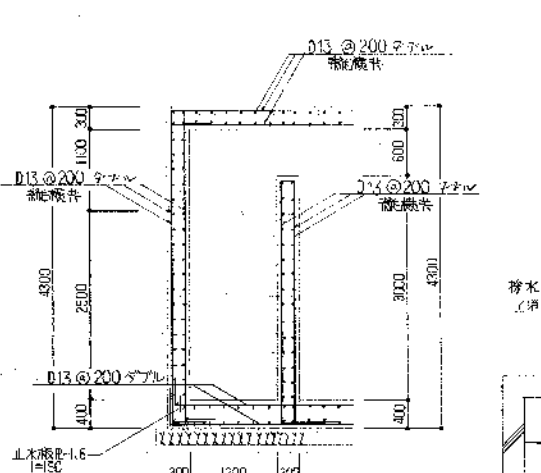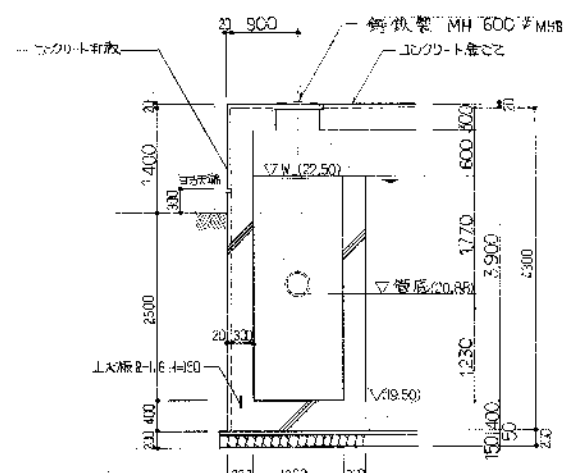


C-C 断面配筋図

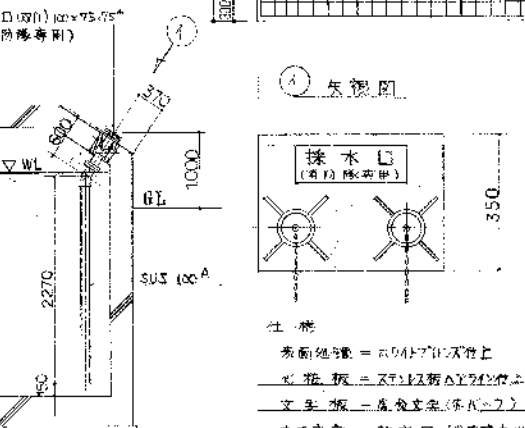


取水口 (排水用) 詳細図 1/10

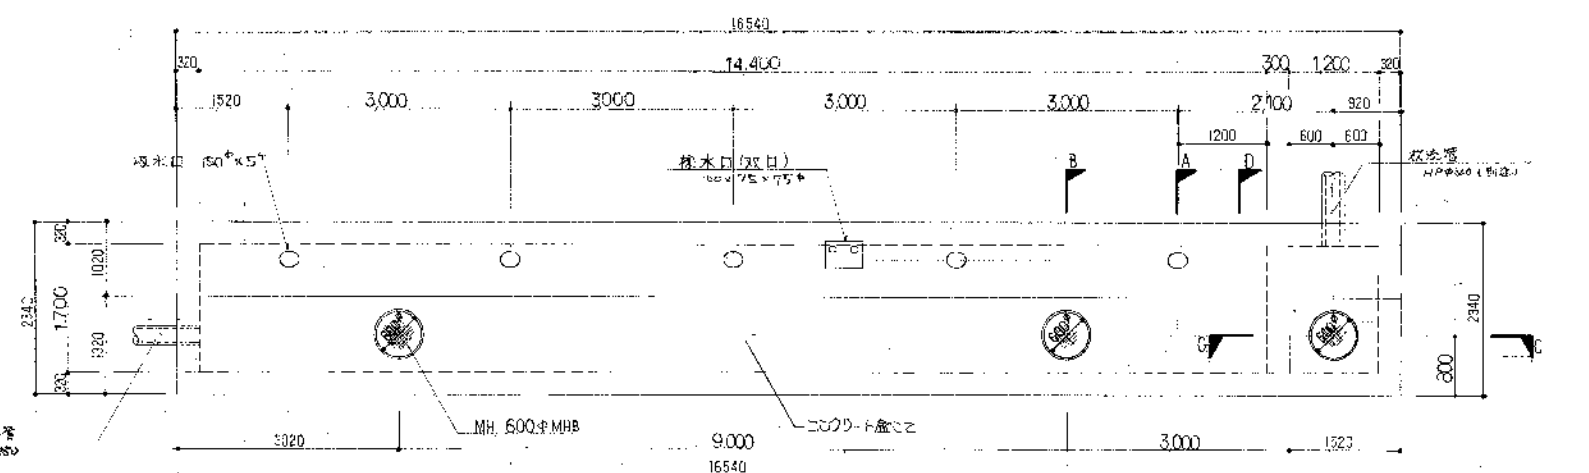


平面図

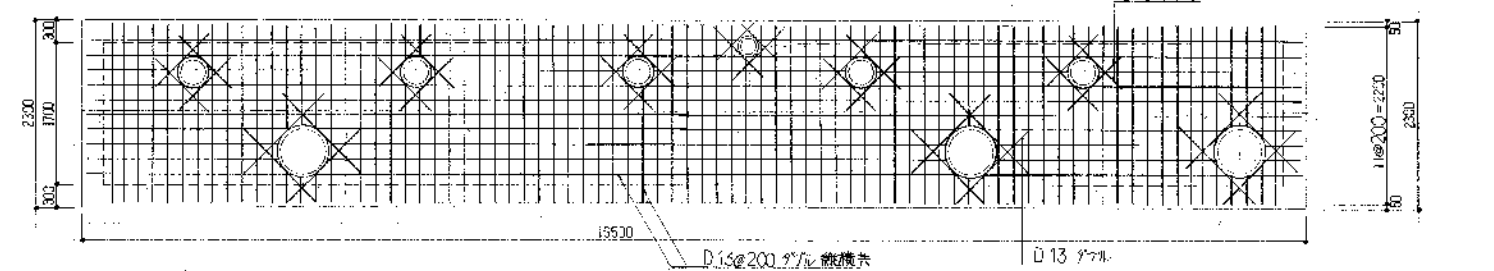


床版

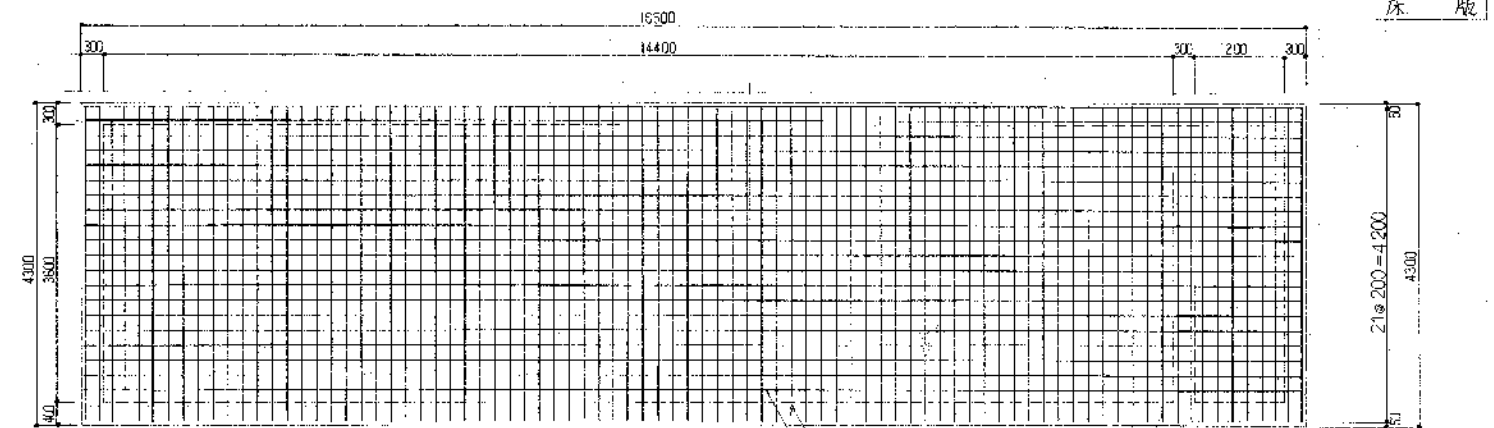

側壁

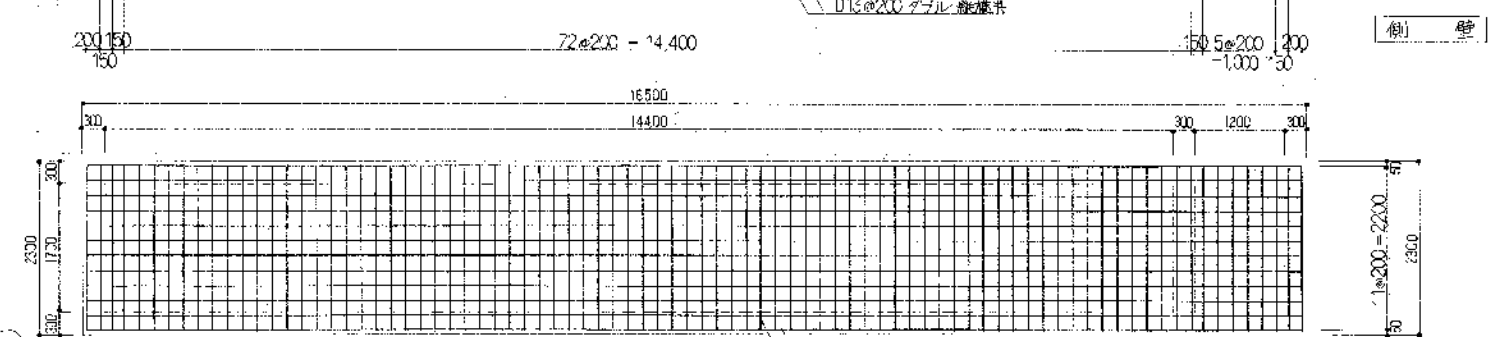


底版

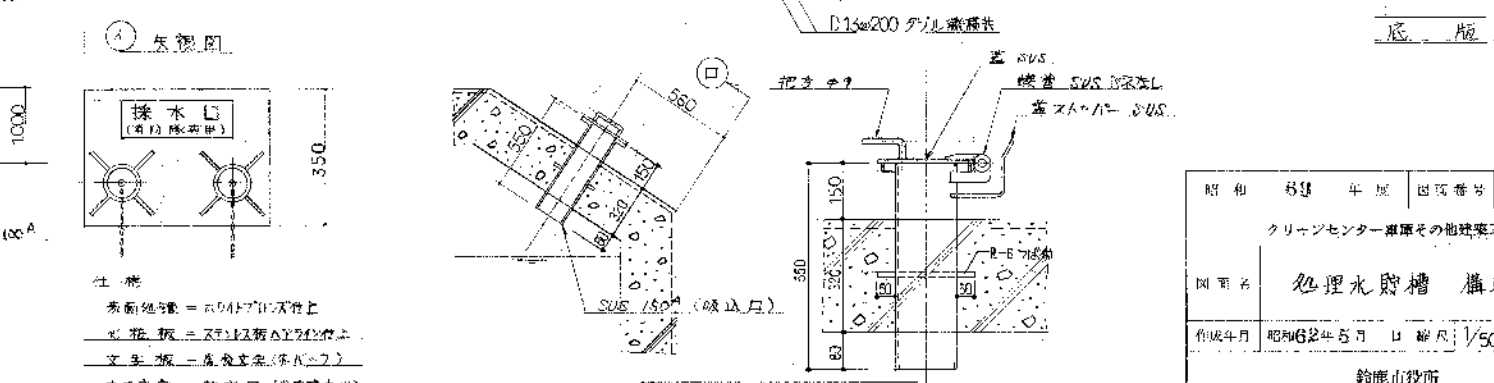

取水口 (排水用) 詳細図 1/10

	躯体コンクリート	FC=210kg/cm ²	スラブ基礎15cm 厚床18cm
	鉄筋	SD30A-J3	

昭和	63	年	5	月	図号	11
クリーンセンター附属その他建築工事						
図名 処理水貯槽 構造図						
作成年月 昭和63年5月 日 縮尺 1/50, 1/10						
設置場所 市民生活部浄水施設建設事務所						

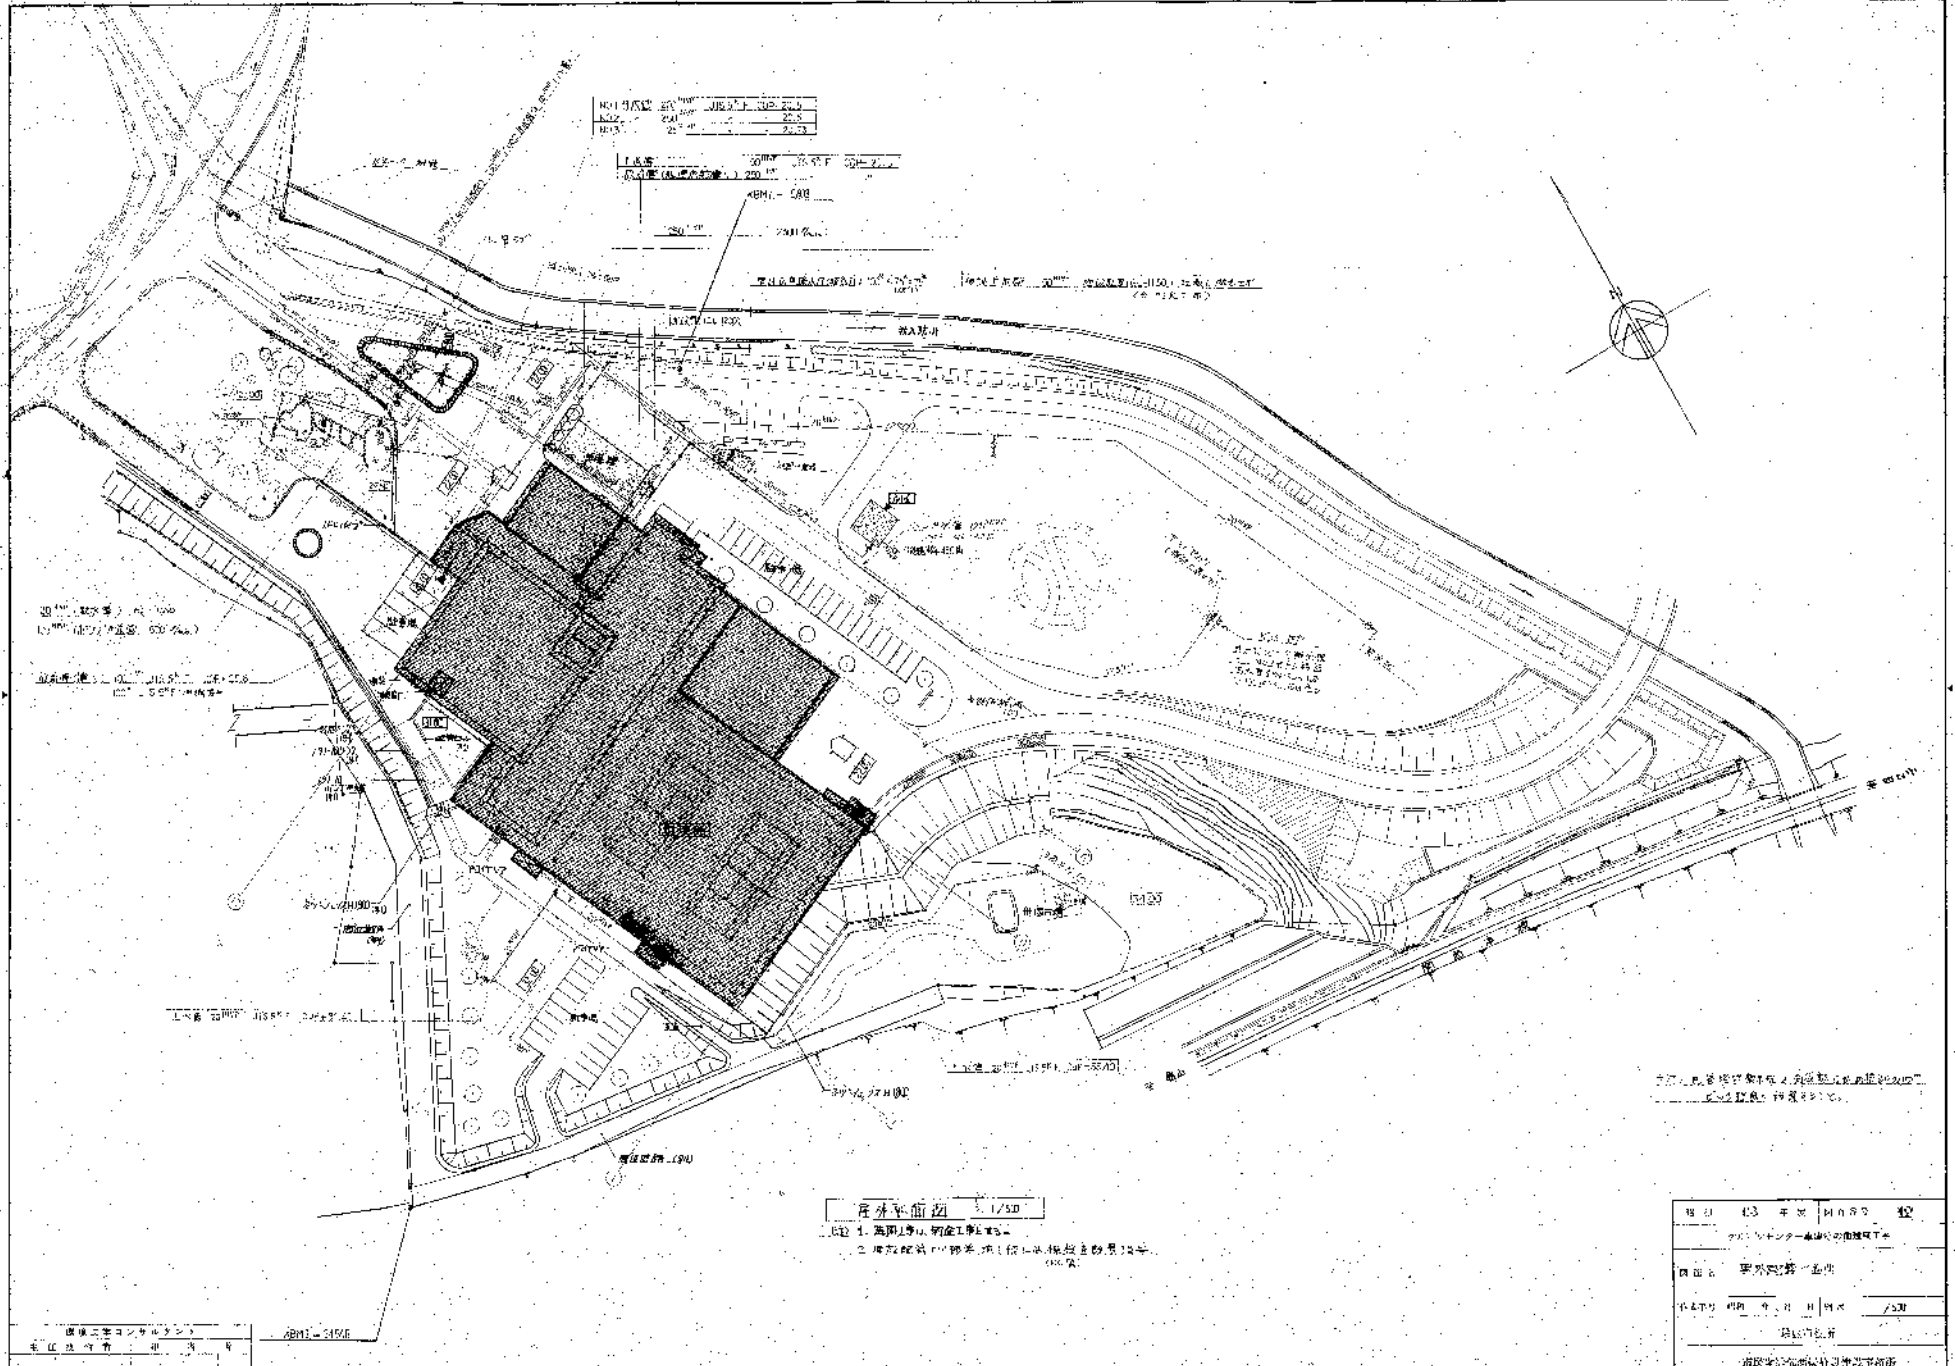



客外平面図 1/500

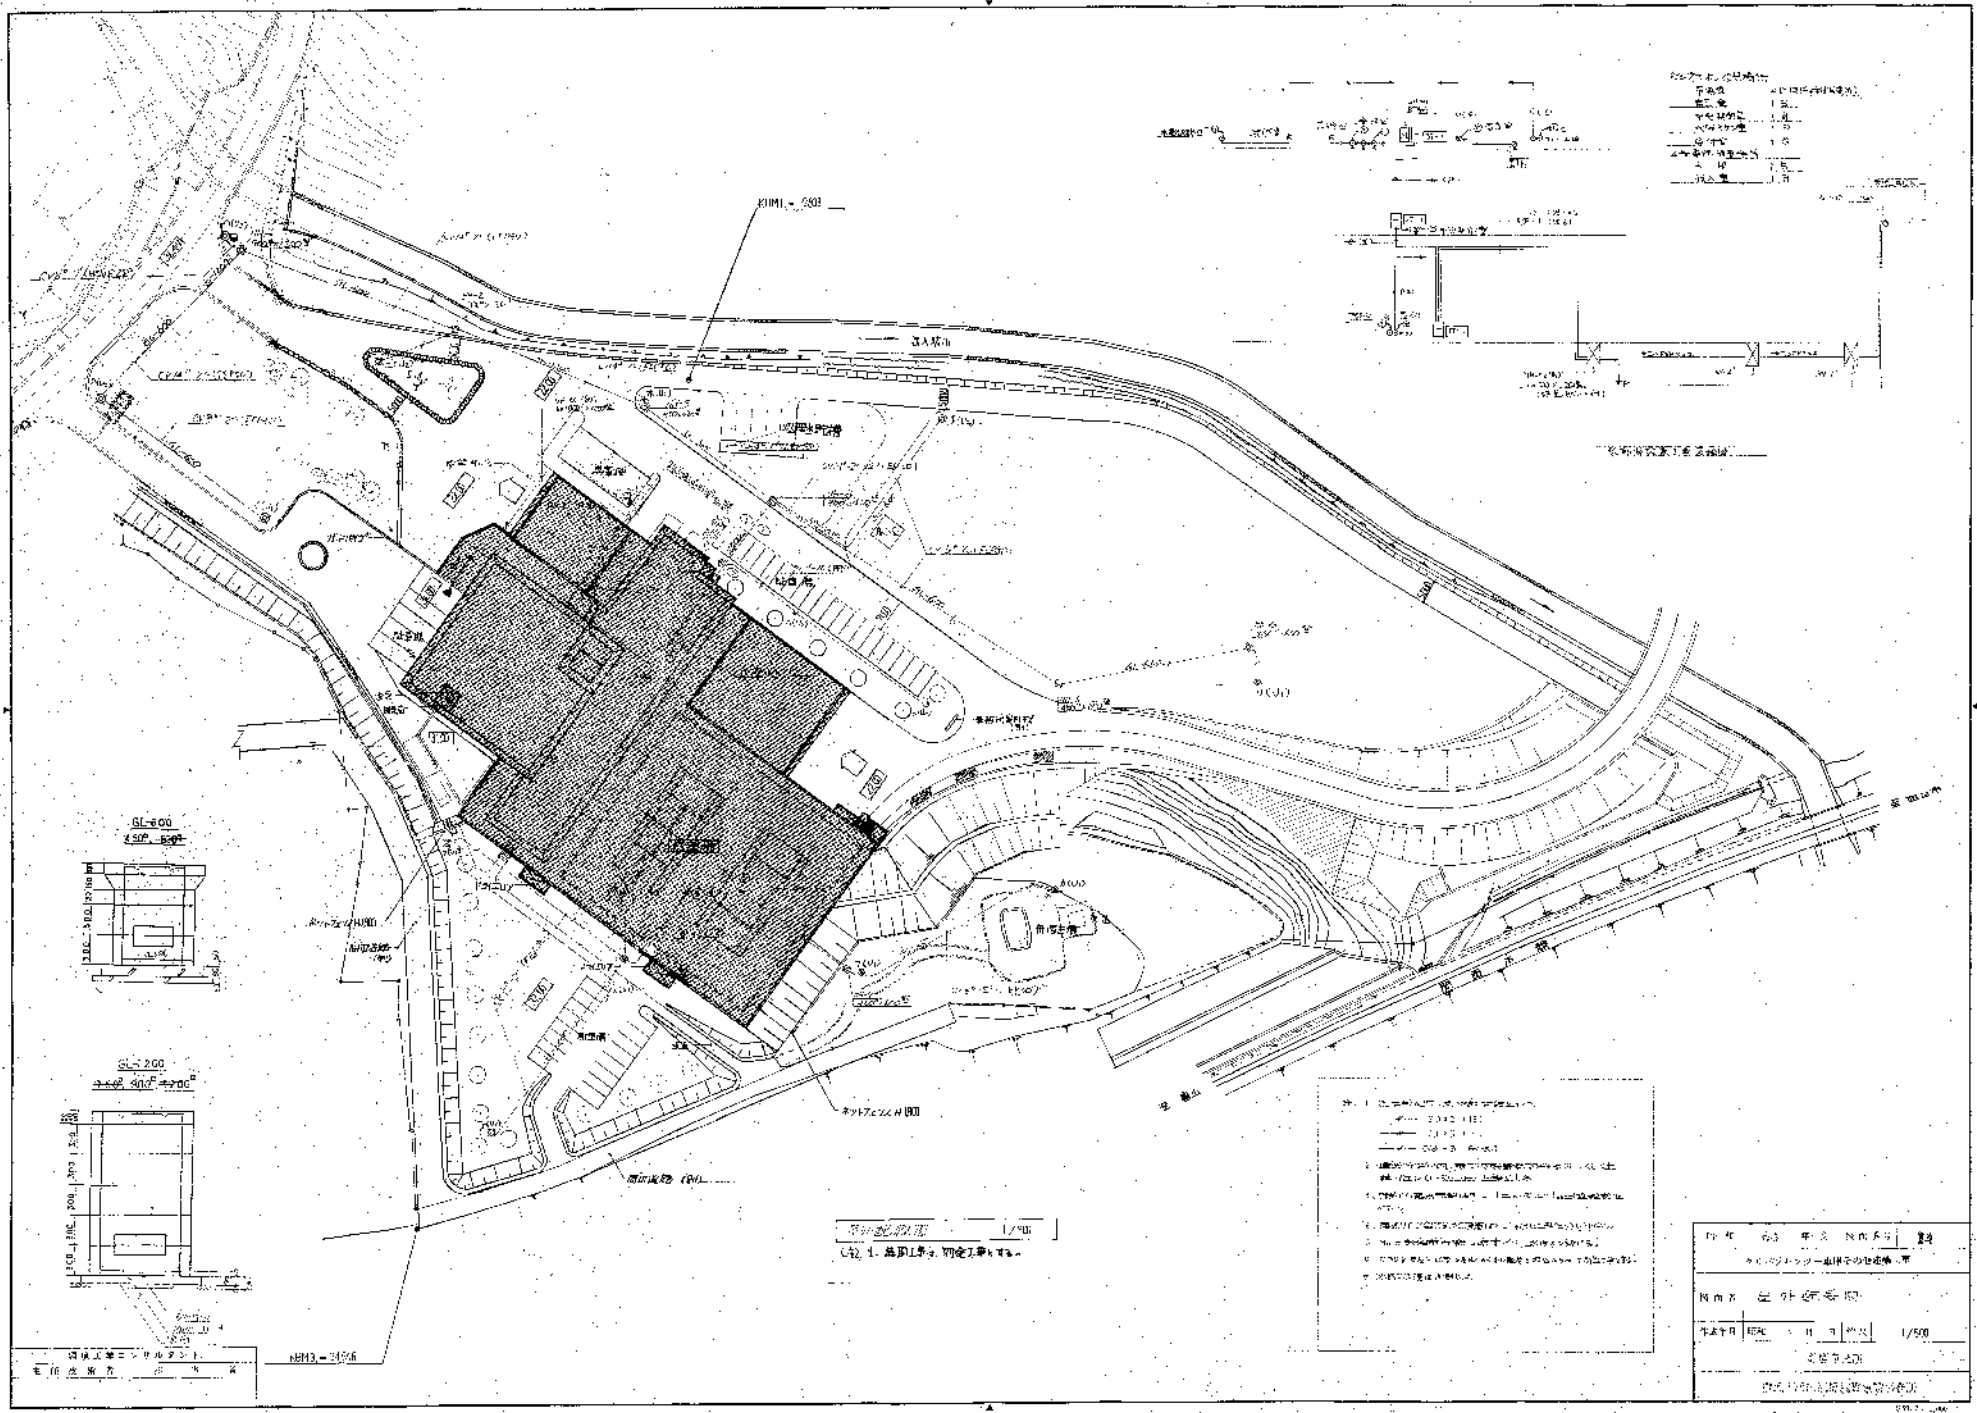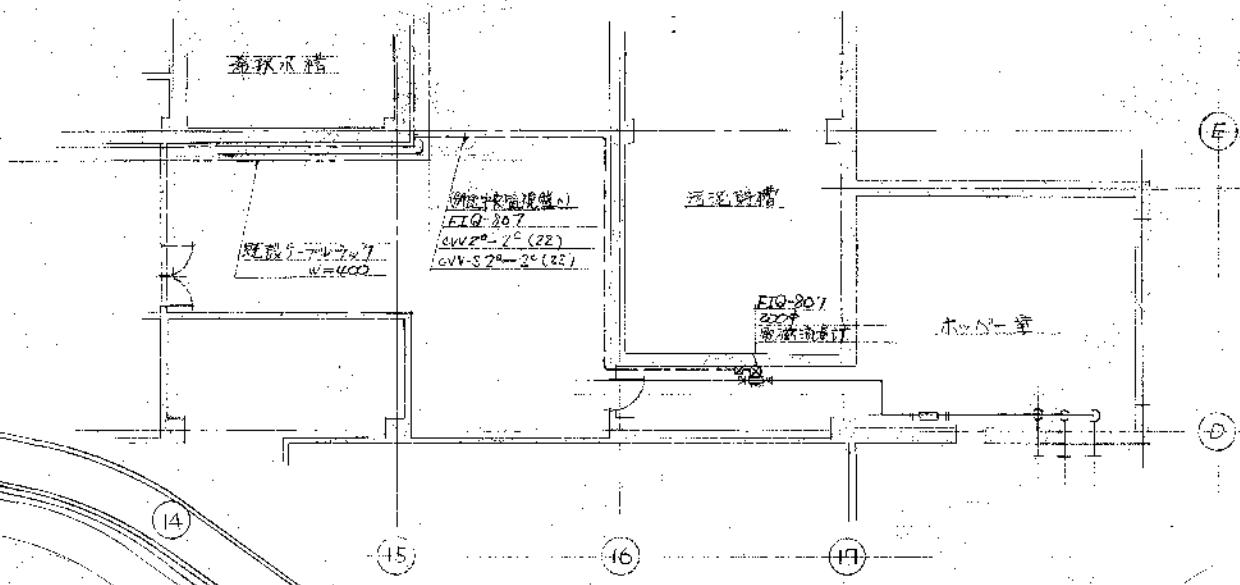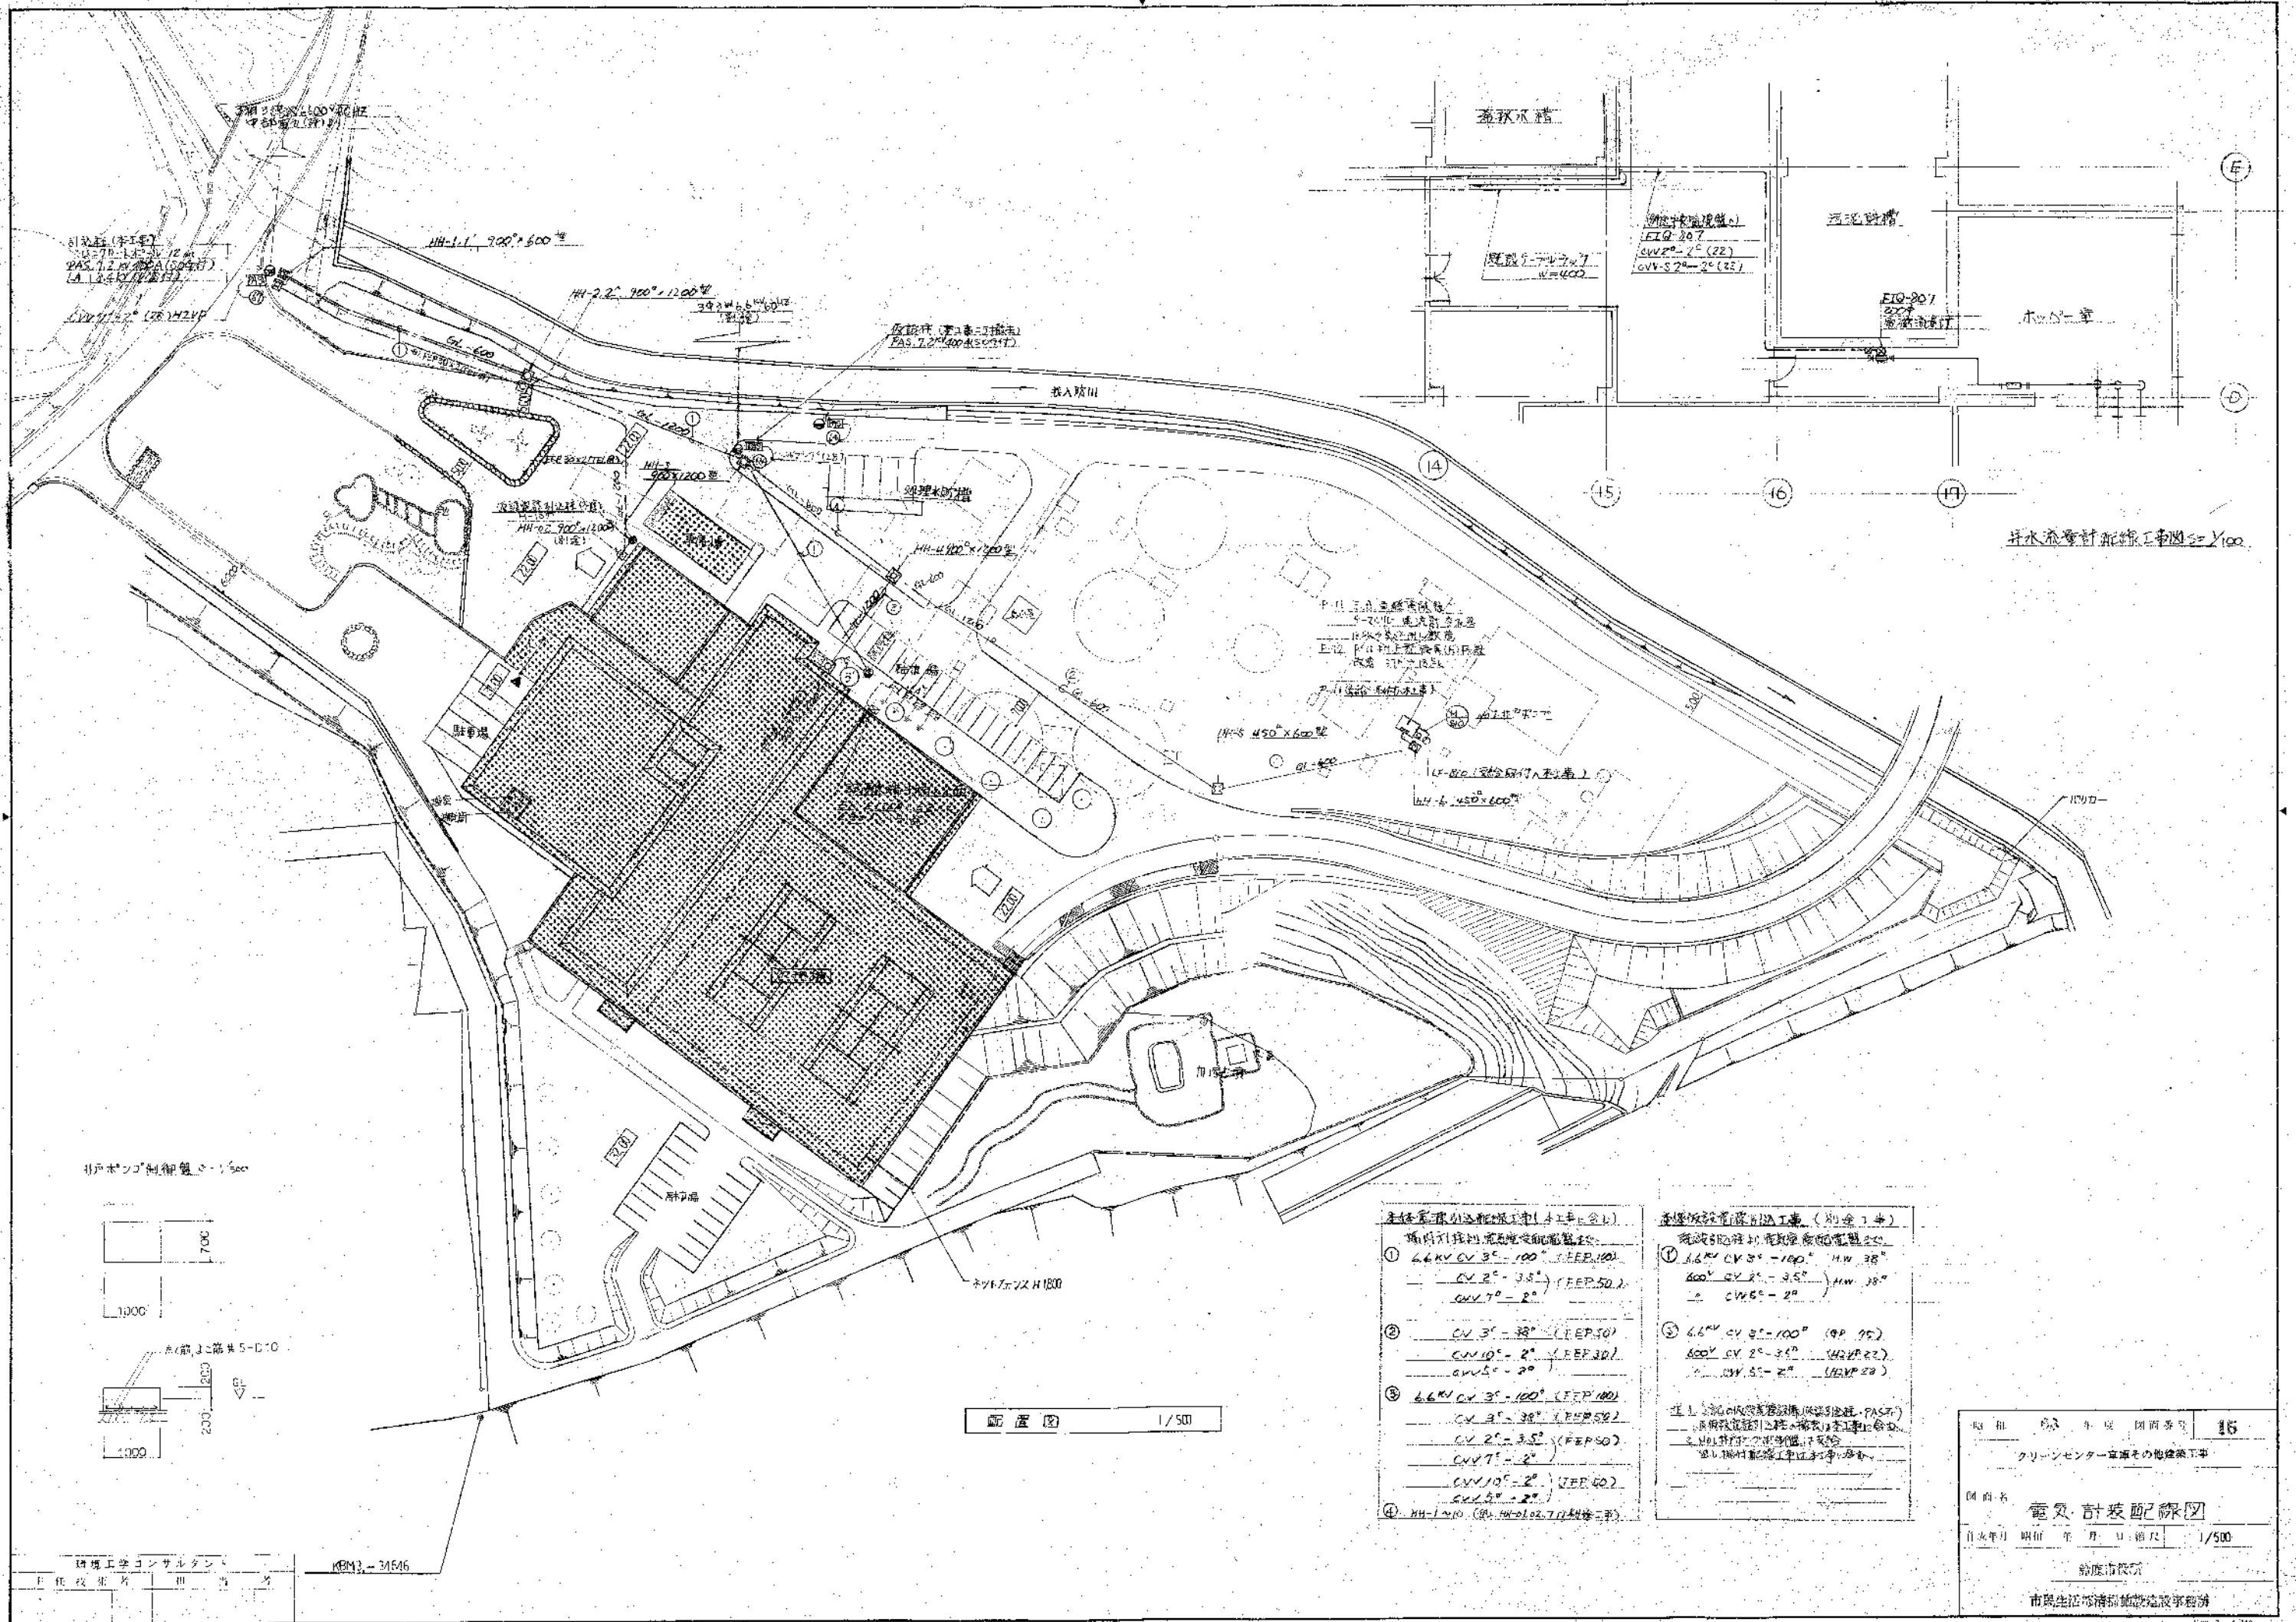
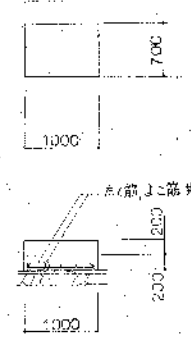

配置図 1/500

- ① 6.6kV CV 3°-100° (EEP100)
CV 2°-3.5° (EEP50)
CV 7°-2°
- ② CV 3°-38° (EEP50)
CV 10°-2° (EEP30)
CV 5°-2°
- ③ 6.6kV CV 3°-100° (EEP100)
CV 3°-38° (EEP50)
CV 2°-3.5° (EEP50)
CV 7°-2°
- ④ CV 10°-2° (EEP40)
CV 5°-2°

- ① 6.6kV CV 3°-100° HW 38°
600V CV 2°-3.5° HW 38°
CV 5°-2°
- ② 6.6kV CV 3°-100° (99.95°)
600V CV 2°-3.5° (42.22°)
CV 5°-2° (12.22°)

図名	16
図番	16
図示	電気計装配線図
日付	年月日
縮尺	1/500

クリーンセンター処理水貯槽棟

昭和63年度

建築工事実施設計図

竣工図


(株)杉本組

図面番号	図面名称
1	全体平面図
2	処理水貯槽棟 特記仕様書(1)
3	" " (2)
4	" 平面図、立面図、断面図
5	" ディテール、建具表、雑詳細図
6	" 構造図(1)
7	" " (2)
8	脱臭設備 機器据付図
9	" 電気設備図

鈴鹿市市民生活部清掃施設建設事務所

(株)環境工学コンサルタント

昭和 63 年度	図面番号
図面名	
作成年月	昭和 年 月 日 編尺

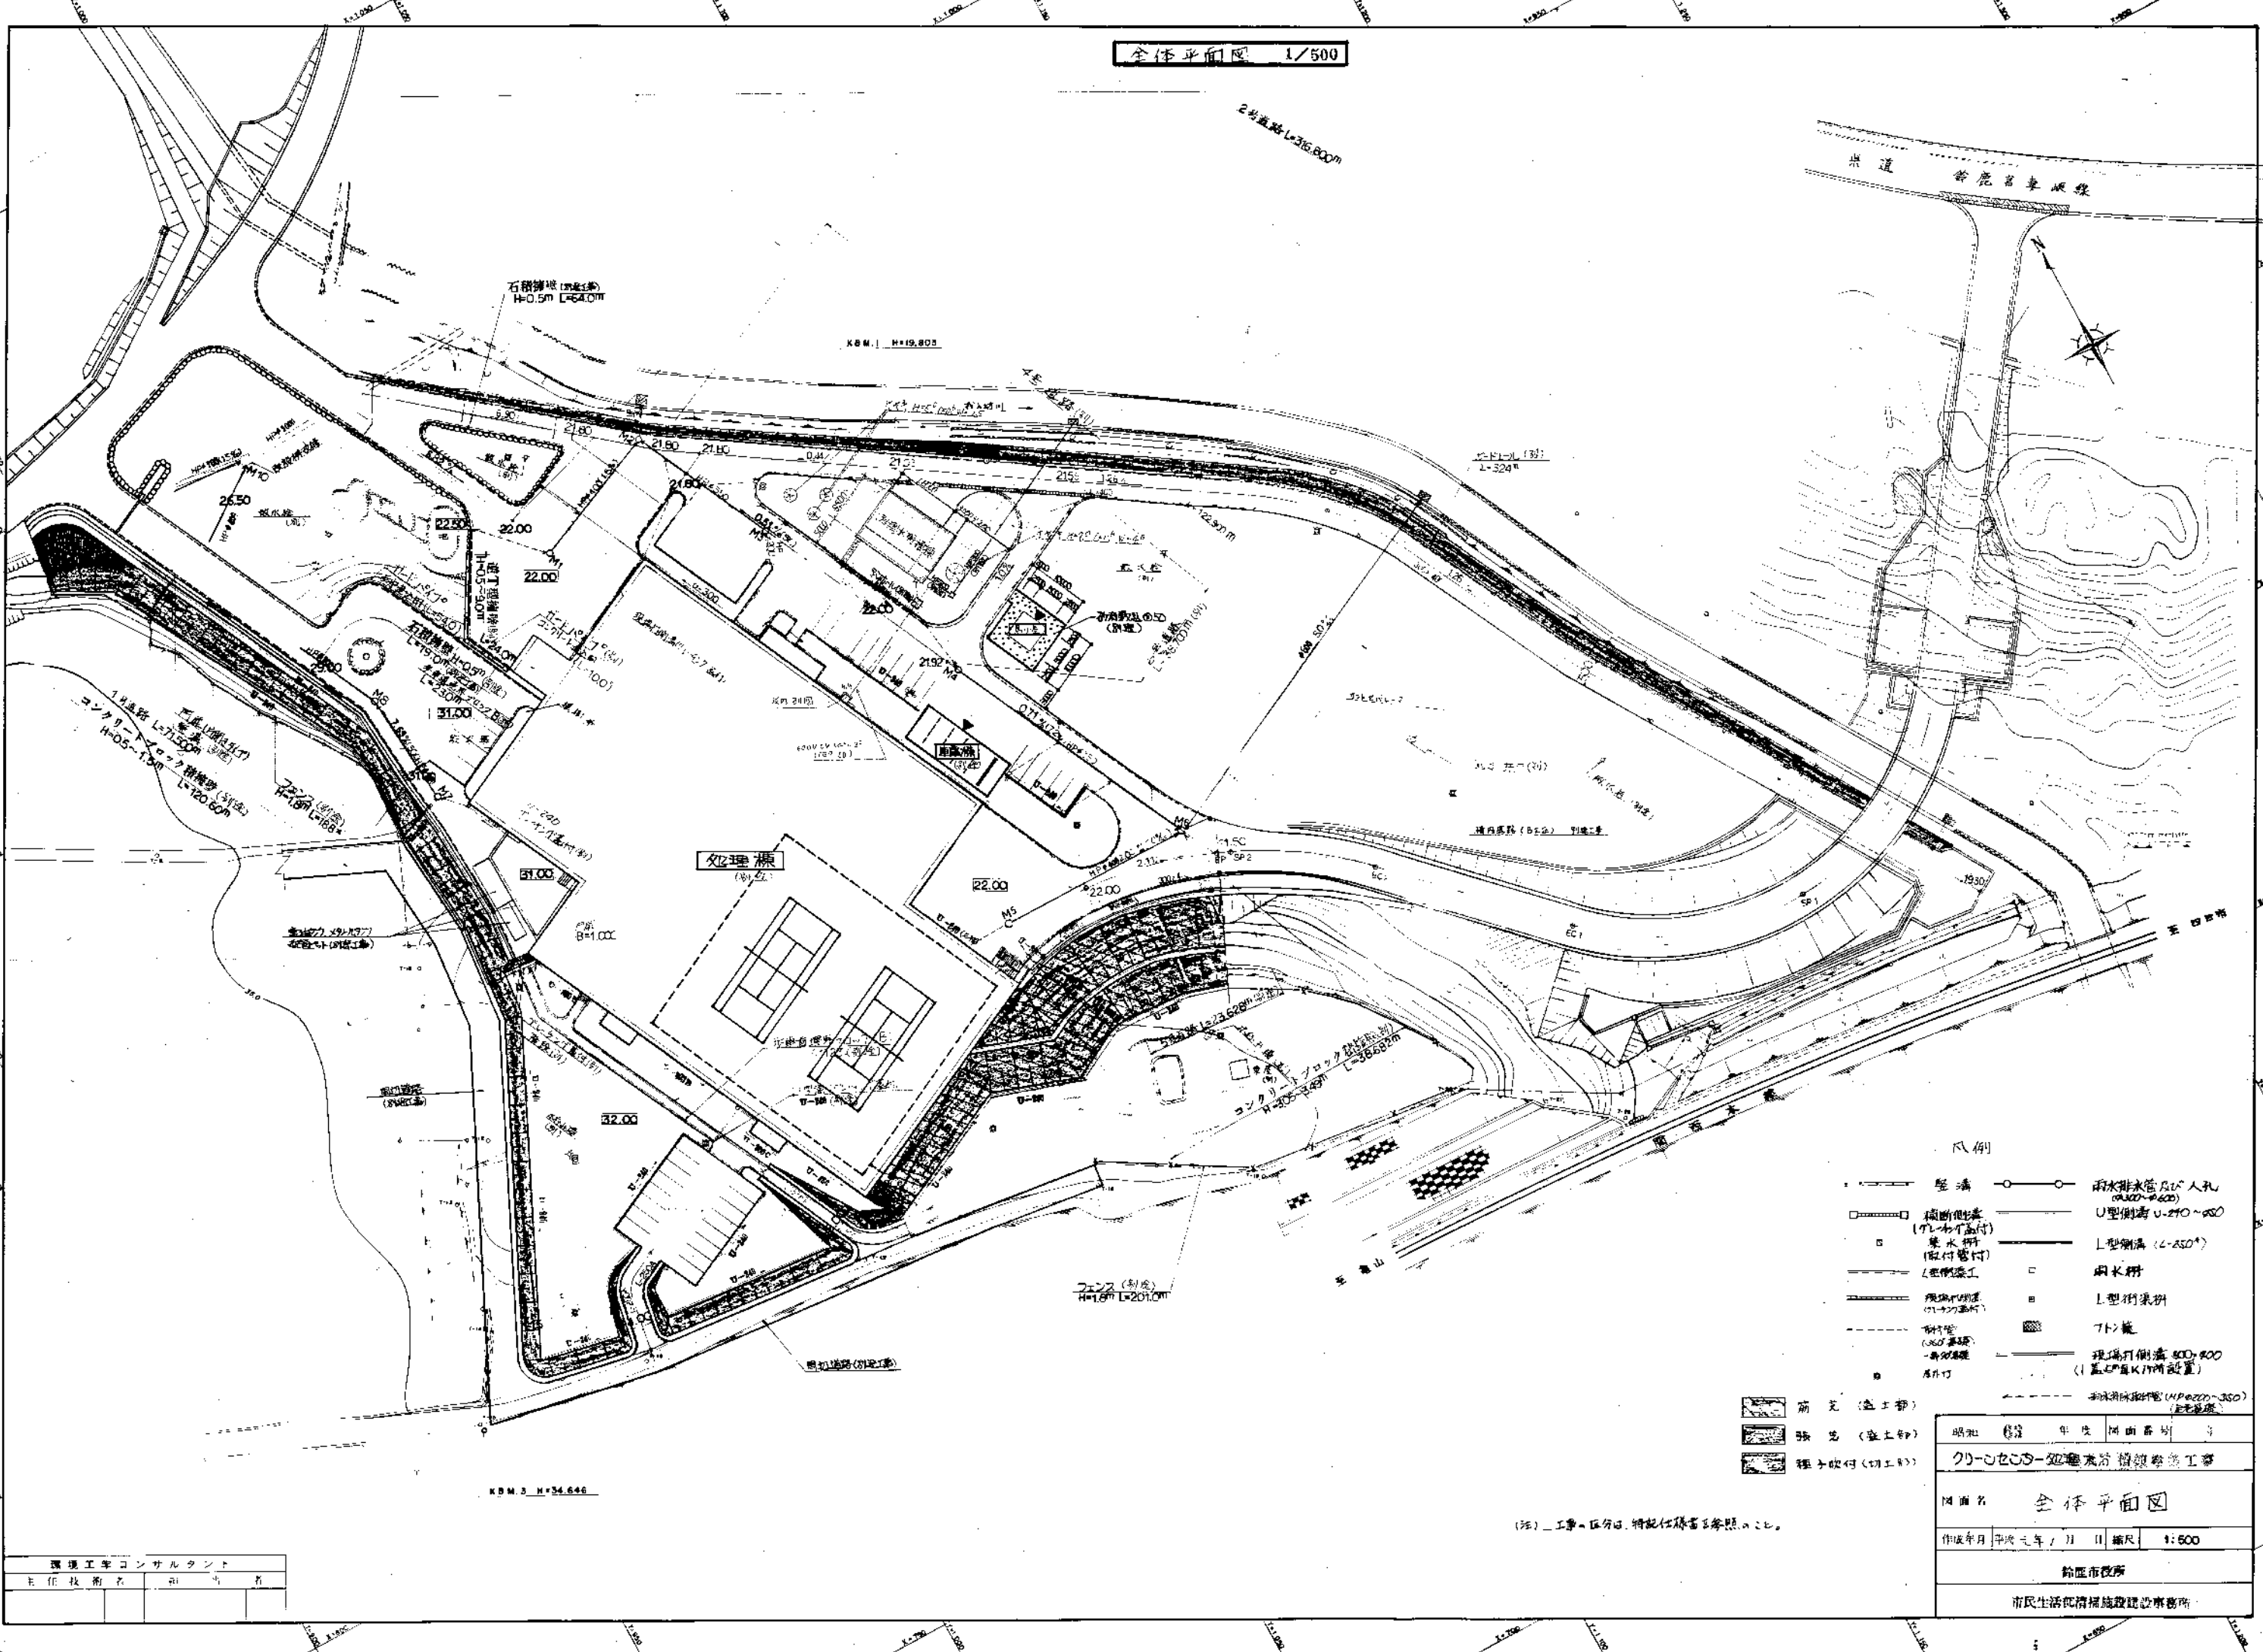

- 凡例
- 塋溝
 - 雨水排水管及び人孔 (φ300~φ600)
 - 掘削側溝 (7L-物付高付)
 - 集水溝 (取付管付)
 - 雨水井
 - L型側溝 (L-250)
 - L型側溝
 - 7L側溝
 - 現場打側溝 500x500 (L-250用K17用設置)
 - 雨水排水管 (φ100~φ300)

明細	図面番号	1
図面名 全体平面図		
作成年月	平成 3 年 1 月 11 日	縮尺 1:500
鈴鹿市役所		
市民生活応援施設建設事務所		

環境工学コンサルタント	

(注) 工事区分は、特記仕様書に参照のこと。

工事仕様書

1 工事概要


II 建築工事仕様


- 1. 図面および仕様書に記載されていない事項は、すべて建設大臣官庁官庁建築標準工事仕法仕様書(昭和60年版)による。
2. 特記仕様
(1)項は必ず(2)印のついでに記す。
(2)特記事項で(2)印、(3)印、(4)印のある場合は適用は下記による。
(3)印のついでに記す。
(4)印のない場合は、(2)印のものも適用する。
(5)印と(6)印のある場合は、共に適用する。
(6)印のついでに記す。
(7)特記事項に記載の()内記号等は、建築工事仕法仕様書の当該項目、当該表及び当該図を示す。


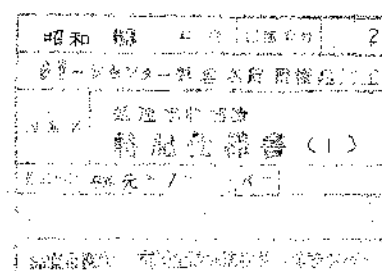


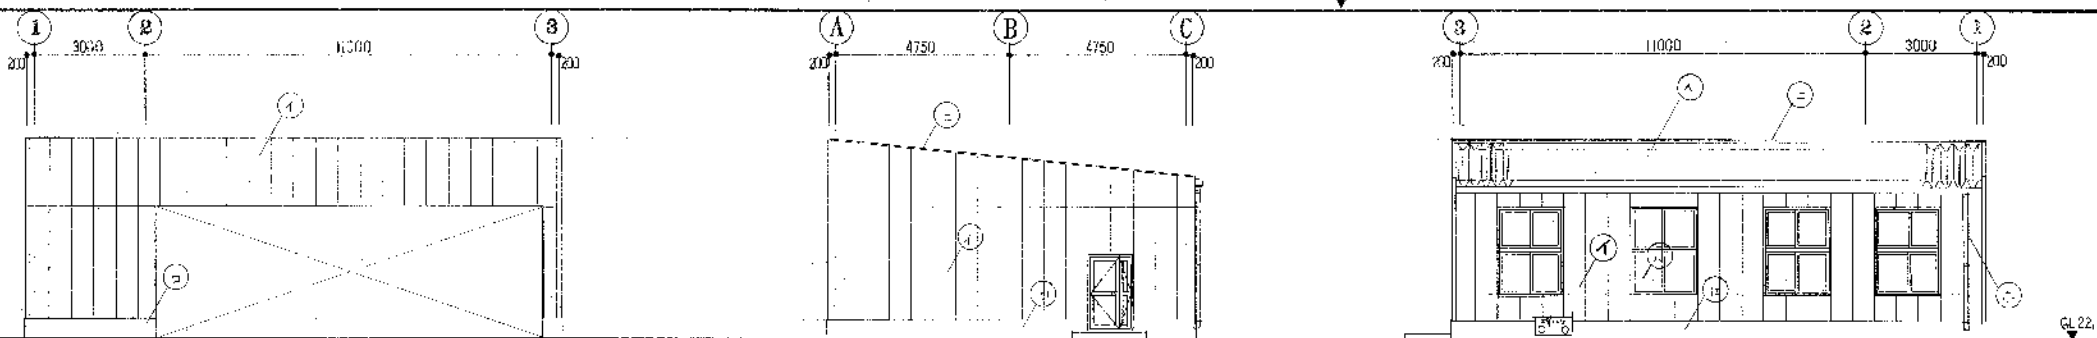

②	アルミ建具	吉田工業(株)
③	アルミ壁紙	(株)ABC商会
④	吹付シリカタイル	薬水化学工業(株)
⑤	磁子	

⊕ 使用メーカー

ALC版(160厚)	(株)小野田セメント
アルミ建具	吉田工業(株)
アルミ壁紙	(株)ABC商会
吹付シリカタイル	薬水化学工業(株)
磁子	

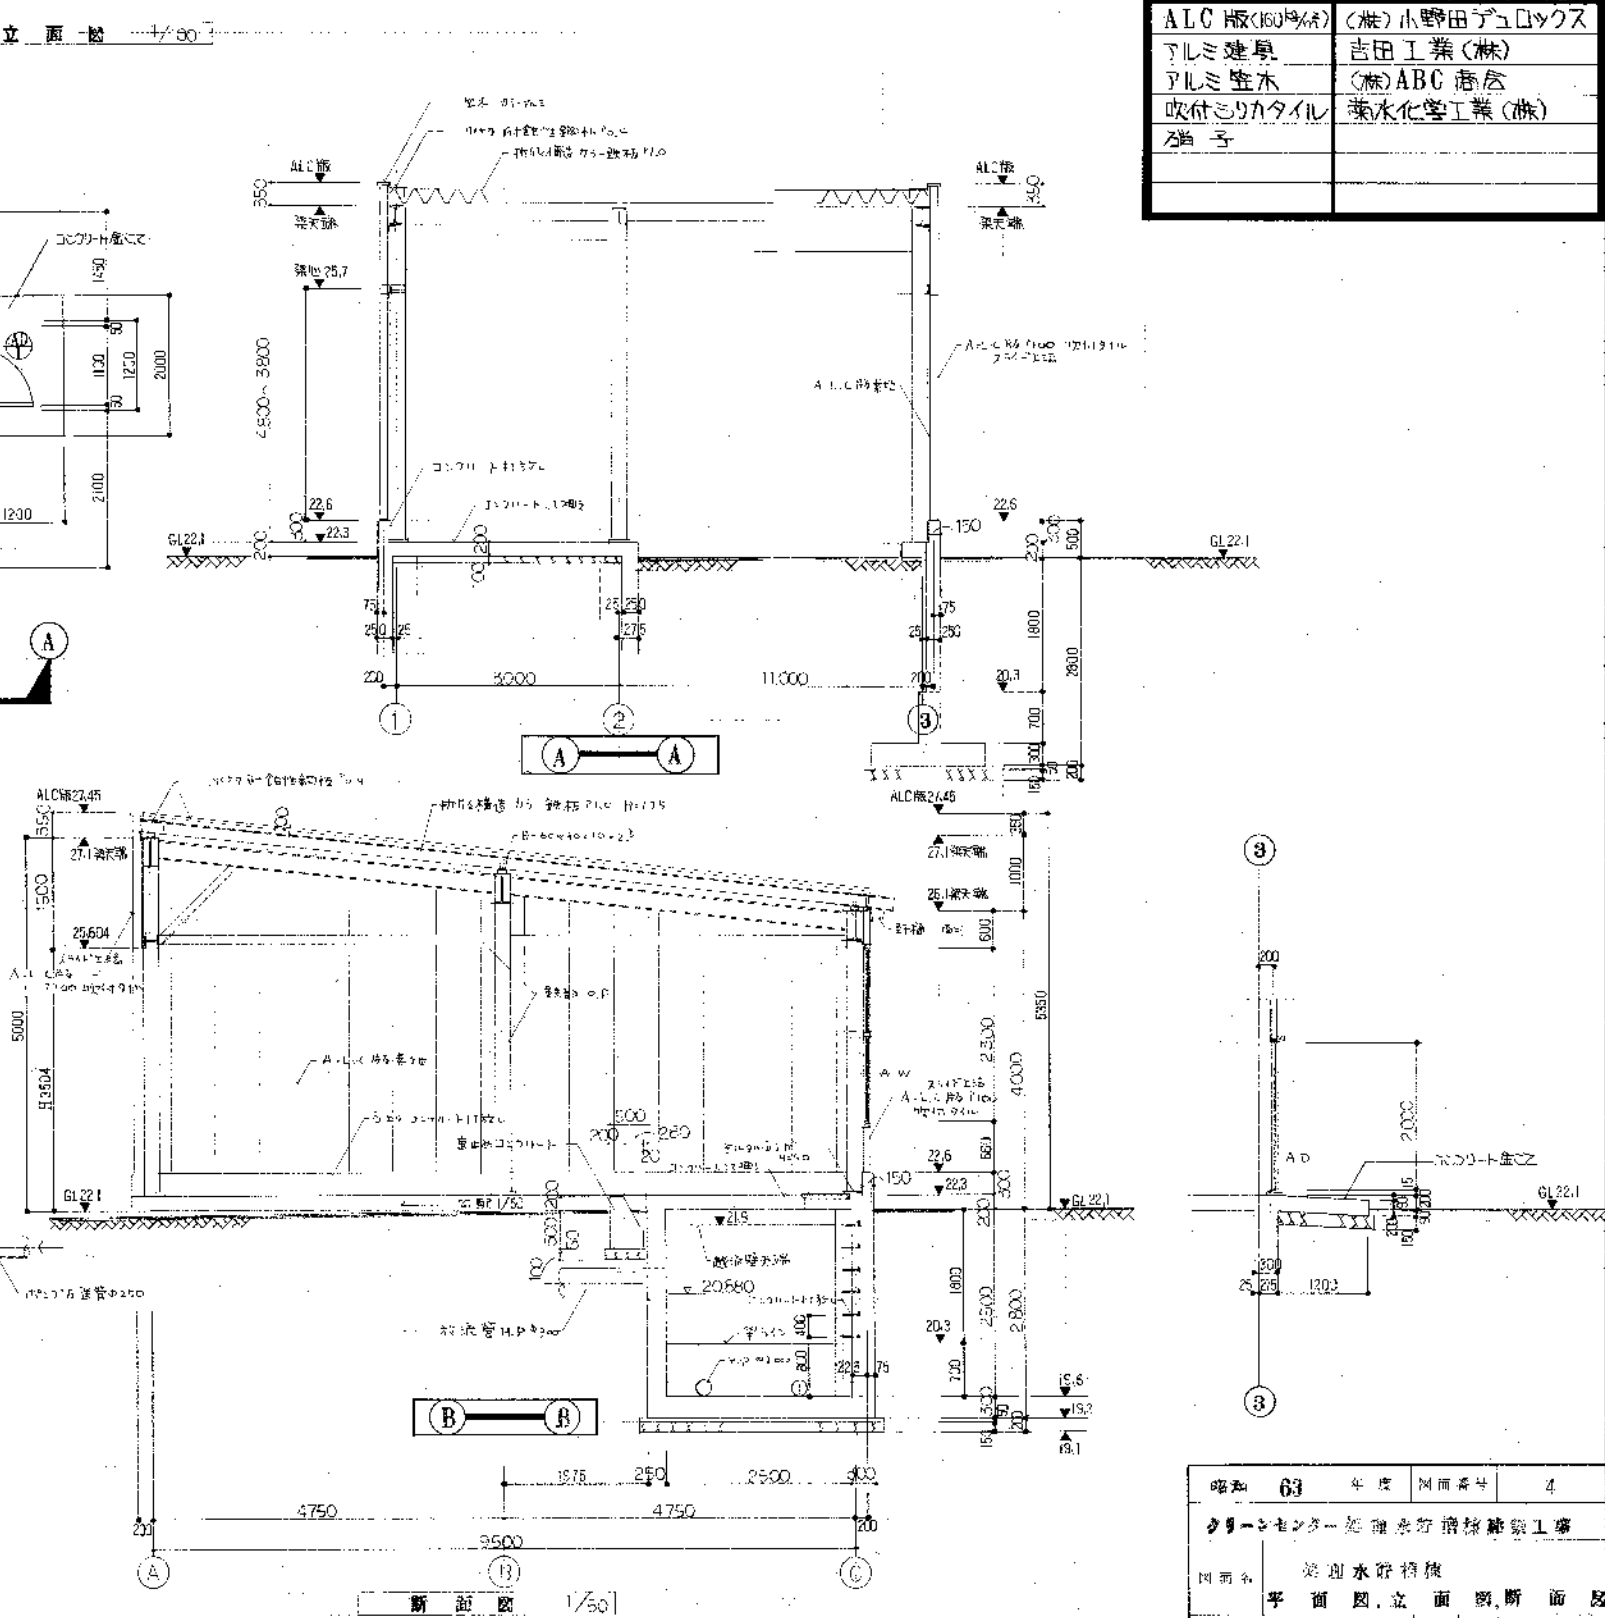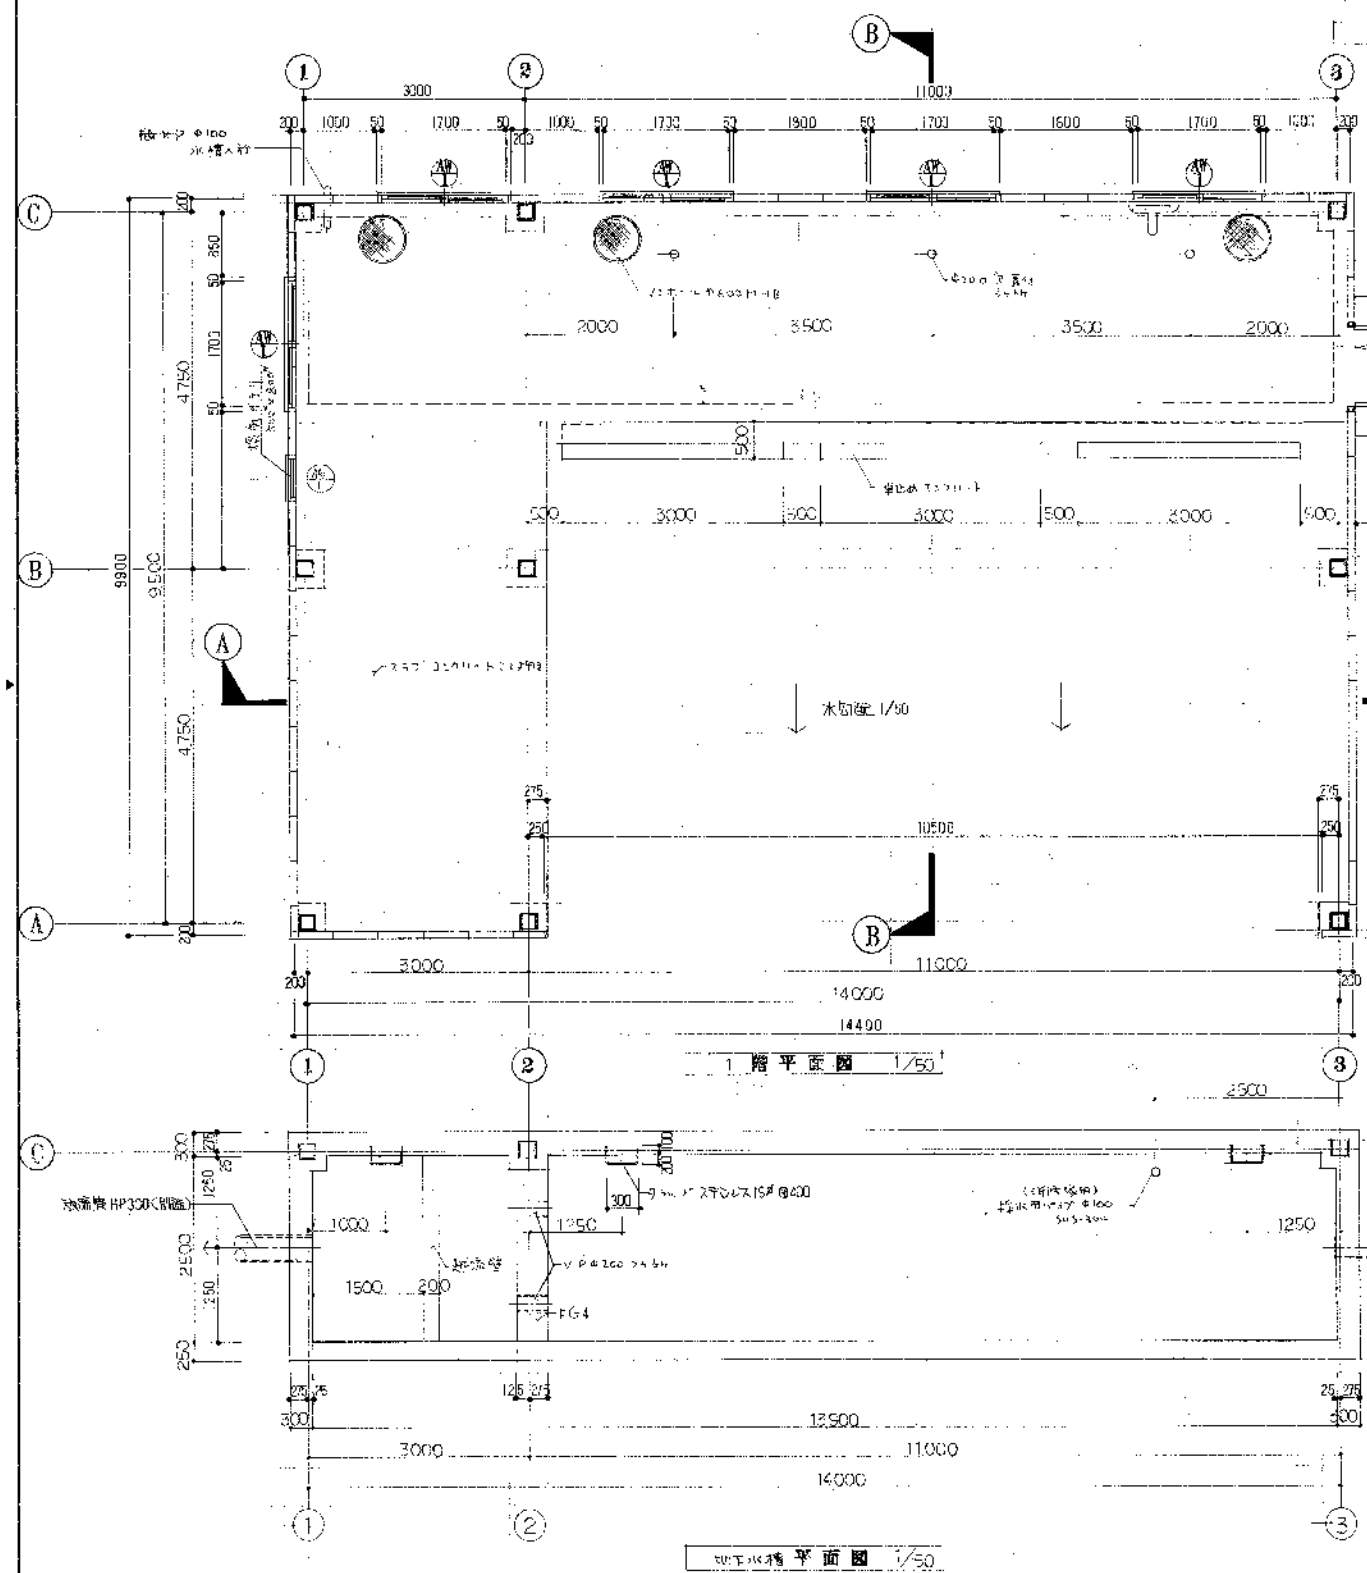

14.4	x	9.9	=	142.56
M		M		M ²

昭和 63	年度	図面番号	4
平面図、立面図、断面図			
作成年月 平成元年/月/日 縮尺 1/50, 1/100			






窓木、水栓取廻り部(側面)

壁筋部開口部(側面)


壁筋部開口部(側面)

窓木、水栓取廻り部(側面)

A.L.C.部取合一半内

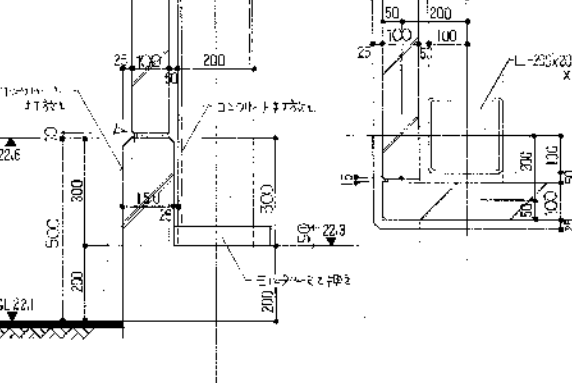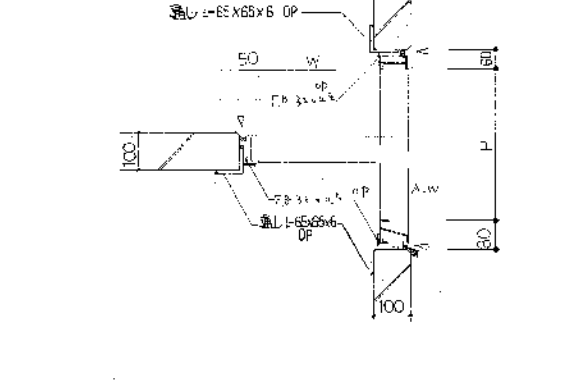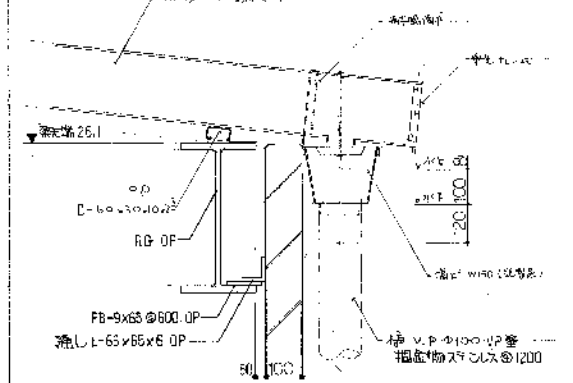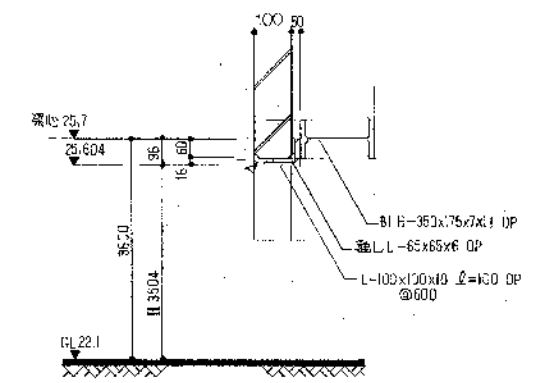
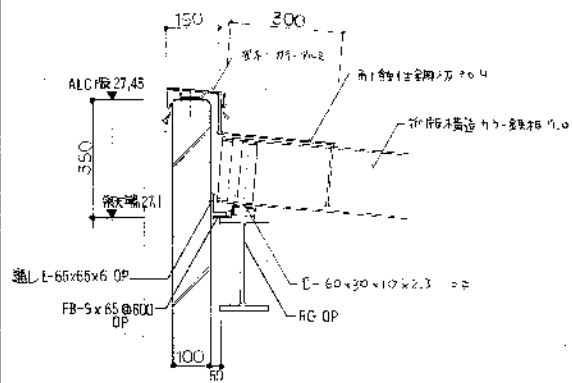



窓木、水栓取廻り部(側面)

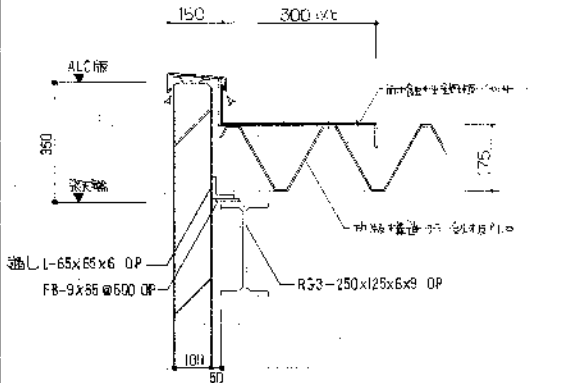



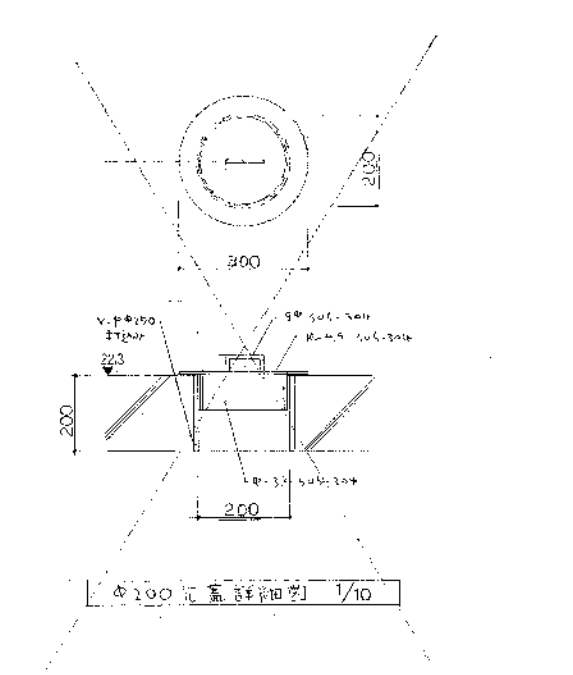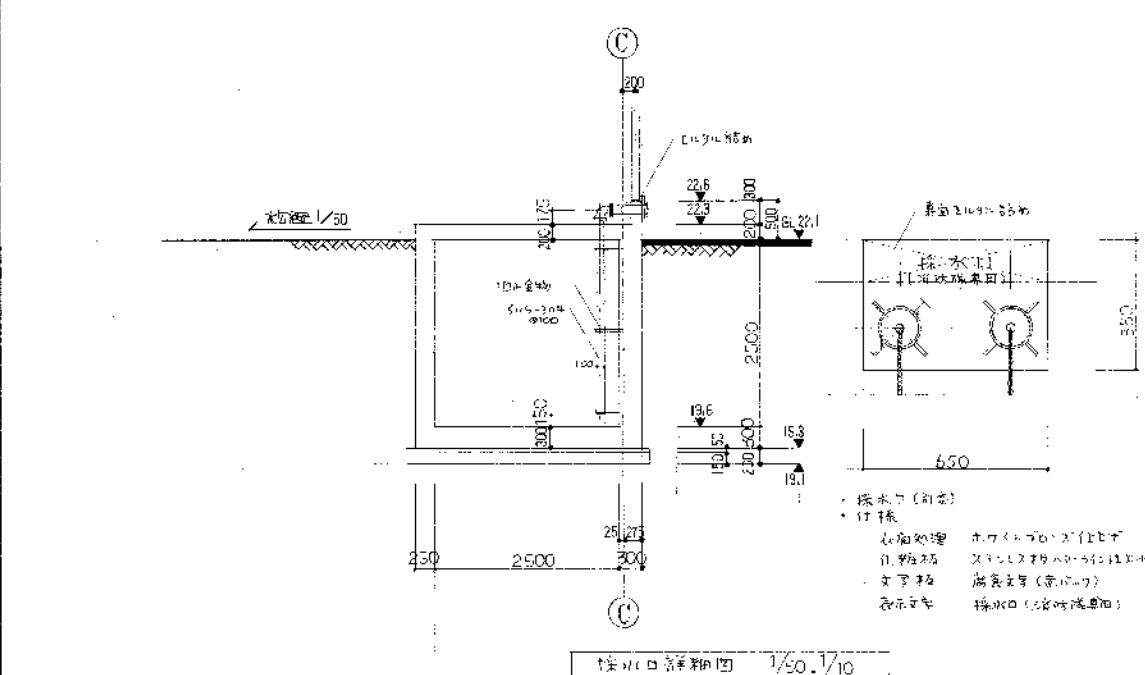


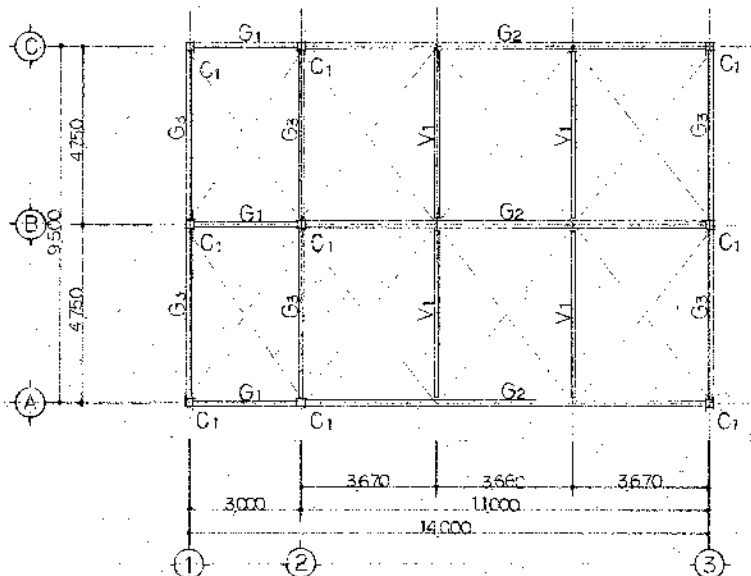


R階伏図 1/100

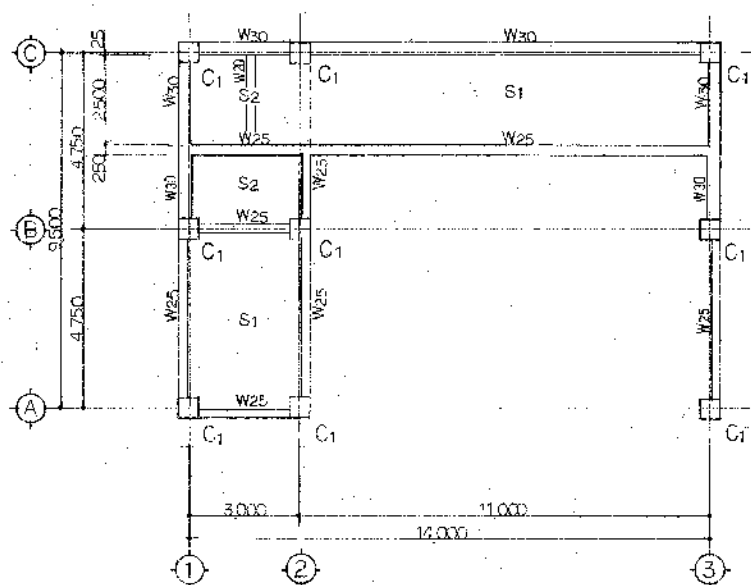

1階伏図 1/100

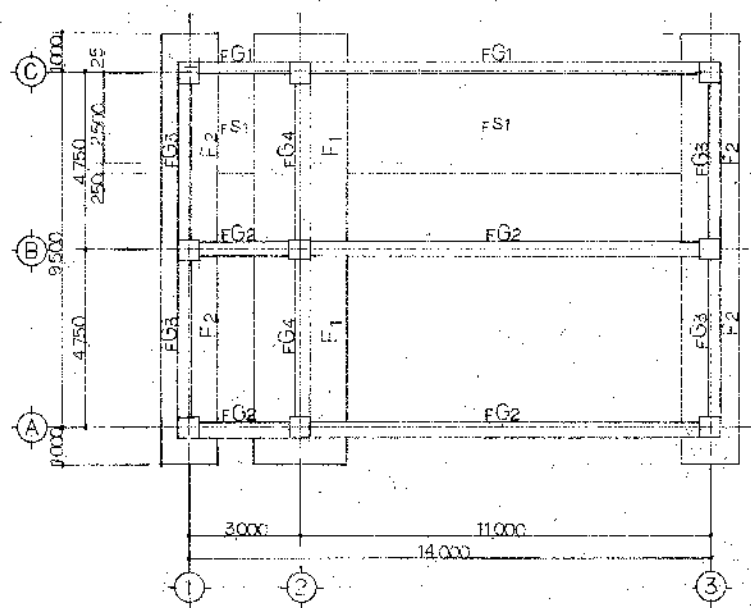

基礎地中梁伏図 1/100

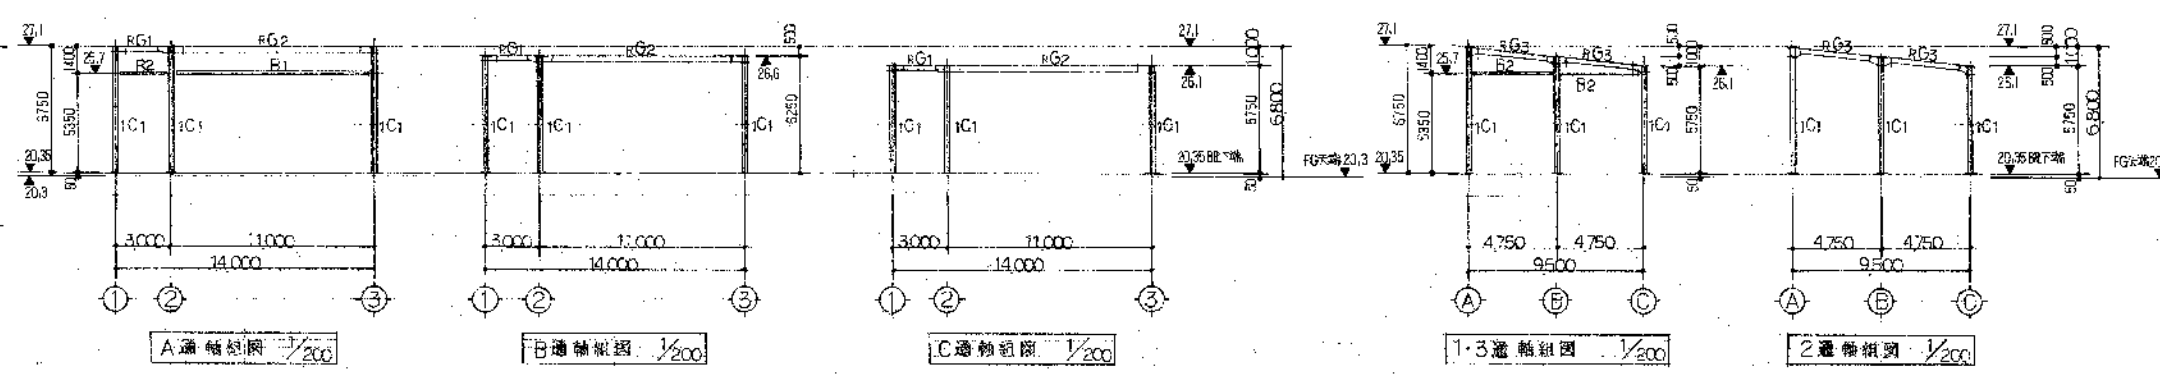


鉄骨工事仕様

柱断面リスト

符号	断面
B1C1	550x550

梁断面リスト 1/50


符号	断面	規格	仕様
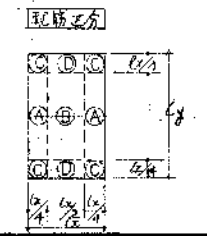
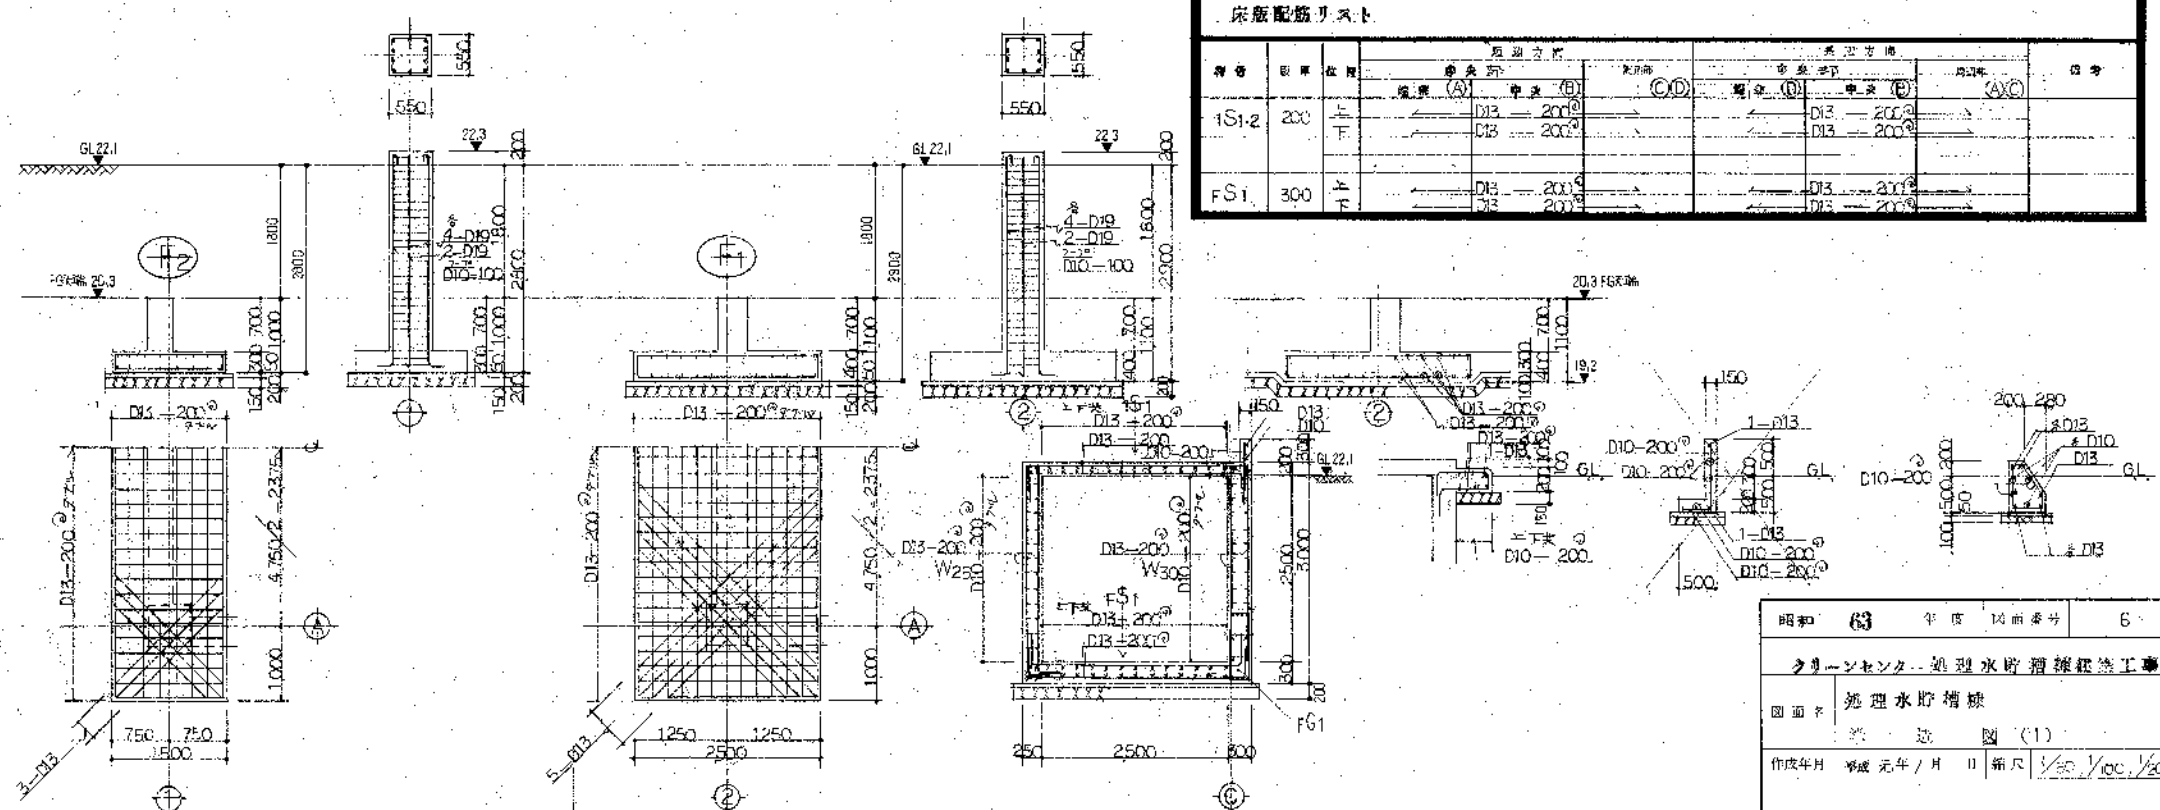


基礎リスト 1/50

グリーンセンター 処理水貯槽補修工事
図面 処理水貯槽 図 (1)
作成年月 平成 元年 / 月 日 縮尺 1/50, 1/100, 1/200
鈴鹿市役所 市民生活部建設施設課

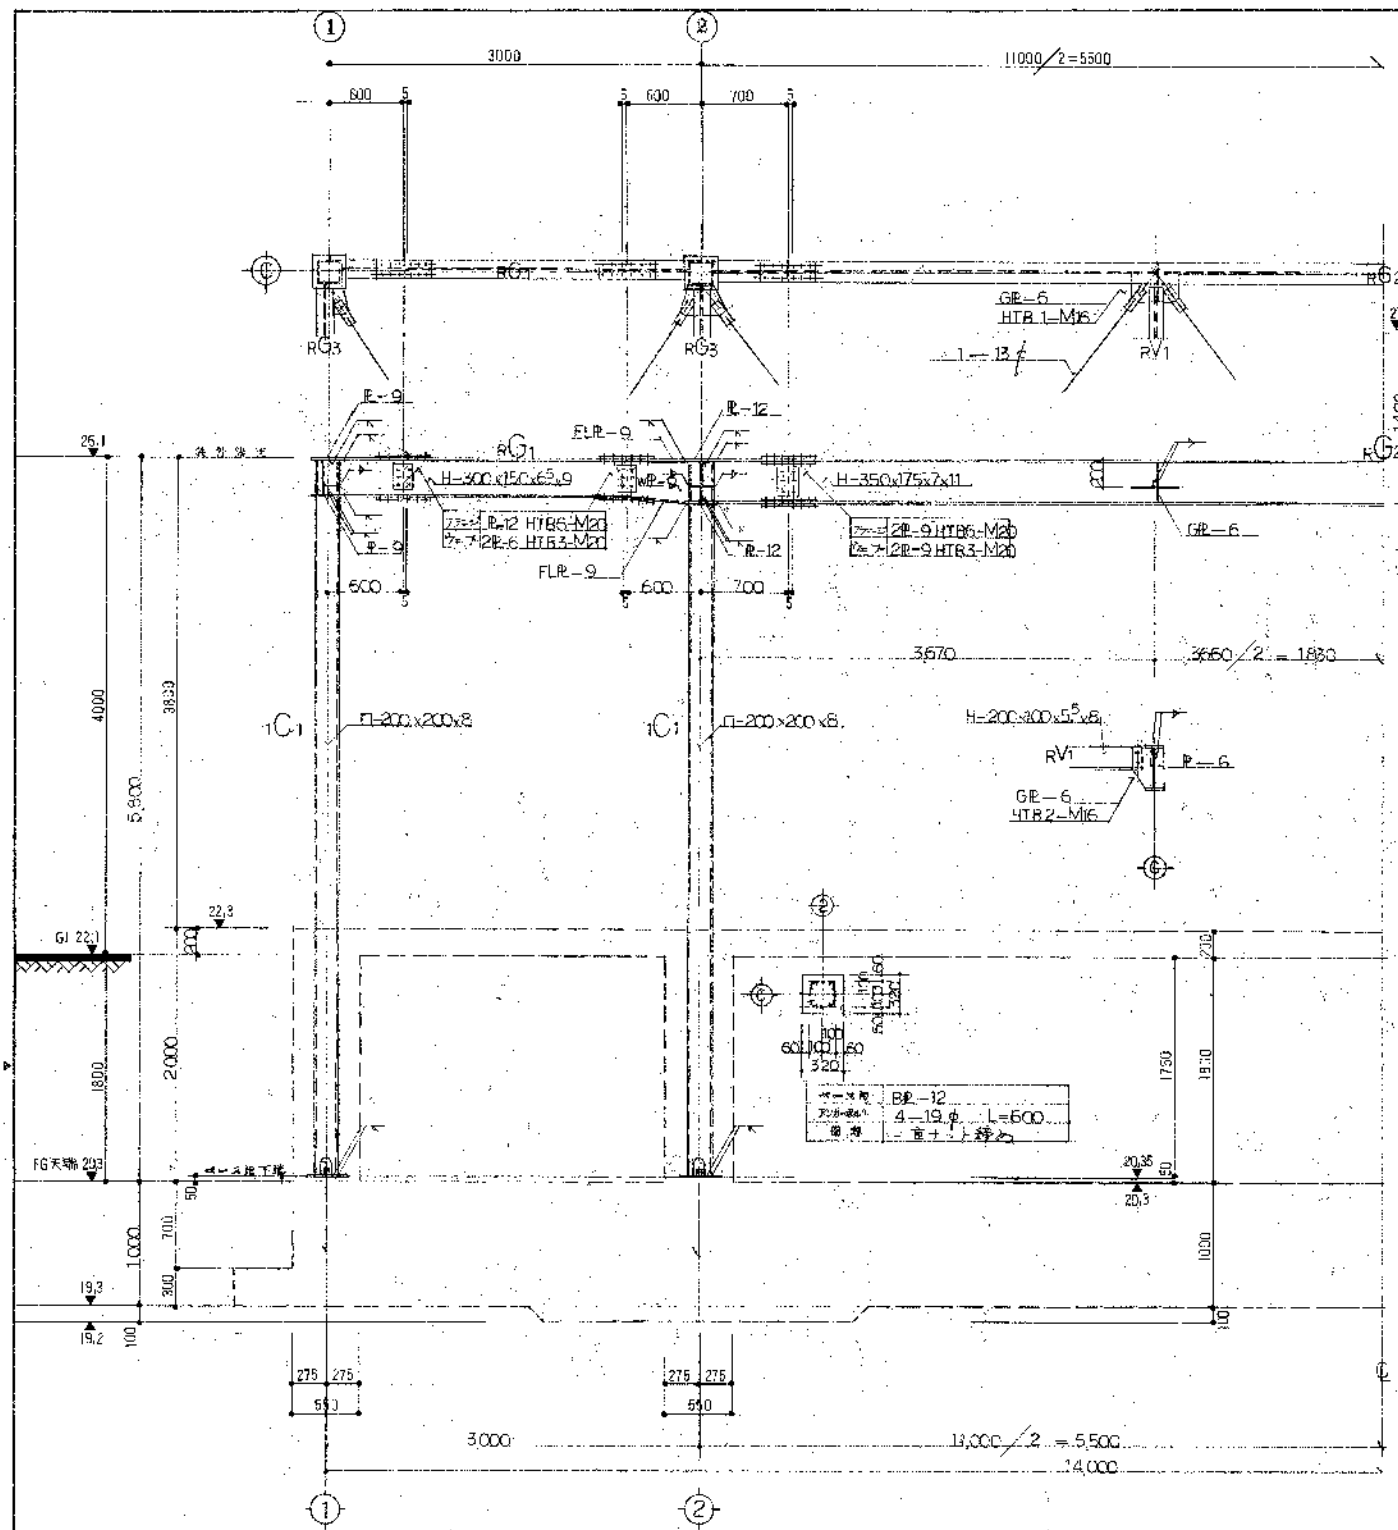


C 鋼鉄骨詳細図 1/30

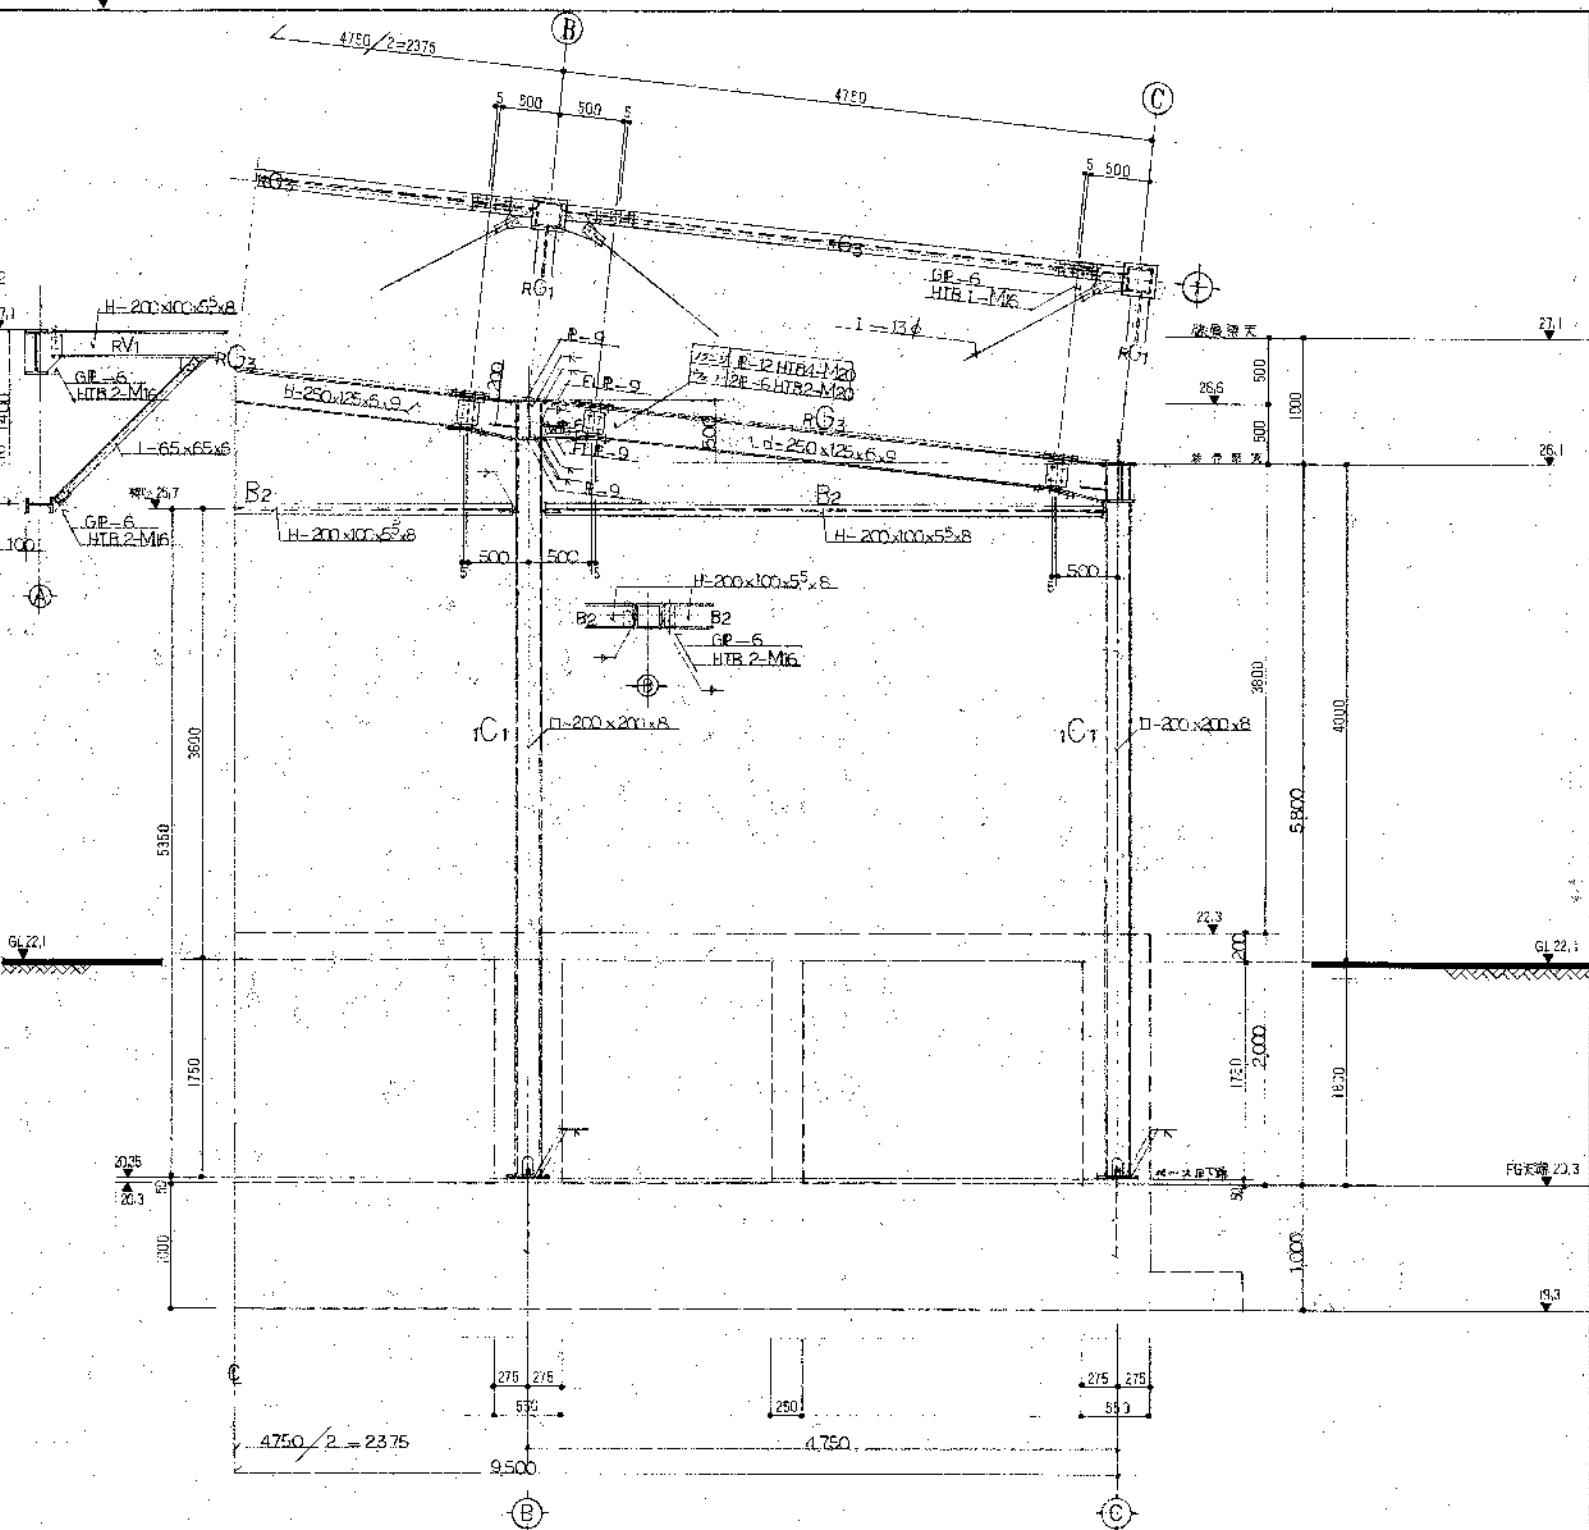


B 鋼鉄骨詳細図 1/30


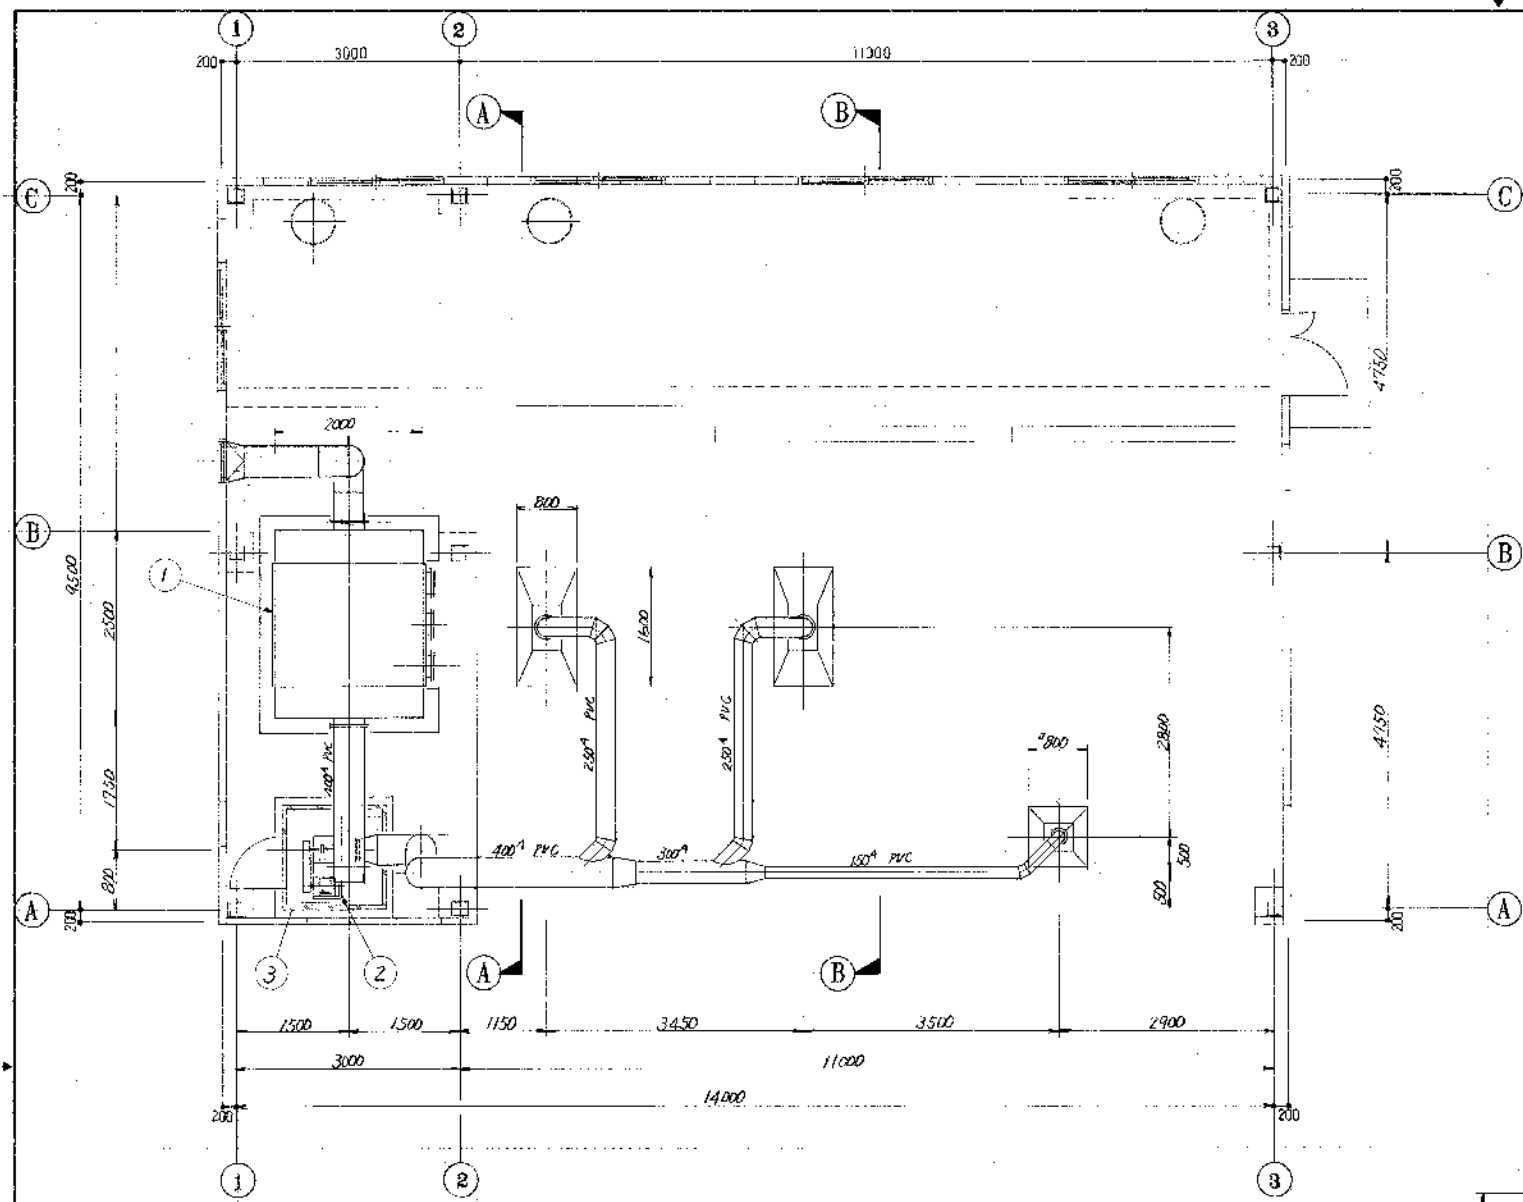


1階平面図 1/50

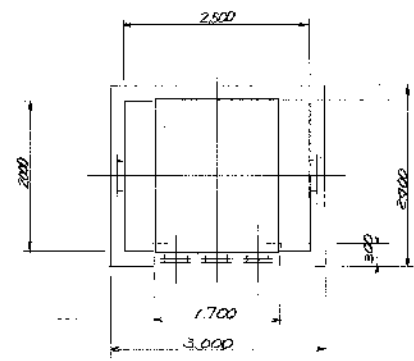


① 活性炭吸着塔外形図 1/50

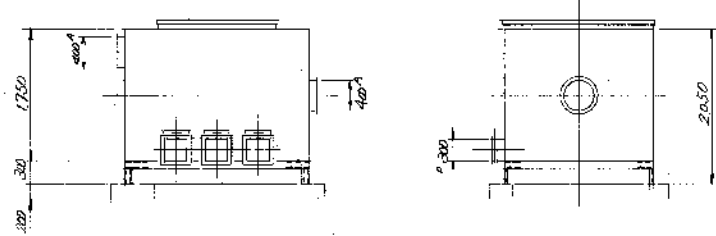

器械仕様リスト				
No.	名称	仕様	備	備考
1	乾式吸着塔	2000×2500×2050 ^h FRP 積層成形体		
2	脱臭ファン	63 ^{mm} 径×200 ^{mm} 径×35 ^{mm} FRP		
3	消音ボックス	50 ^{mm} グラスウール SS		

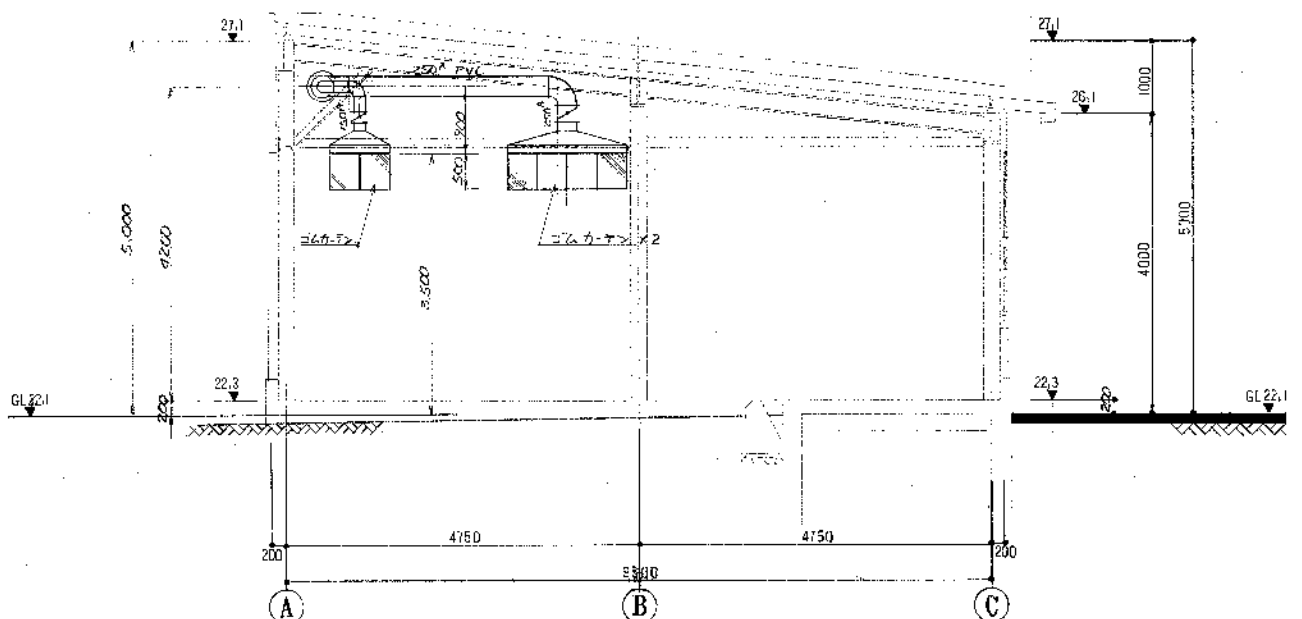




B-B矢視 1/50

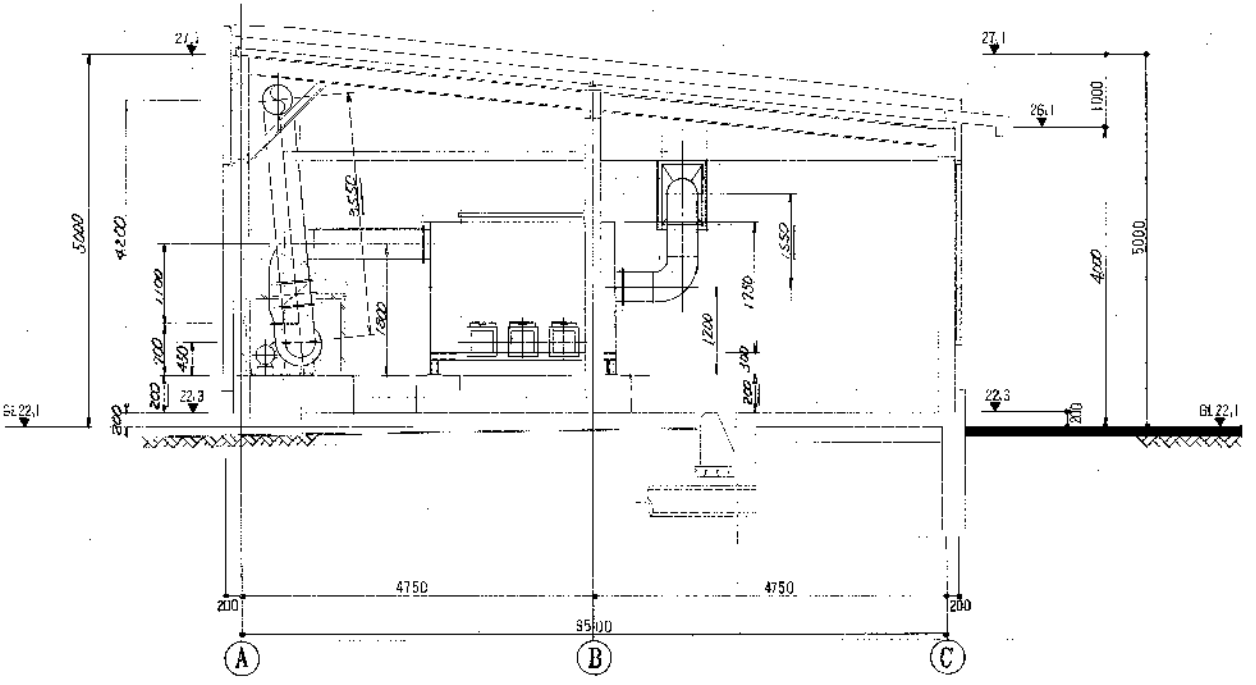


A-A矢視 1/50

主任技術者 田中 浩




昭和 63 年 度 図面番号 8
クリーンセンター 処理水質 確保 建築工事
図面名 脱臭設備 設置 計画
作成年月 平成 元年 月 日 縮尺 1/50
鈴鹿市役所 市民生活環境部 施設建設課 課長

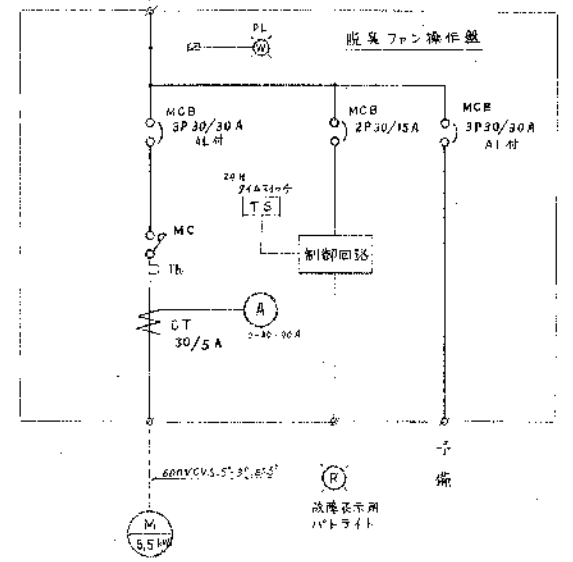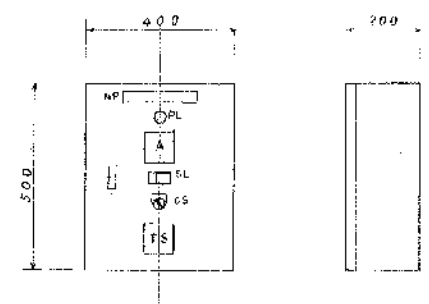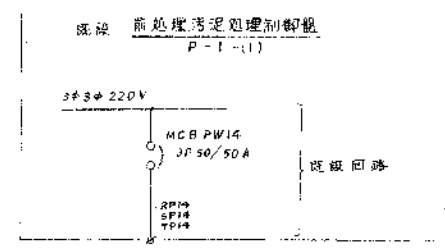

P-W
NP文字 脱臭ファン操作盤 (S=1/100)

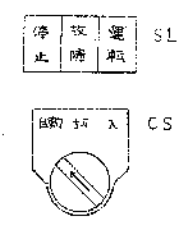

処理棟 (S=1/200)
2F

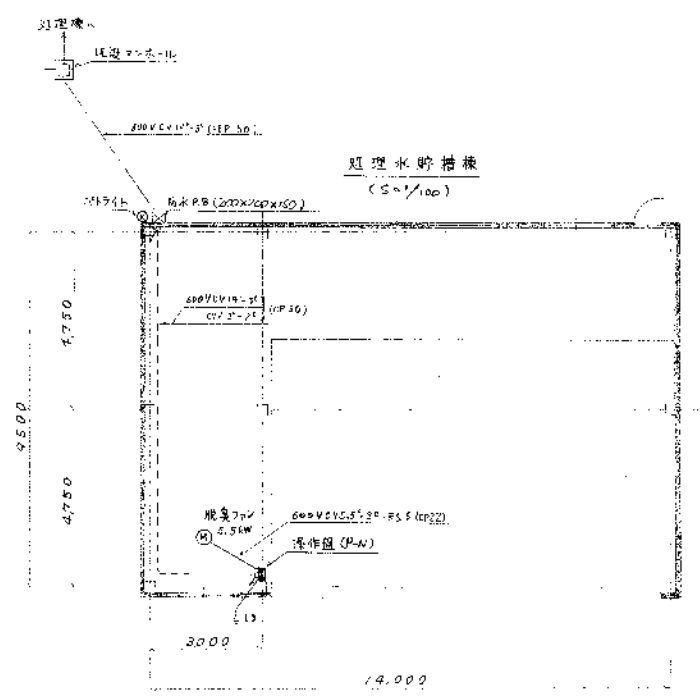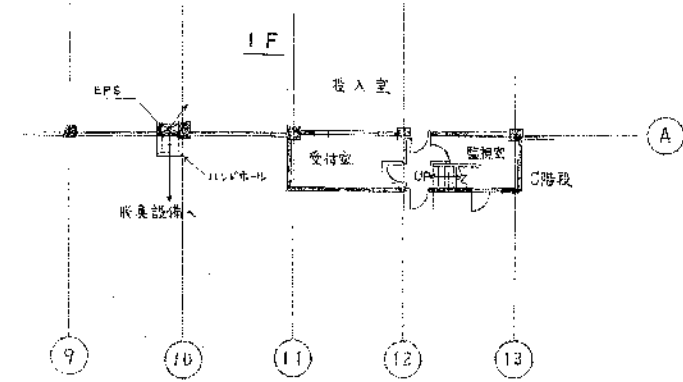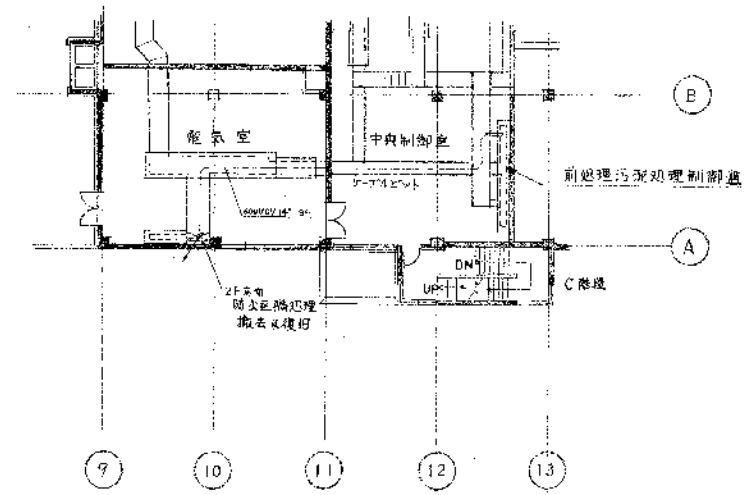

処理水貯槽棟
(S=1/100)

建設工事コンサルタント
主任技術者 田 苗 香

昭和	63	年	度	図面番号	9
クリーンセンター処理水貯槽棟建築工事					
図面名	貯槽設備電気設備図				
作成年月	平成	元年	1月	日	縮尺 1/10, 1/100, 1/200
鈴鹿市役所 市民生活部清掃施設建設事務所					