


昭和63年度クリーンセンター車庫その他建築物 竣工図 (株)杉本組

図 面 目 録	
図面番号	図 面 名 称
1	位 置 図
2	全 体 平 面 図
3	車 庫 棟 平 面 図 ・ 立 面 図 ・ 断 面 図
4	〃 構 造 図
5	〃 電 灯 コ ン セ ン ト 設 備 図
6	鳥 小 屋 平 面 図 ・ 立 面 図 ・ 断 面 図
7	〃 構 造 図
8	門 囲 障 配 置 図
9	門 囲 障 施 設 構 造 図 (1)
10	〃 (2)
11	処 理 水 貯 槽 構 造 図
12	屋 外 配 管 平 面 図
13	屋 外 設 置 機 器 図
14	屋 外 配 線 図
15	電 気 ・ 計 装 配 線 図


鈴鹿市役所市民生活部清掃施設建設事務所

株式会社環境工学コンサルタント

昭和 63 年度 図面番号
クリーンセンター車庫その他建築物
図面名
作成年月 昭和63年 5月 10日 編尺
鈴鹿市役所
市民生活部清掃施設建設事務所

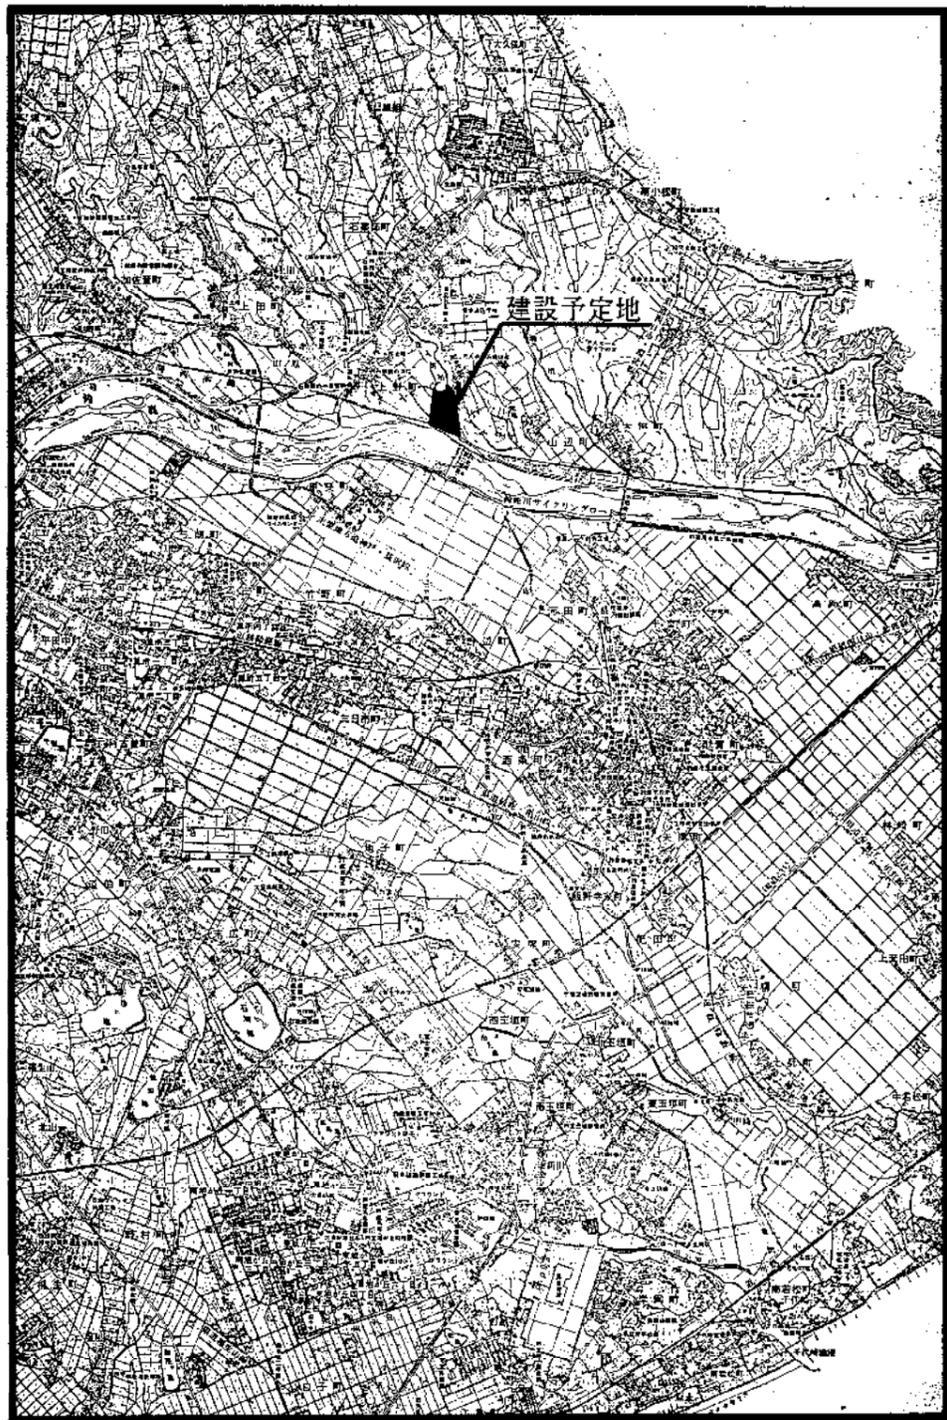

位置図 1/25000

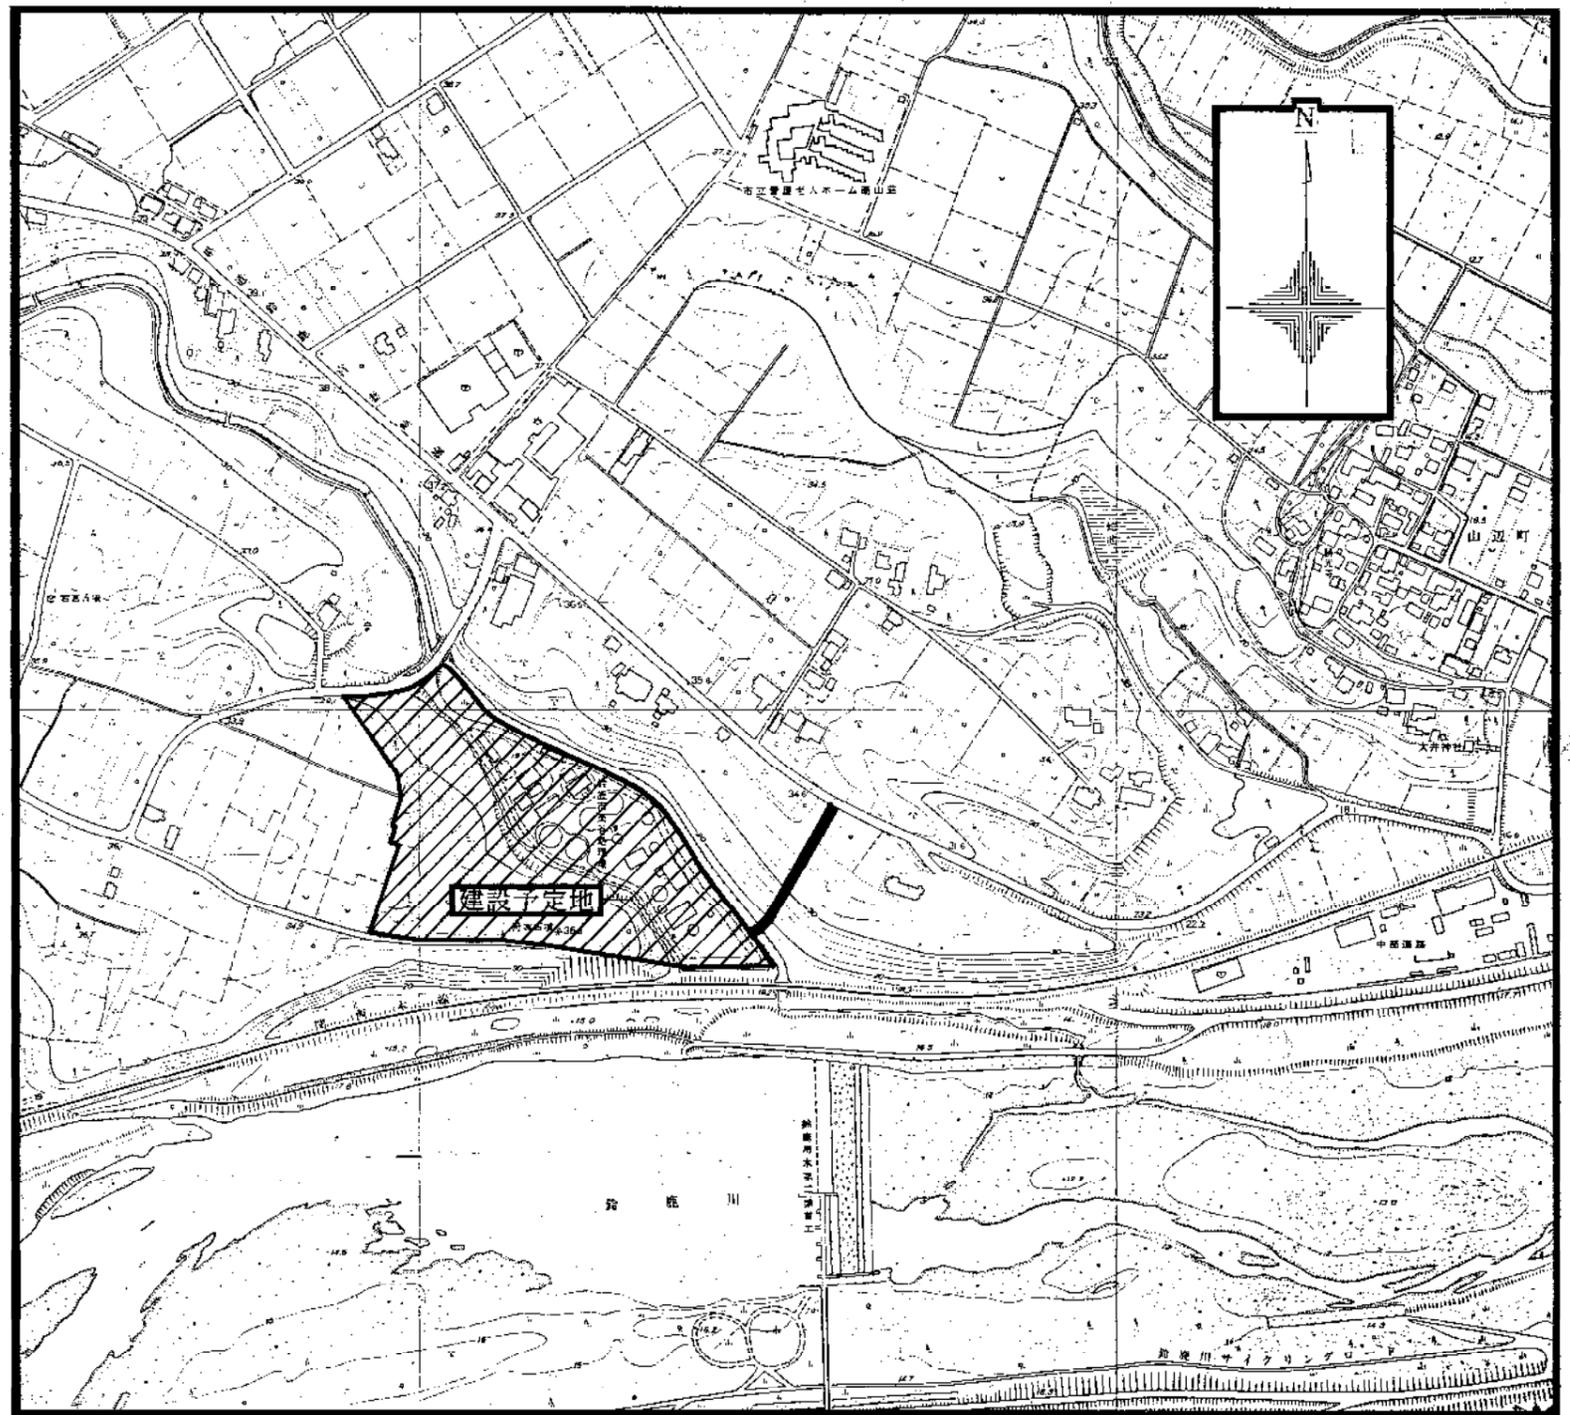


位置図 1/2500

環境工学コンサルタント	
主任技術者	担当者

図面名	位置図
作成年月	昭和62年5月 日 縮尺 1/25000 1/2500
鈴鹿市役所	
市民生活部清掃施設建設事務所	

全体平面図 1/500

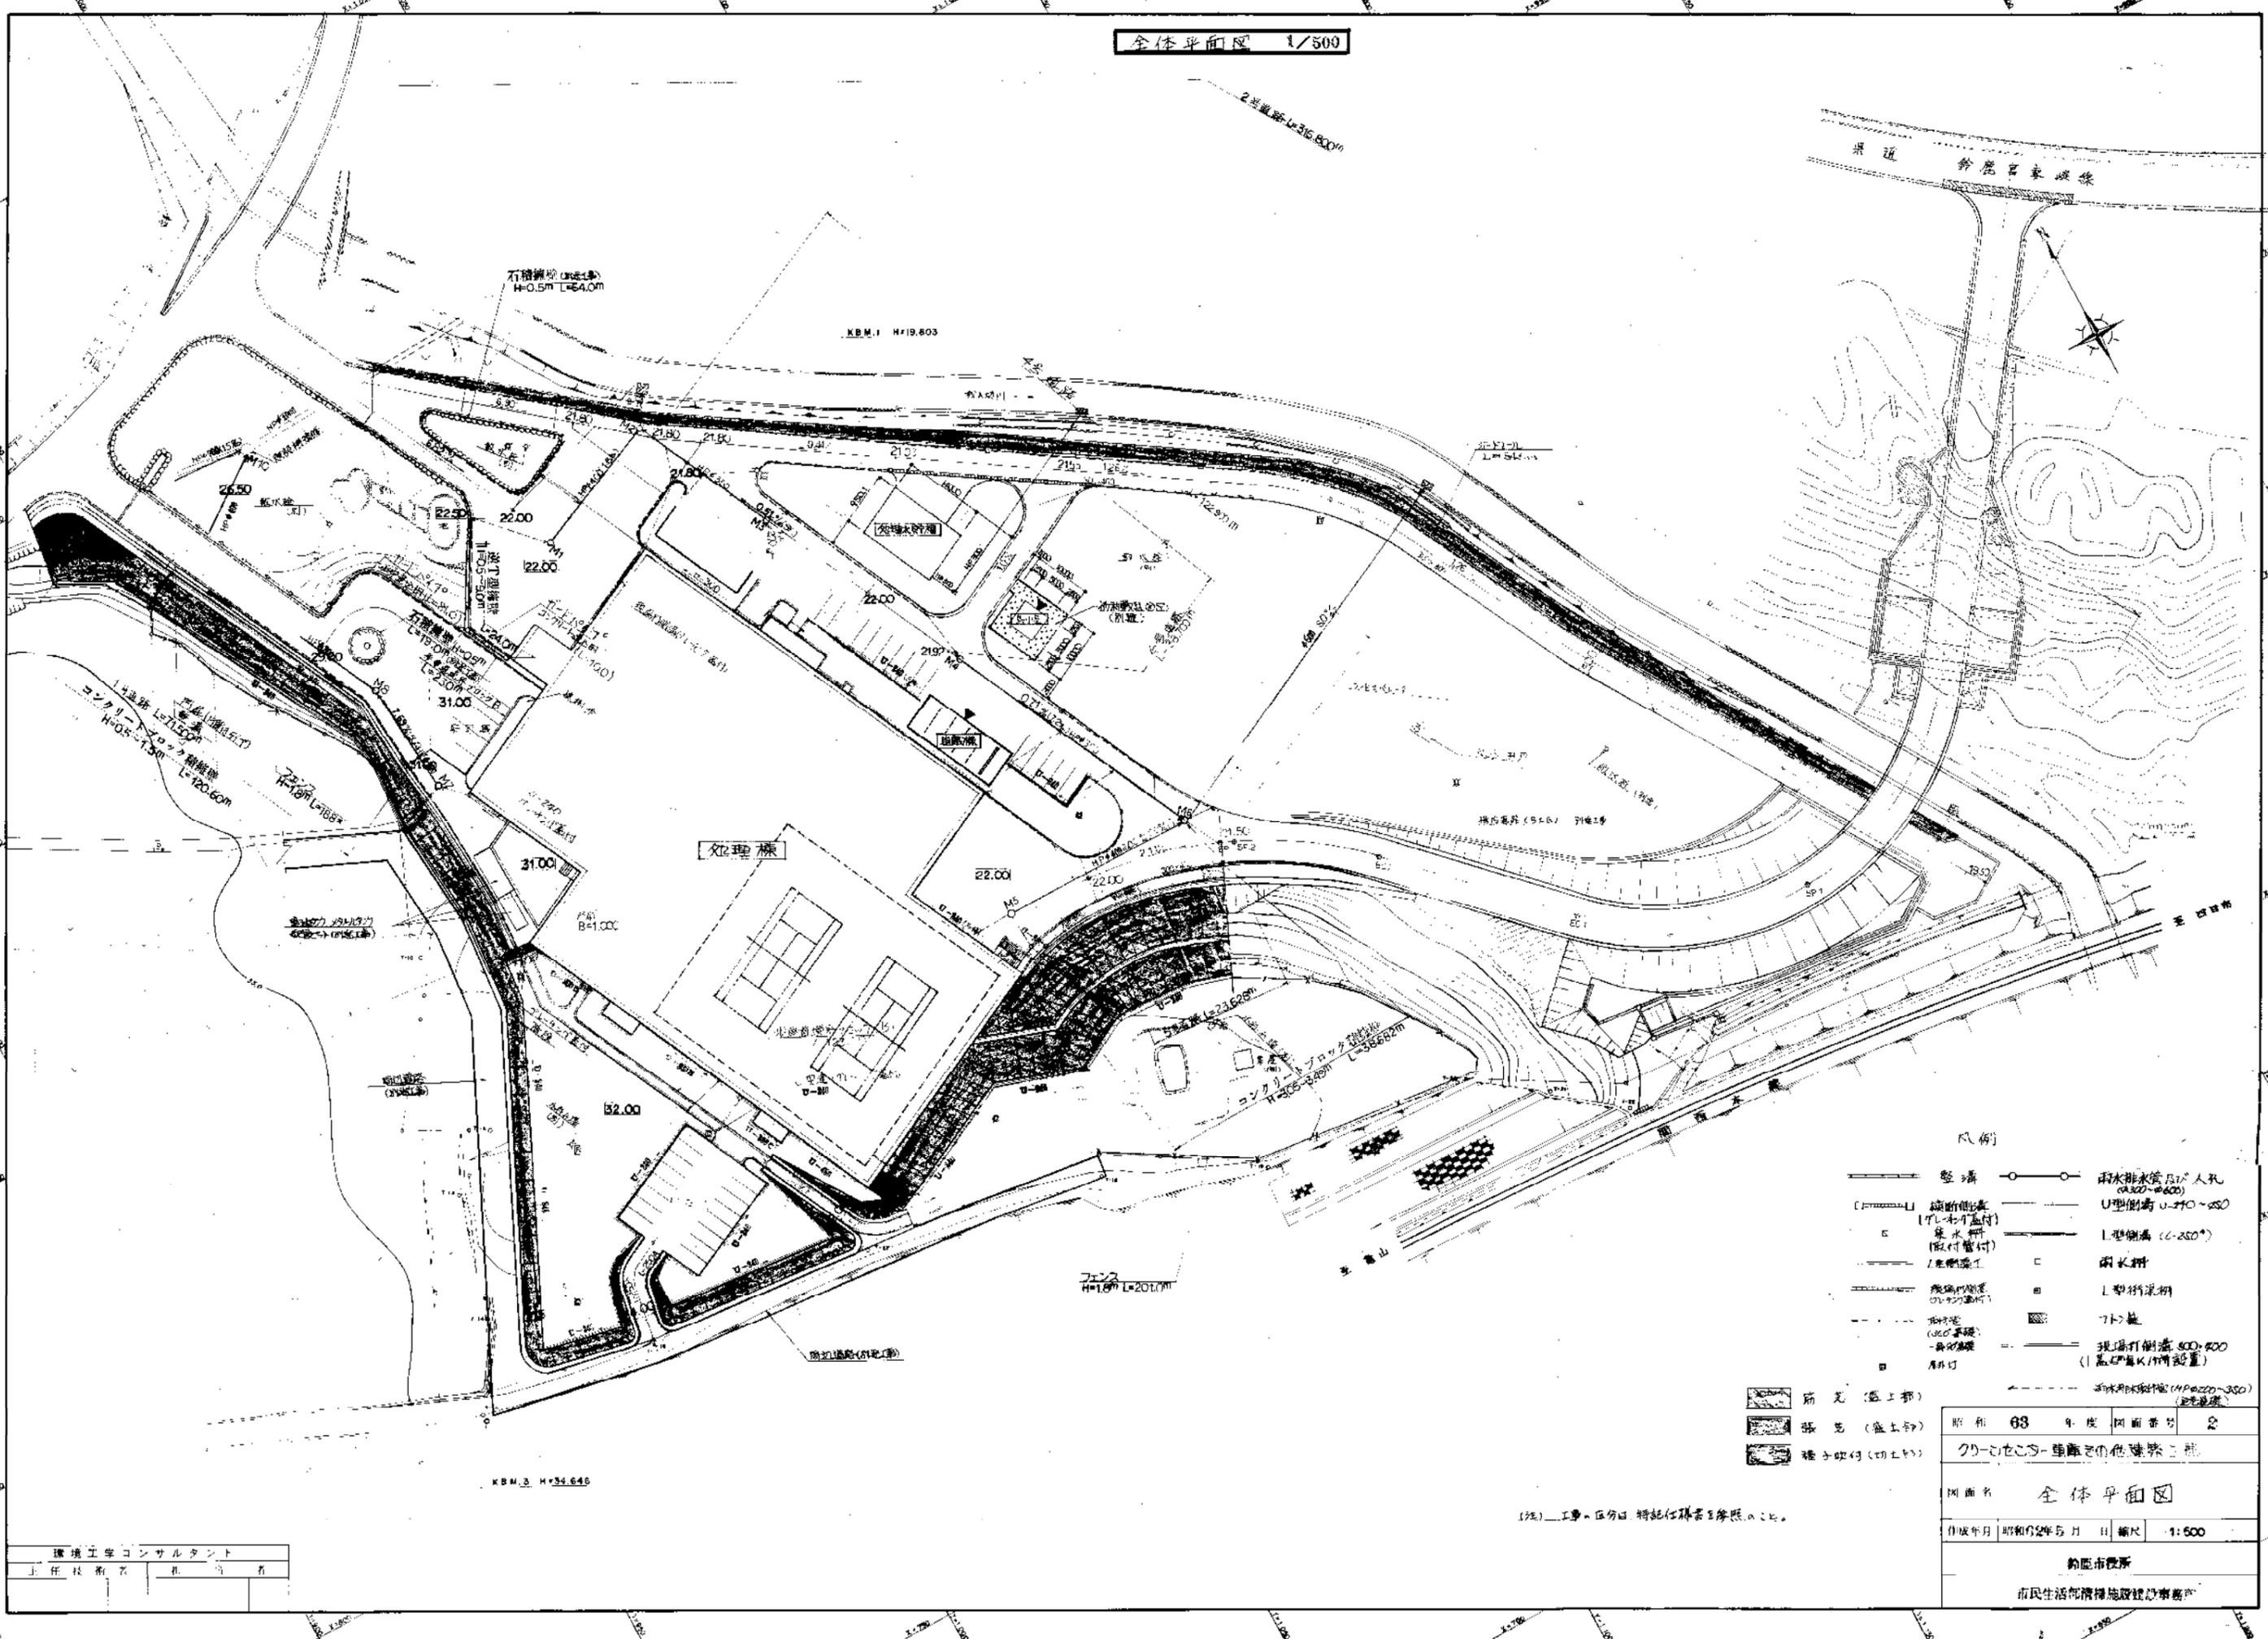


- 凡例

昭和	63	年度	図面番号	2
図面名 全体平面図				
作成年月	昭和62年5月	日	縮尺	1:500

環境工学コンサルタント
上 任 技 術 者 社 員 名


(注) 工事の区分は、特記仕様が参照のこと。

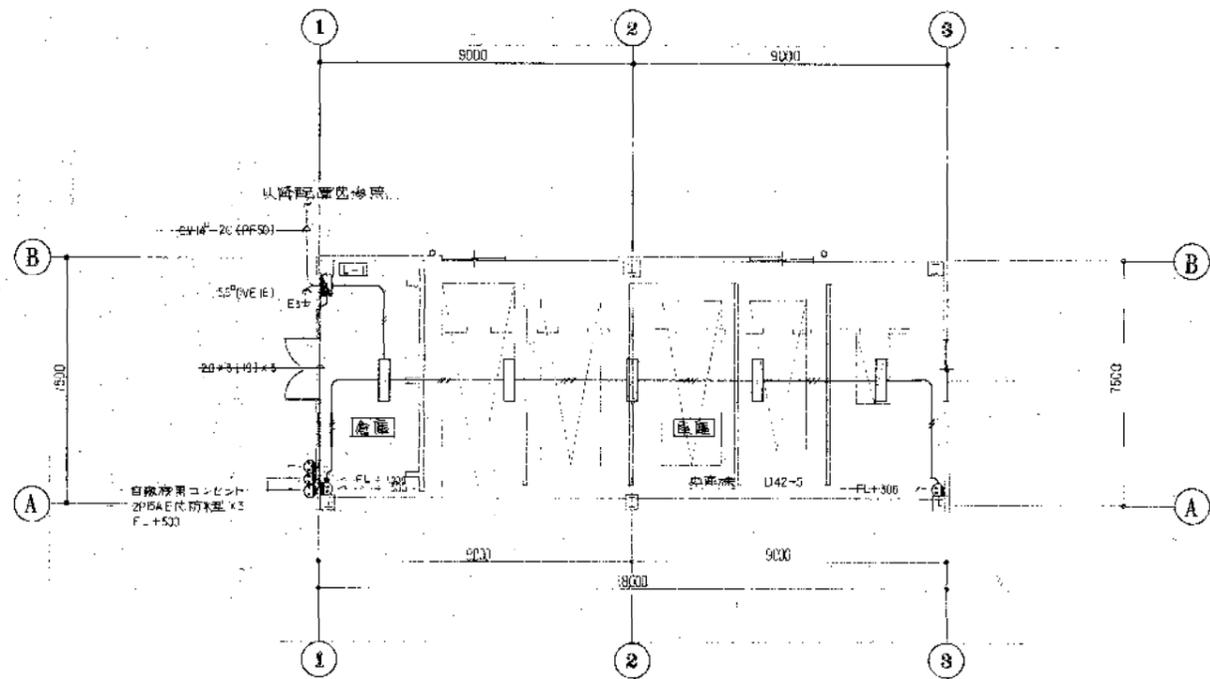

注) 1 箇中記号の寸法は下記の寸法

— 20x2 (18) —
— 20x5 (18) —


車庫横平面等軸図 1/100

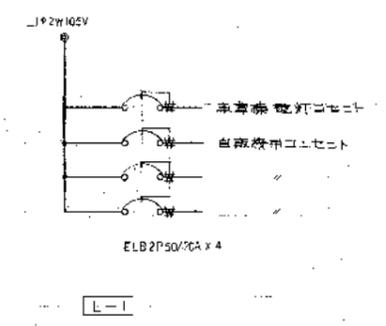

L-1


照明器具配置図

<p>U 42 FL42^Wx2 FSR1-402 (100V)</p> <p>設置場所 軒下</p>	<p>U1 401 HF400^Wx1 3XVYA-47634 (100V)</p> <p>設置場所 4.0 x 4.0 木口材</p>	<p>U2 401 HF400^Wx1 標準型 KC-4形</p> <p>設置場所 口木 x 口木</p>	<p>U3 401 HF400^Wx1 標準型 KC-4形 (全注)</p> <p>設置場所 口木</p>
---	--	---	---

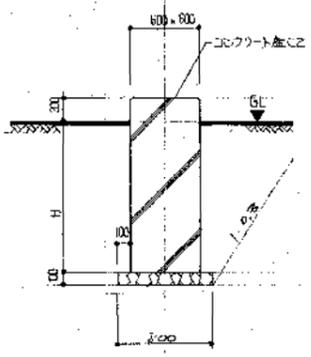

照明器具取付工事 1/30

設置高H	設置場所
1300	ハ
1500	4.0 x 4.0 木口材
2000	口
2300	木口材
2700	ニ

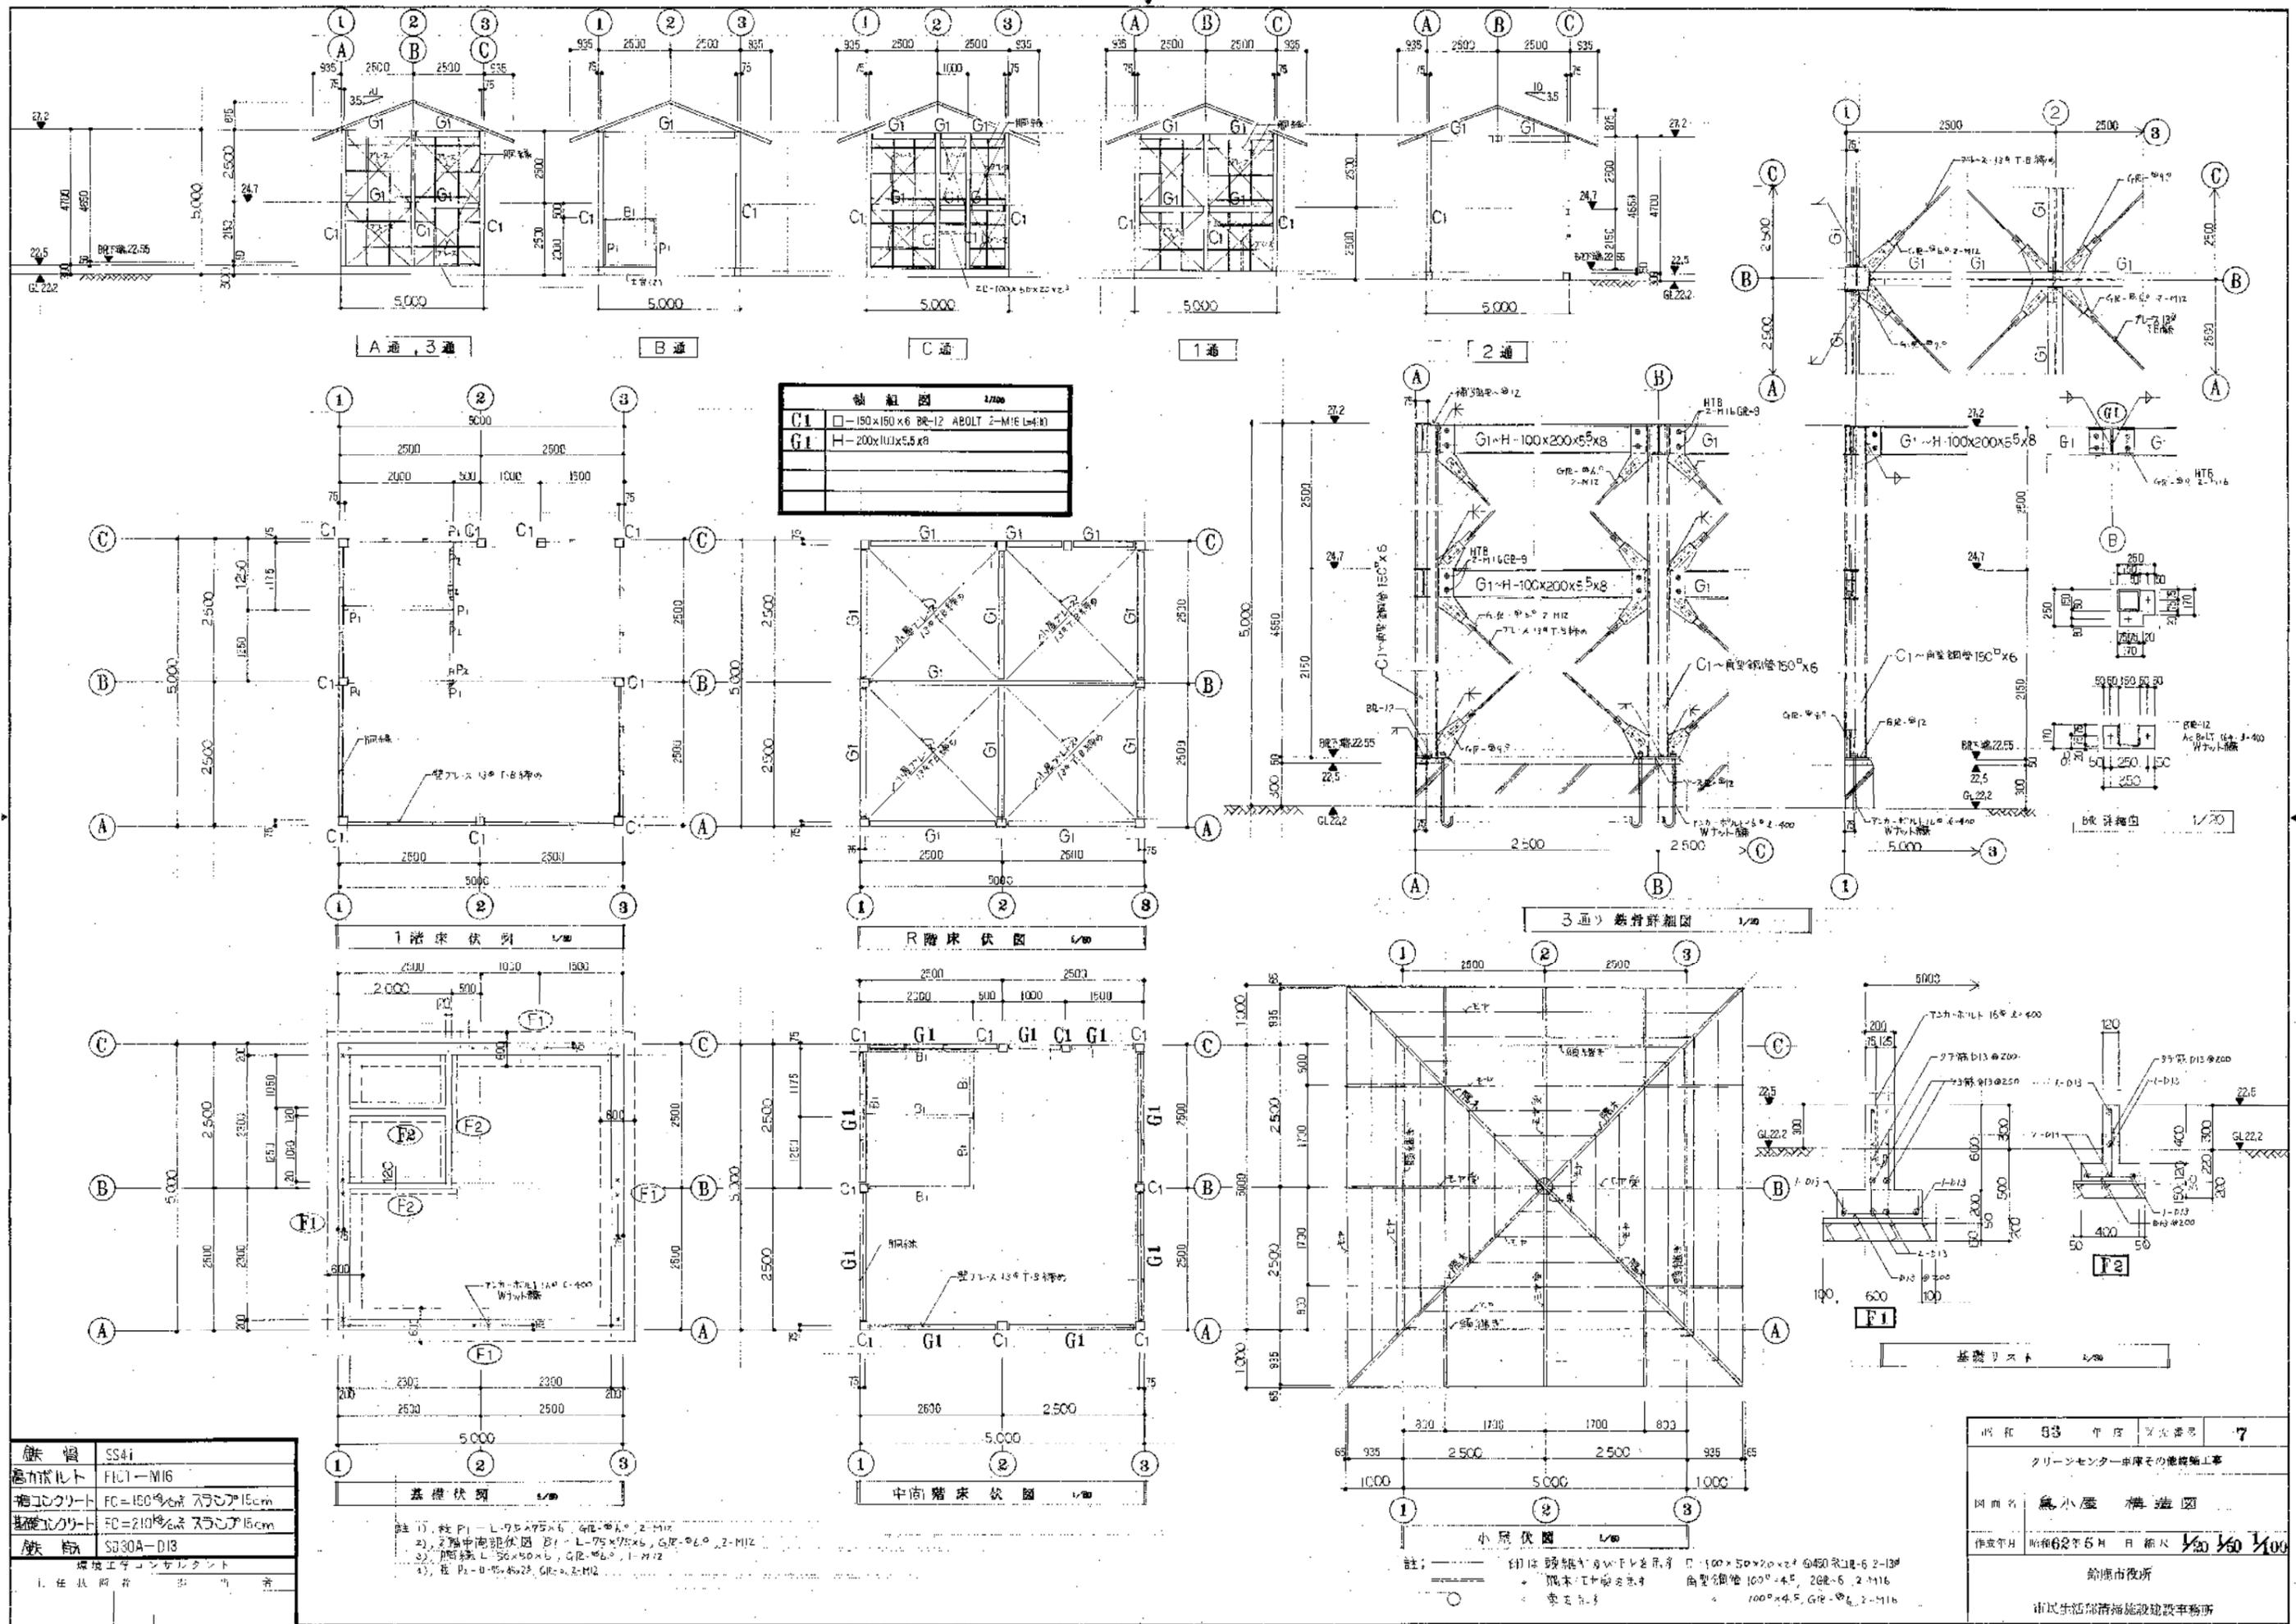

軸組図 1/200

C1	□-150x150x6 BR-12 ABOLT 2-M16 L=40
G1	H-200x100x5.5x8

鉄骨	SS41
高力ボルト	FIC1-M16
補コンクリート	FC=180%スランパ15cm
基礎コンクリート	FC=210%スランパ15cm
鉄筋	SB30A-D13


建設工学コンサルタント

注 1) 柱 P1-L-75x75x6, GR-φ6, 2-M12
 2) 2階中階床伏図 B1-L-75x75x6, GR-φ6, 2-M12
 3) 間柱 L-50x50x6, GR-φ6, 1-M12
 4) 柱 P2-L-75x75x6, GR-φ6, 2-M12

注: 印は 鉄骨の寸法を示す。□: 100x50x20x2 φ40 系 L18-6 2-13φ
 隅型鋼管 100x45, 202-6 2-M16
 100x45, GR-φ6, 2-M16

昭和	83	年	第	7
クリーンセンター車庫その他建築工事				
図名	鳥小屋 構造図			
作成年月	昭和62年5月	日	第	1/2 1/2 1/2
給康市役所 市民生活部清掃施設建設事務所				

門田塚配置図 1/500

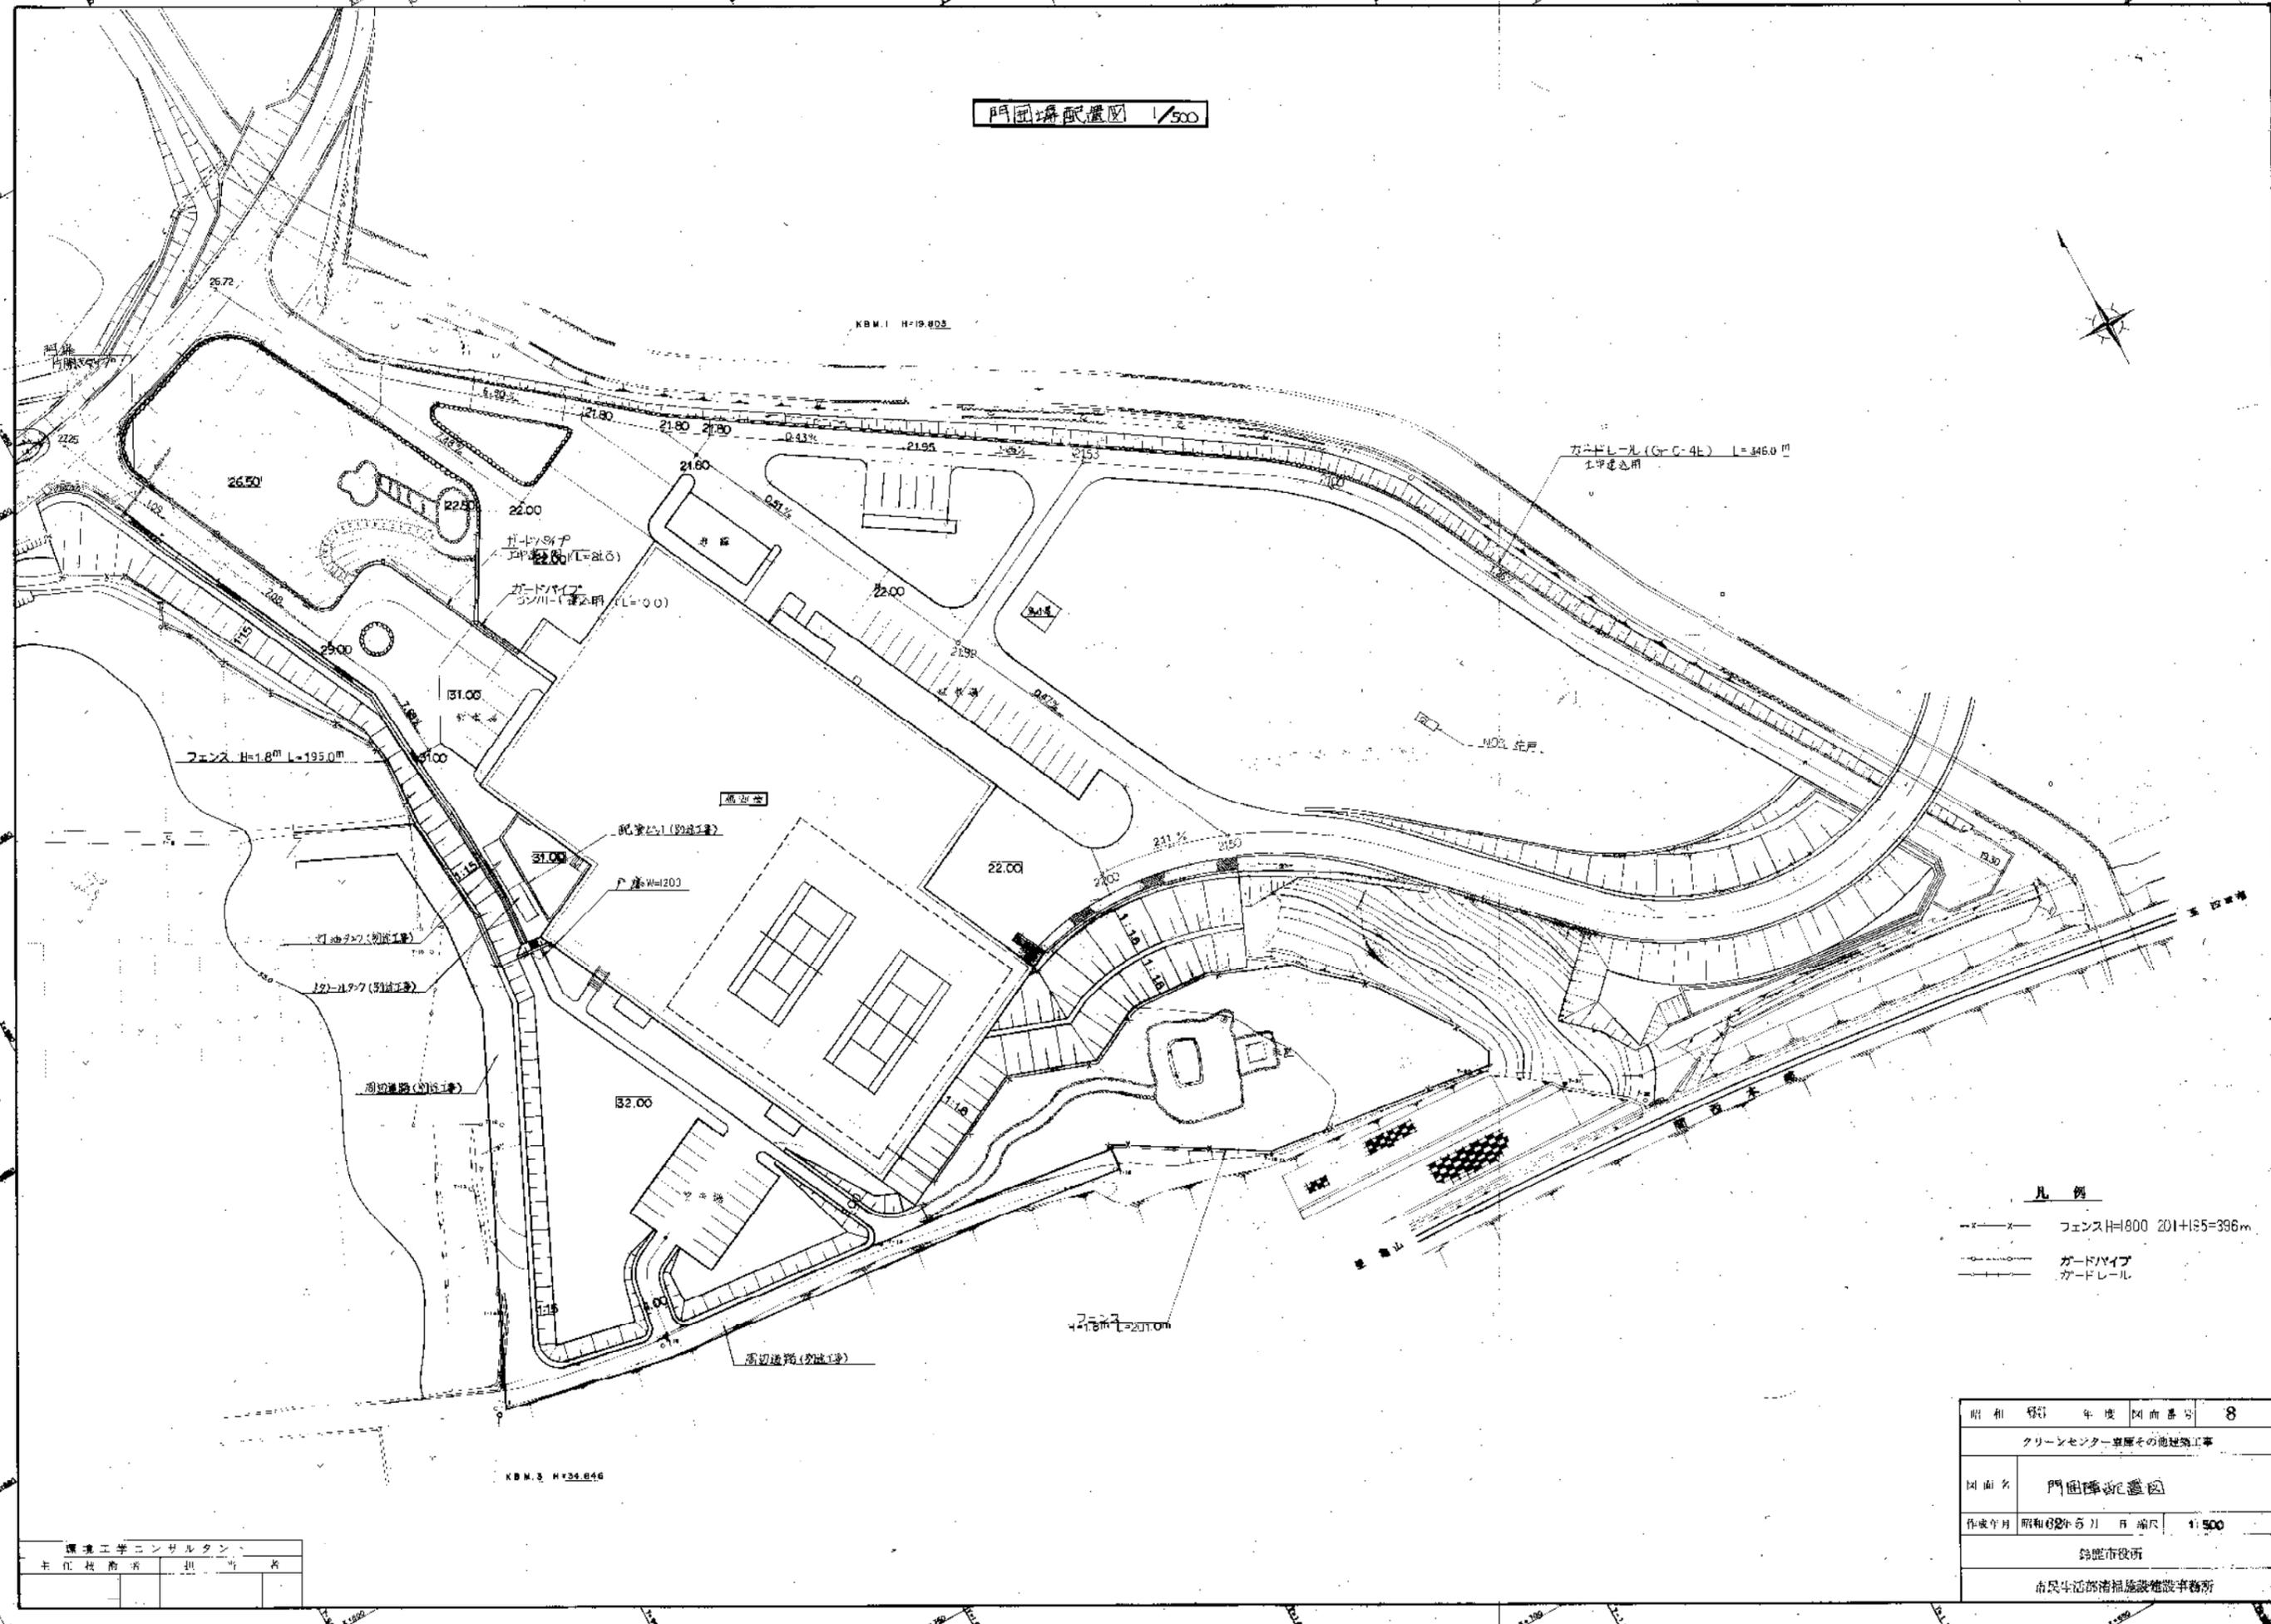

- 凡例
- x--- フェンスH=1800 201+135=396m
 - o--- ガードパイプ
 - |--- ガードレール

昭和 62 年 度 図 面 番 号	8
クリーンセンター東原その他建築工事	
図 面 名	門田塚配置図
作成年月	昭和 62 年 5 月 日 縮 尺 1:500
鈴鹿市役所	
市民生活部清掃施設建設事務所	

環境工学コンサルタント

KBM. 2 H=34.646

KBM. 1 H=19.803

4.78m L=231.0m

ガードレール (Gr-C-4t) L=346.0 m
 土甲斐急用

フェンス H=1.8m L=195.0m

ガードパイプ
 22.00 (L=21.0)

ガードパイプ
 21.80 (L=21.0)

31.00

31.00

32.00


門扉・掃帚流し詳細図

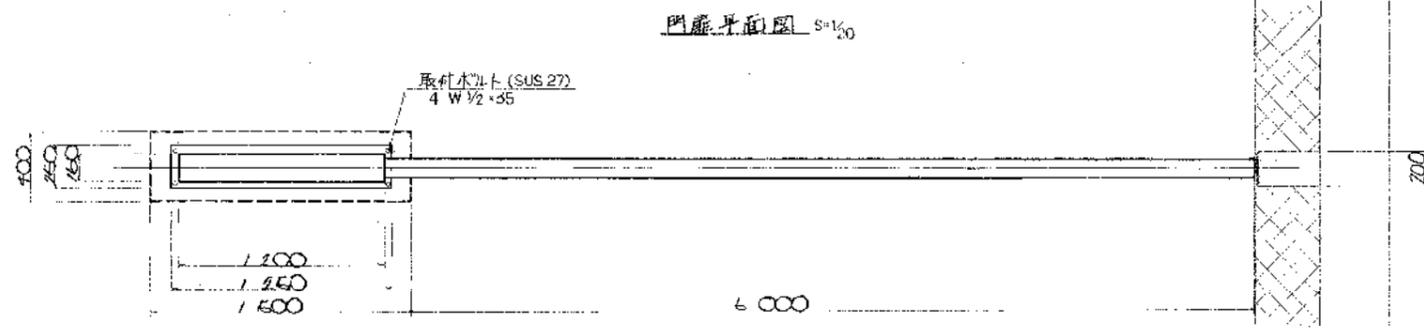


門扉正面図 S=1/20

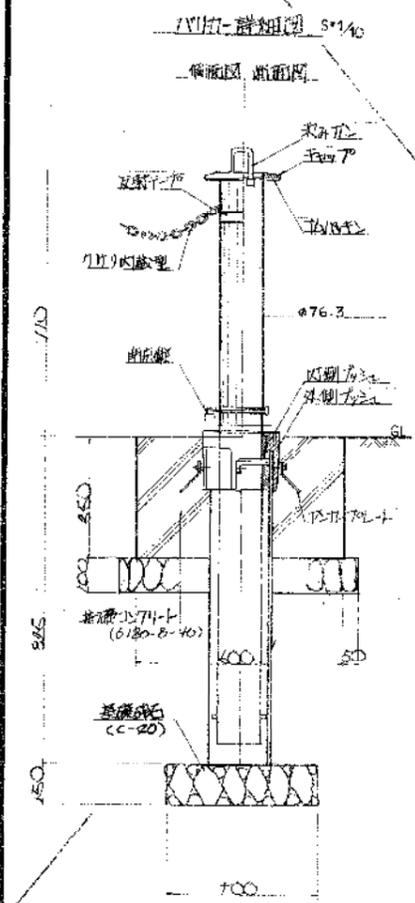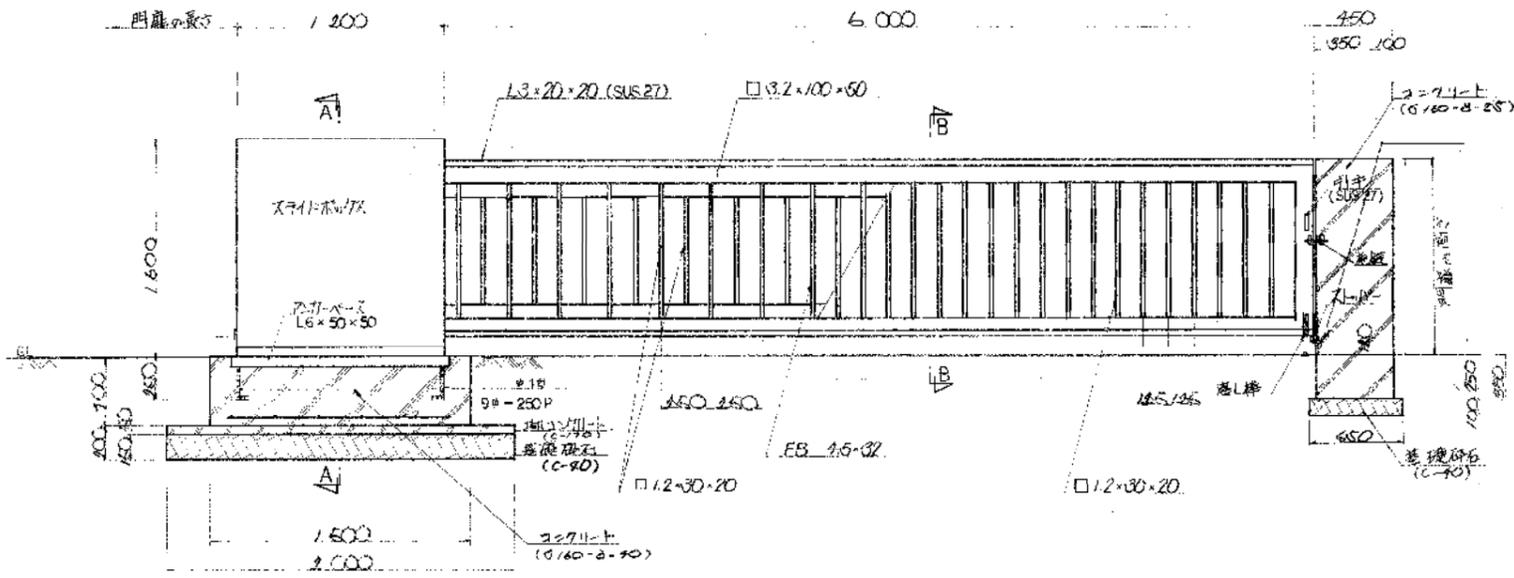


A-A

B-B

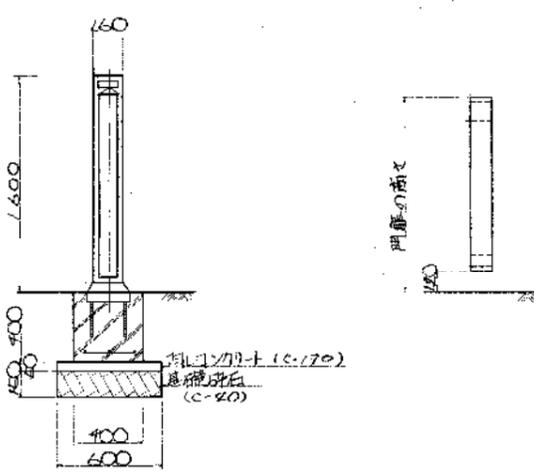

環境エンジニアリングコンサルタント
上 竹 村 尚 志

資料	63	年度	400	図号	9
クリーンセンター車庫その他附属工事					
図名 門扉施設構造図 (1)					
作成年月	昭和62年5月	縮尺	1:20	1:10	
鈴鹿市役所					
市民生活部清掃施設建設事務所					

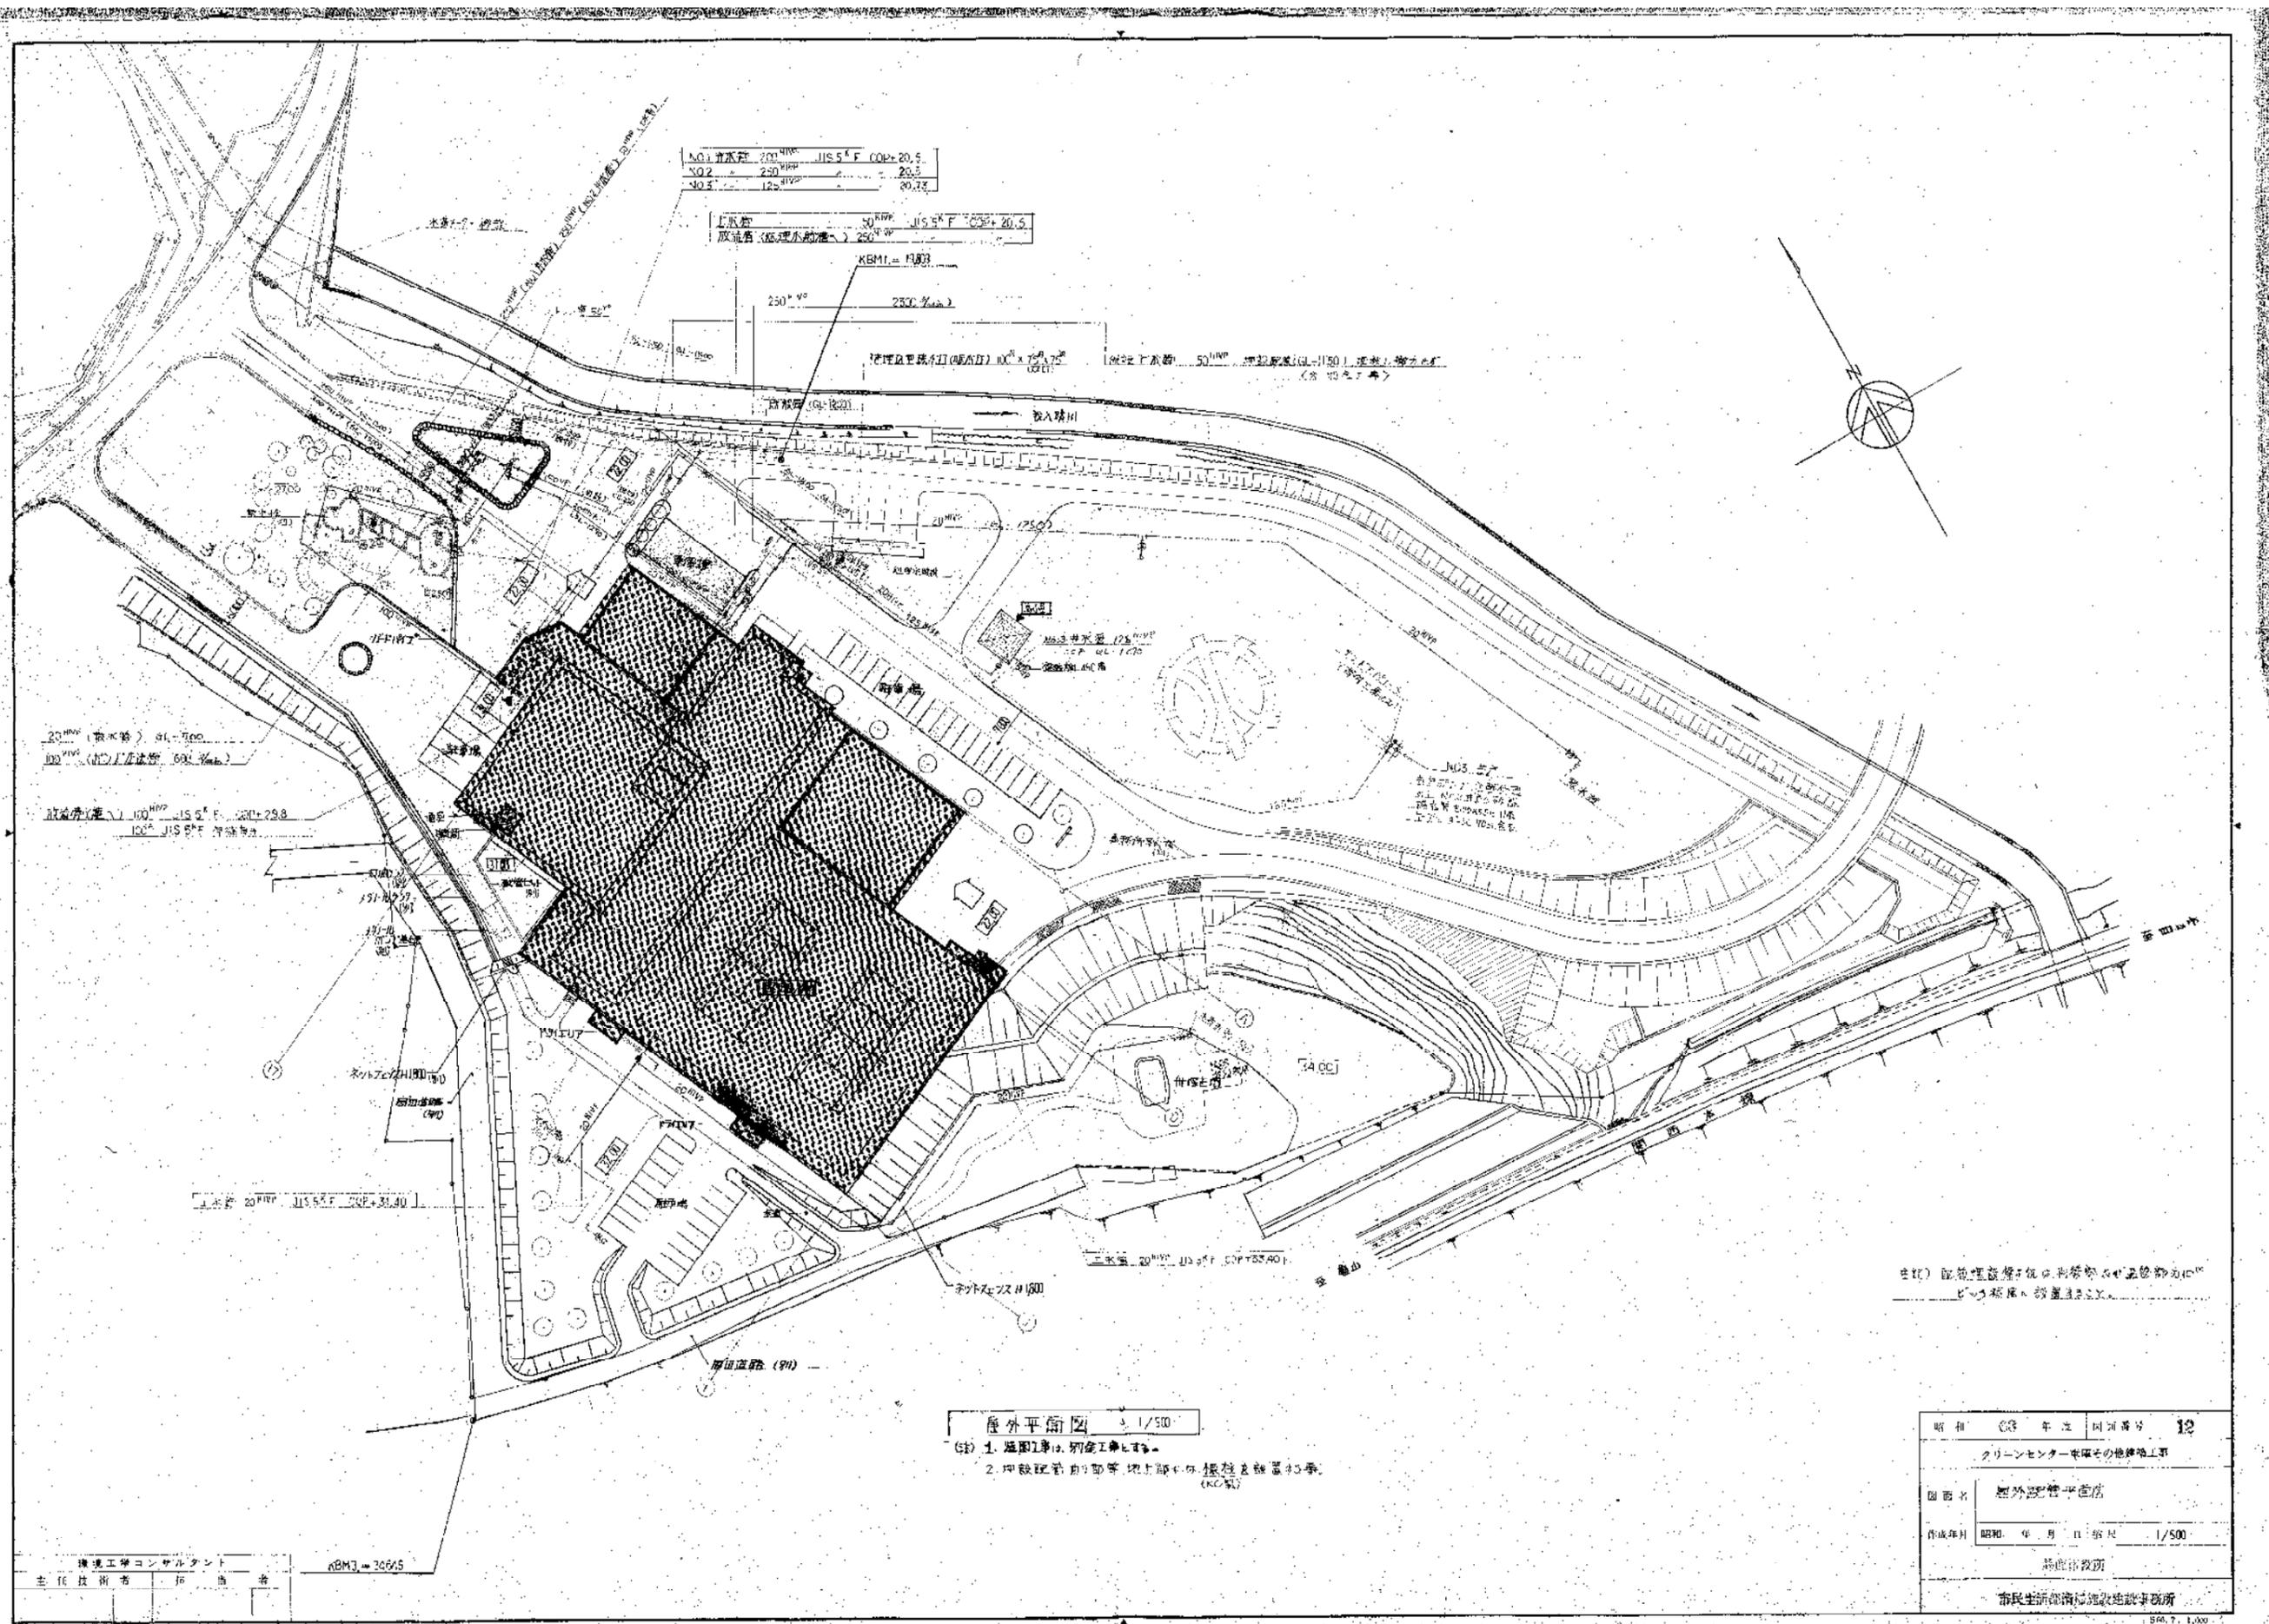

NO.1 井水径 200mm JIS 5th F COP=20.5
 NO.2 250mm 20.5
 NO.3 125mm 20.73

下水管 50mm JIS 5th F COP=20.5
 取込管 (取込水栓標準) 250mm


250^{mm} φ (250^{mm} φ)

埋設配管径 (埋込管径) 100^{mm} x 75^{mm} φ


屋外平面図 1/500


- (注) 1. 埋設工事は、別途工事とする。

期相	03 年度 図号	12
クリーンセンター等その他建設工事		
図面名	屋外配管平面図	
作成年月	昭和 年 月 日 縮尺 1/500	
市民生活部 建設課 建設事務所		

環境工学コンサルタント
 主任技術者 拓 尚 希


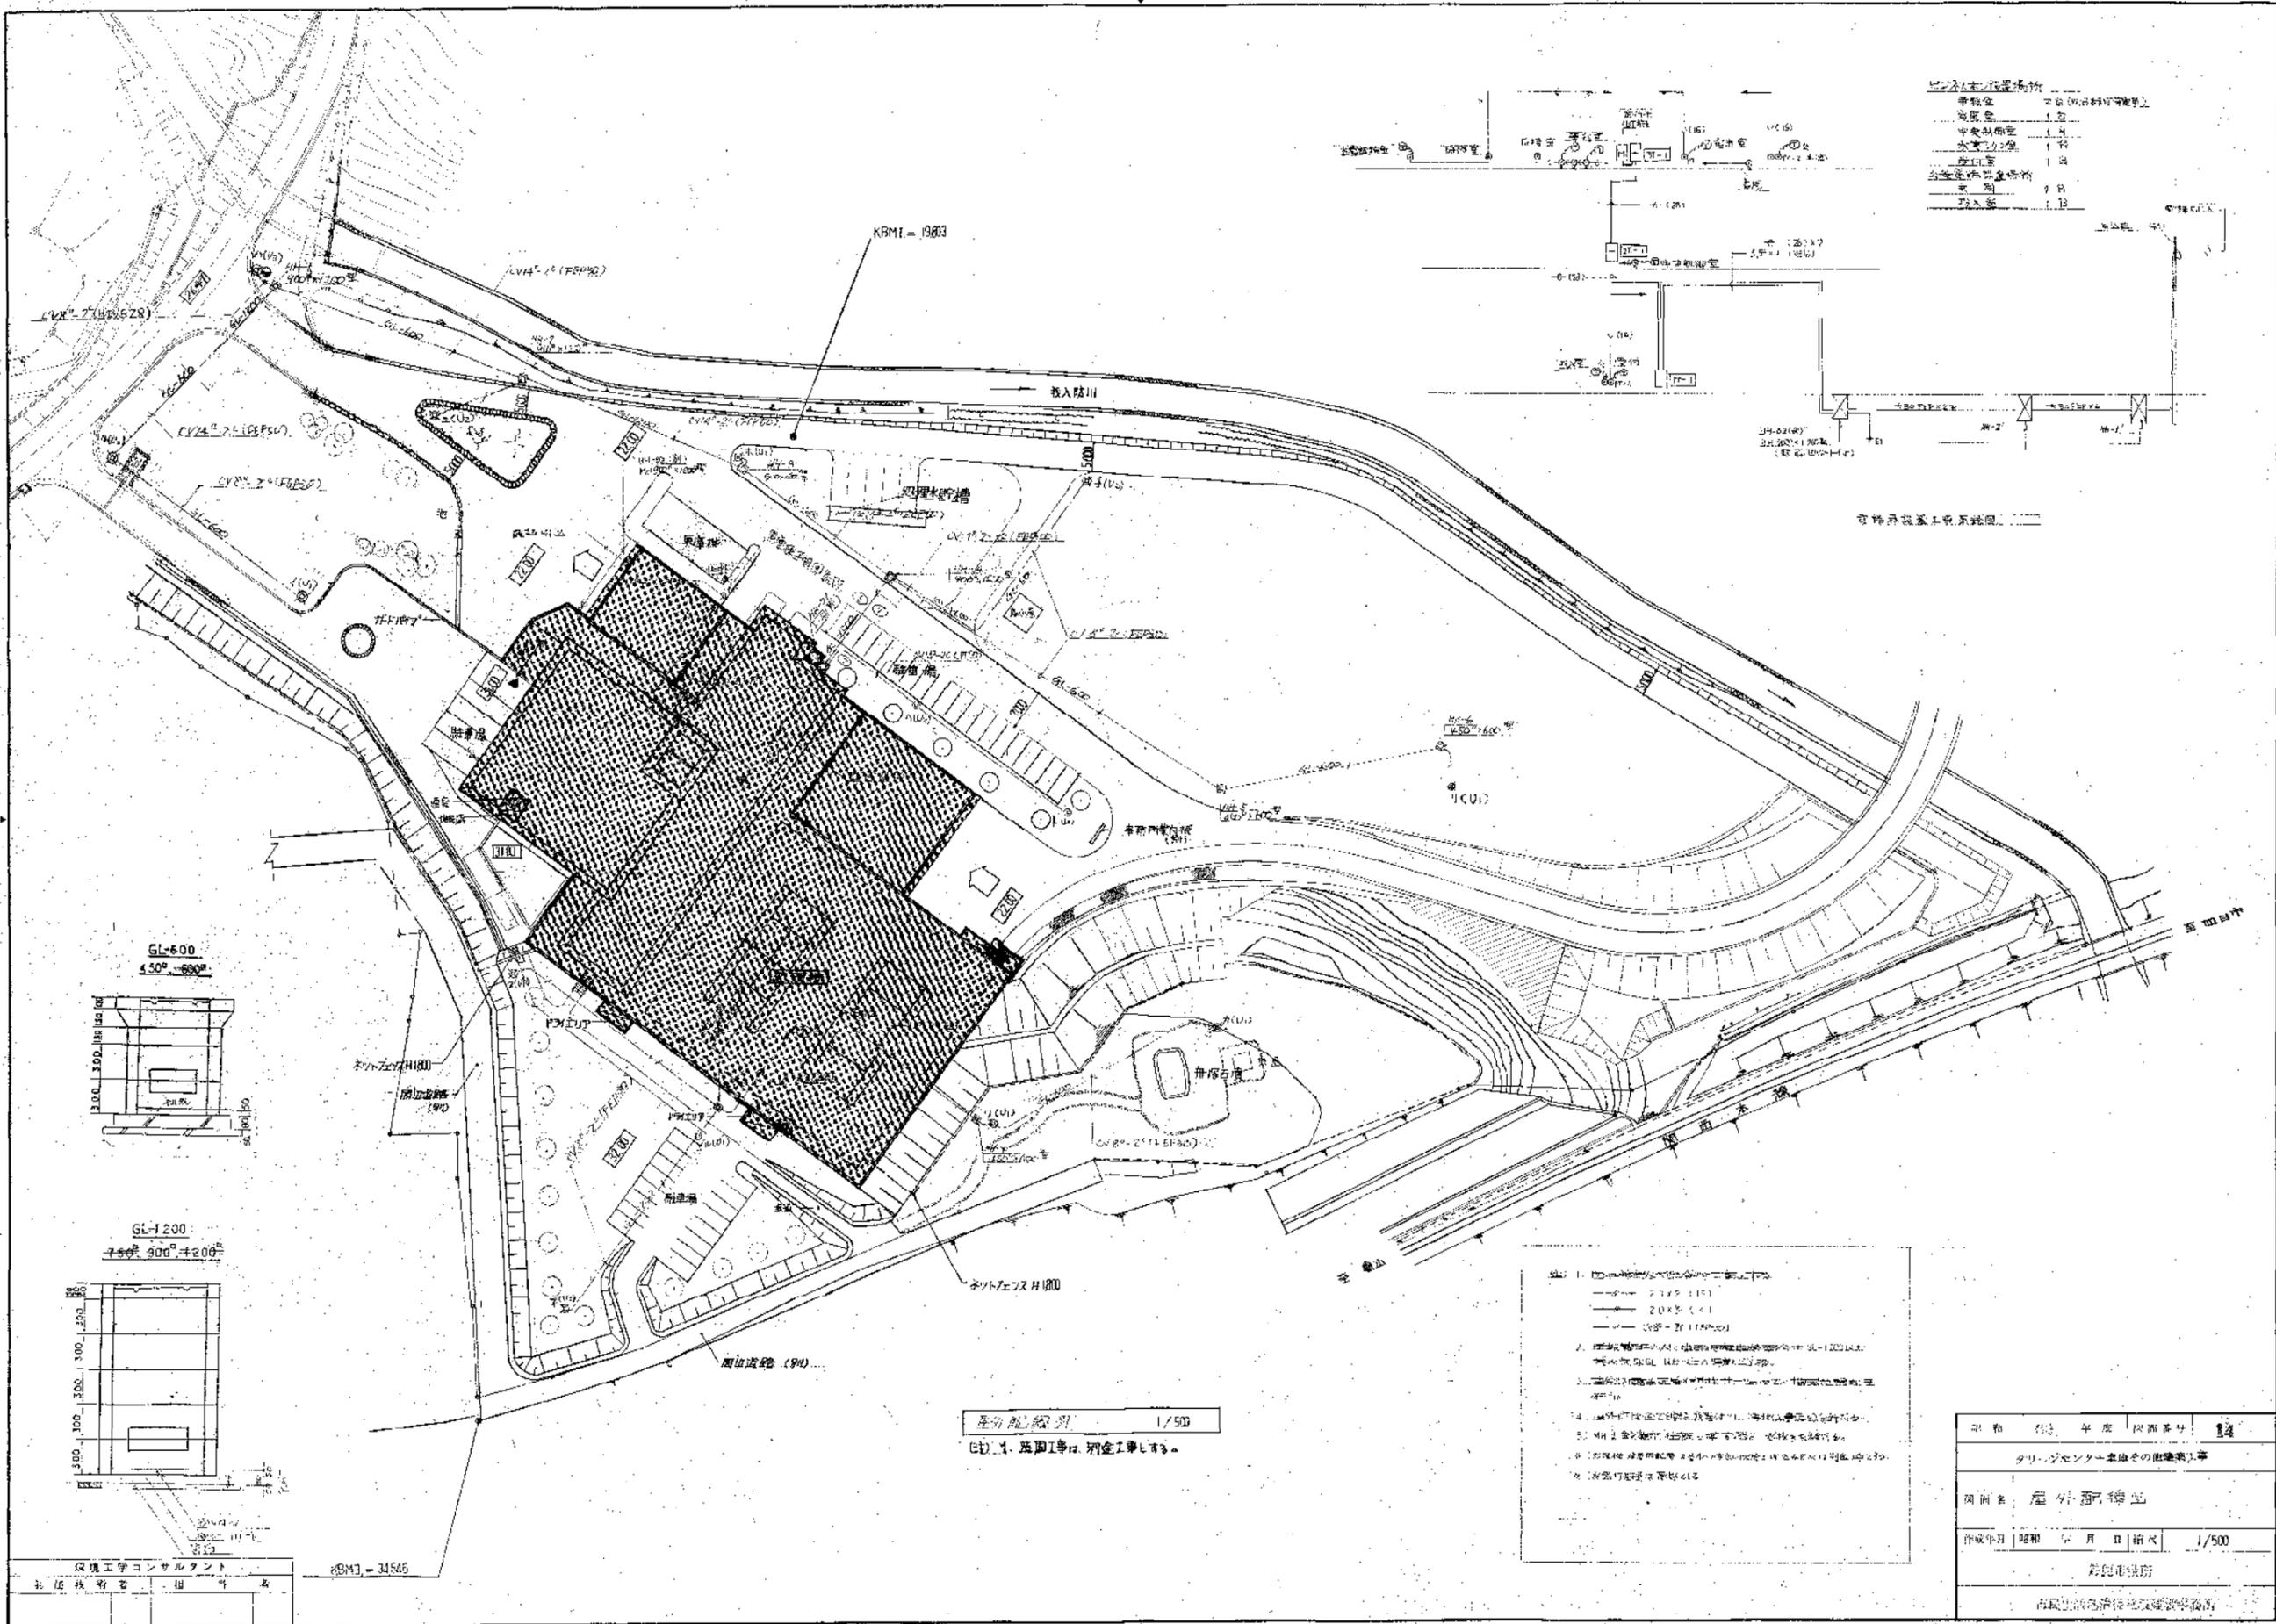






- 注: 1. 排水設備仕様は、各工区ごとに異なる。
- ① 2.1 x 3 (1.5)
 - ② 2.0 x 3 (1)
 - ③ 1.5 x 3 (1.5)

屋外配線図 1/500
 注: 1. 配線工事は、別金工事とする。

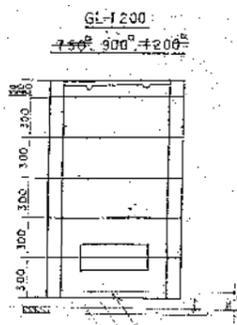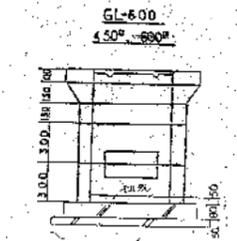


環境工学コンサルタント

タリ-センター東館その建設工事	
図面名	屋外配線図
作成年月	昭和 0 月 0 日
縮尺	1/500
設計者	

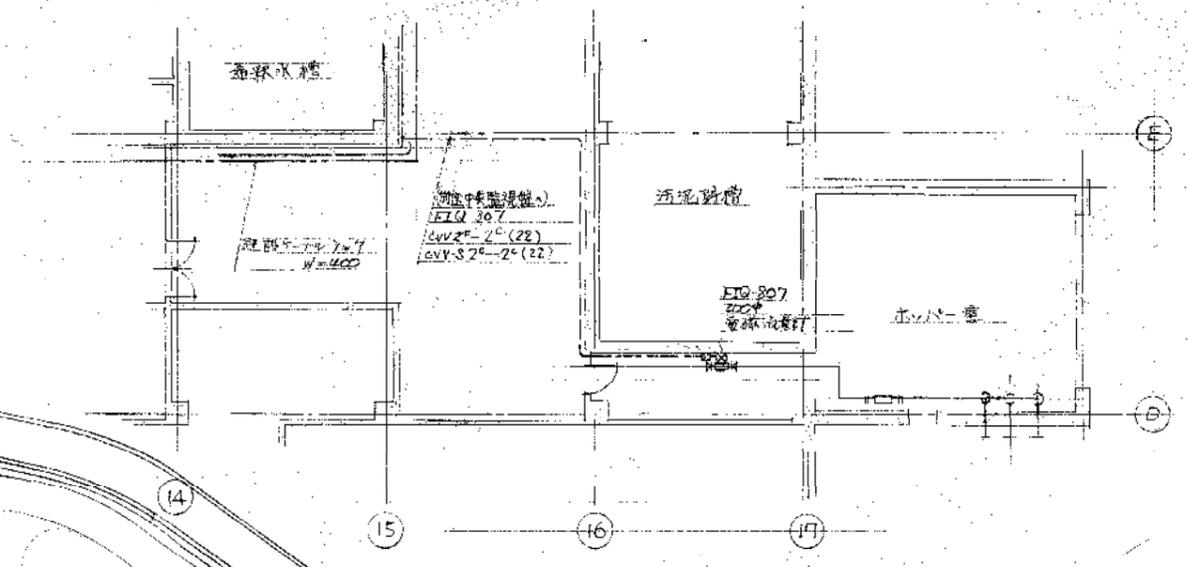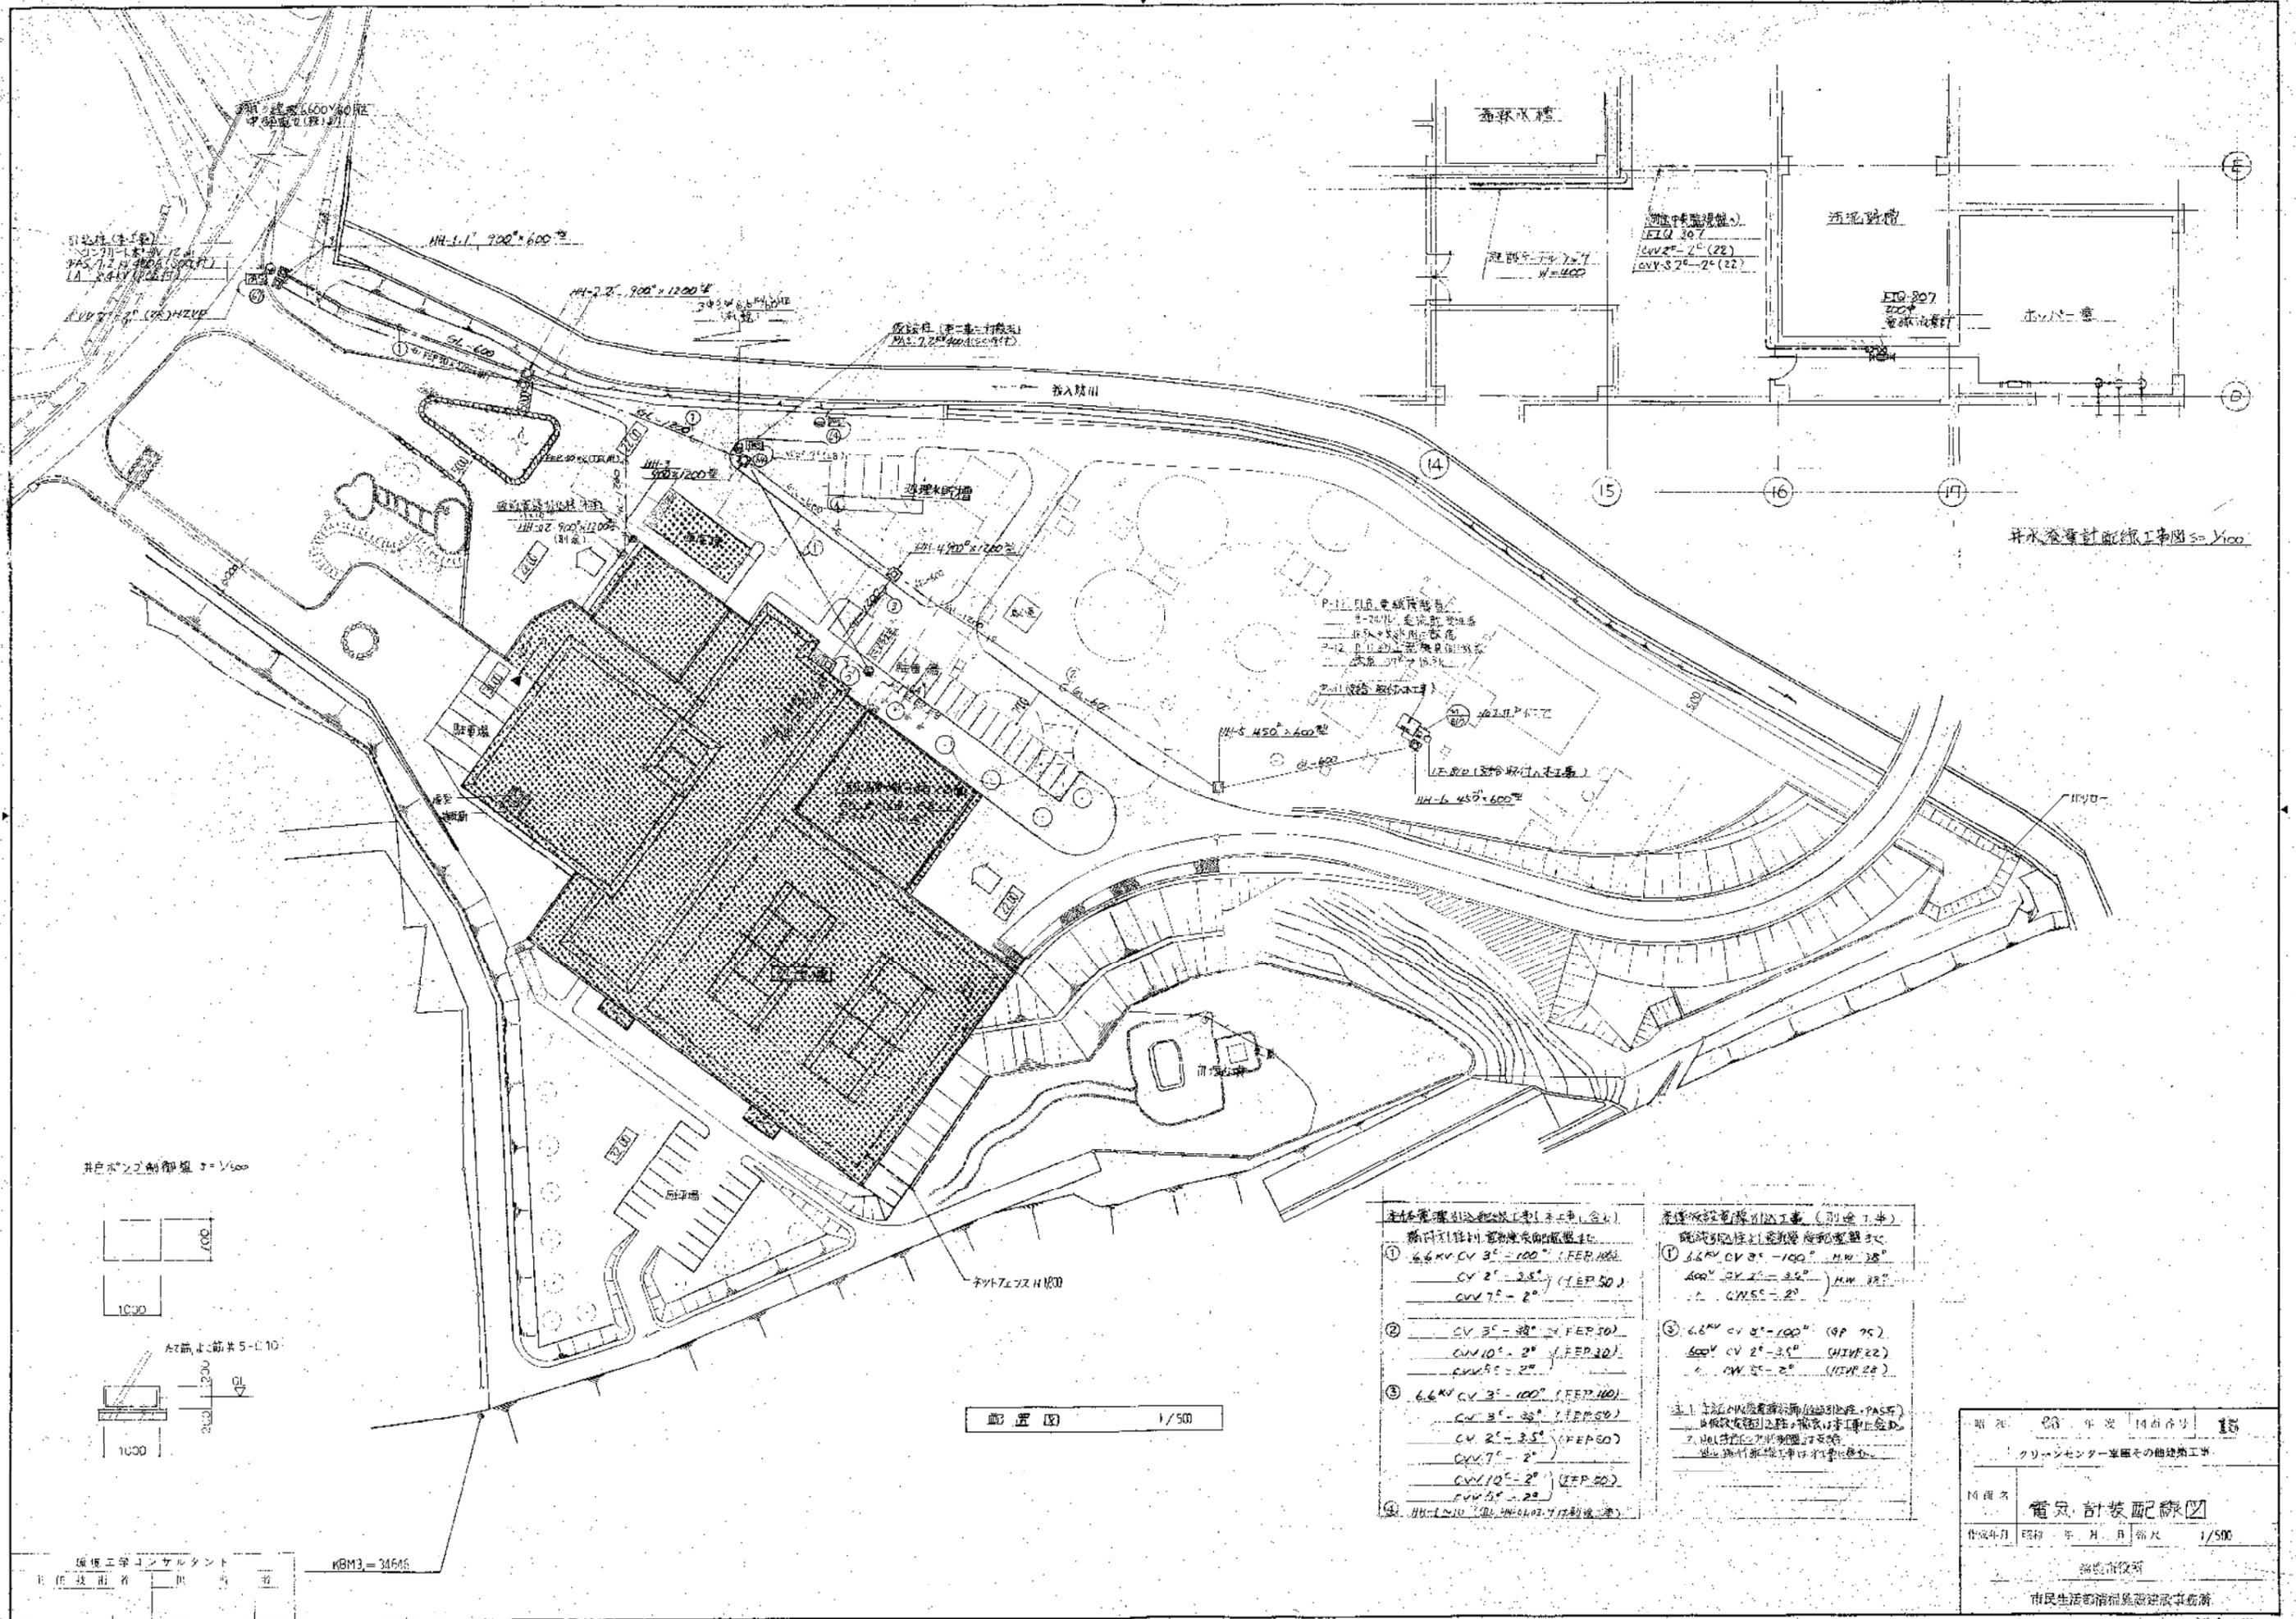

井水汲上げ配線工事図 s=1/100

井水汲上げ配線工事図 s=1/100

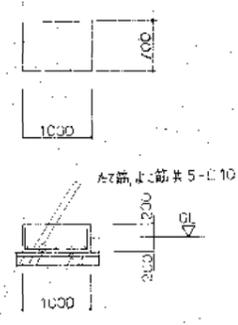

配置図 1/500

- 本件電線引込配線工事(別添工事) 配線引込線に必要となる配電盤等
- ① 6.6KV CV 3^φ-100^φ (FEP.100)
CV 2^φ-3.5^φ (FEP.50)
CV 7^φ-2^φ
 - ② CV 3^φ-38^φ (FEP.50)
CV 10^φ-2^φ (FEP.30)
CV 5^φ-2^φ
 - ③ 6.6KV CV 3^φ-100^φ (FEP.100)
CV 3^φ-38^φ (FEP.50)
CV 2^φ-3.5^φ (FEP.50)
CV 7^φ-2^φ
CV 10^φ-2^φ (FEP.50)
CV 5^φ-2^φ
 - ④ NH-L210 (別添NH6103.711別添工事)

- 本件配電設備引込工事(別添工事) 配電設備に必要となる配電盤等
- ① 6.6KV CV 3^φ-100^φ (H.W.38)
600V CV 2^φ-3.5^φ (H.W.22)
CV 5^φ-2^φ (H.W.22)
 - ② 6.6KV CV 3^φ-100^φ (9P.75)
600V CV 2^φ-3.5^φ (H.W.22)
CV 5^φ-2^φ (H.W.22)

注1 本配電設備は、別添配電盤(PASE)に接続する。配電盤は、別添工事(別添)に示す通り設置する。また、別添工事(別添)に示す通り設置する。

編成工事コンサルタント
主任技師 田中 雄

KBM3=31646

期 日	23 年 度 14 回 分 15
期 名	クリーンセンター東園その他建築工事
期 名	電気計装配線図
作成年月	昭和 年 月 日 第 1 / 500
作成者	田中 雄
承認者	市民生活部福祉環境建設事務課

クリーンセンター処理水貯槽棟

昭和63年度

建築工事実施設計図

竣工図

(株)杉本組


図面番号	図面名称
1	全体平面図
2	処理水貯槽棟 特記仕様書(1)
3	" " (2)
4	" 平面図、立面図、断面図
5	" ディテール、建具表、雑詳細図
6	" 構造図(1)
7	" " (2)
8	脱臭設備 機器据付図
9	" 電気設備図

鈴鹿市市民生活部清掃施設建設事務所

(株)環境工学コンサルタント

昭和 63 年度 図面番号
図面名
作成年月 昭和 年 月 日 縮尺

全体平面図 1/500

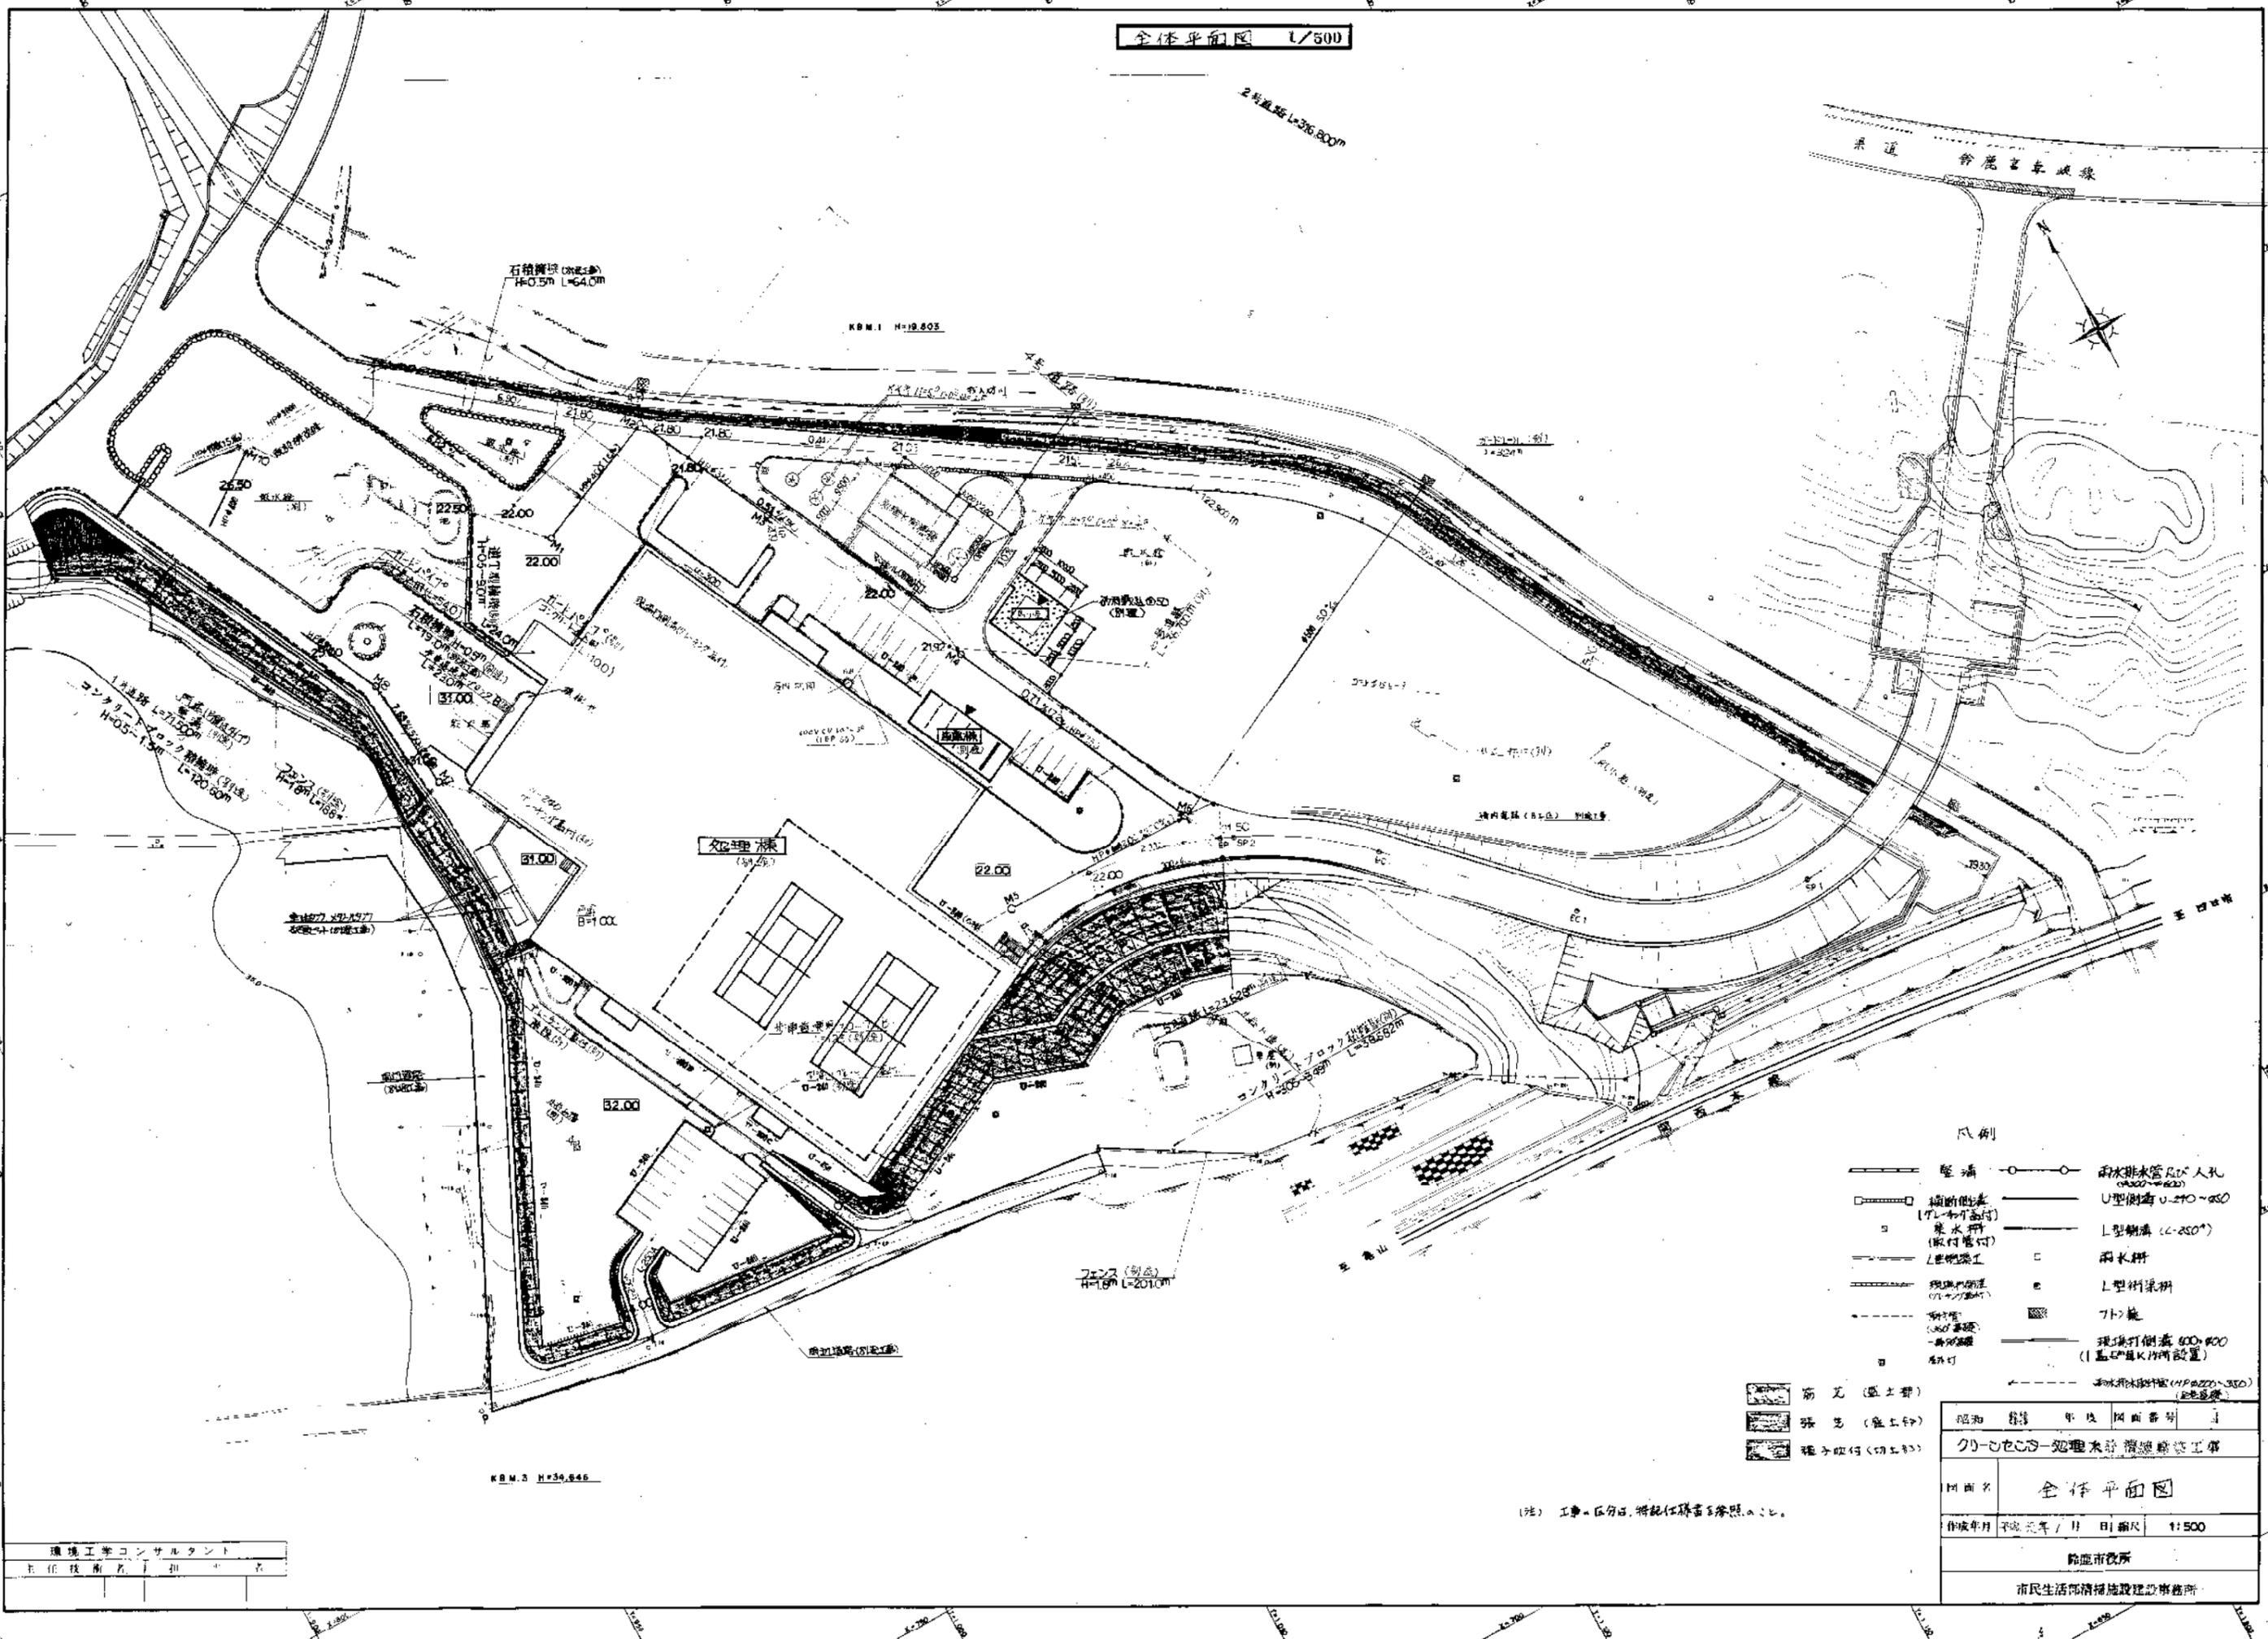

- 凡例
- 堅溝
 - 掘削側溝 (TL-和付蓋付)
 - L型側溝工
 - 雨水排水管 200人孔 (φ200~φ300)
 - U型側溝 U-240~250
 - L型側溝 (L-250)
 - 雨水井
 - L型側溝
 - 7ト施
 - 現場打倒蓋 600×600 (1基中K11所設置)
 - 雨水排水管 (H=220~350) (2階設置)

- 筋瓦 (盛土費)
- 張瓦 (盛土費)
- 掘削側溝 (切土費)

昭和	第	年	第	図面番号	1
クワ-シ-セ-シ-処理水貯留施設工事					
図面名 全体平面図					
作成年月 平成三年 / 月 日 縮尺 1:500					
監理市役所					
市民生活部環境施設建設課					

(注) 工事区分は、特記仕様書に参照せよ。

環境工学コンサルタント
主任技術者 田中 浩一

工事仕様書

I 工事概要

2. 取組内容: クリーンセンター建設(上棟)工事
3. 工事種別: 建築工事

II 建築工事仕様

- 1. 図面および特記仕様に記載されていない事項は、すべて建設大臣所管官庁建築師監理工事仕様書(昭和59年)による。
2. 特記仕様: (1)記号は番号に○印のついたものを適用する。
(2)特記仕様で○印、○印、○印のある場合は適用は下記による。
(3)○印のついたものを適用する。
(4)○印のない場合は、○印のものも適用する。
(5)○印と○印のある場合は、共に適用する。
(6)○印のついたものは適用しない。
(7)特記仕様に記載のない()内記号は、建築工事仕様書の当該項目、当該表及び当該図を示す。

III 仕様事項

- 1. 基礎工事: 基礎工事、コンクリート工事、鉄骨工事、ブロック及びALCパネル工事、防水工事、石工事、土留工事、木工事、鋼板及び土留工事、金属工事、空留工事、電気工事、造作工事、造作工事

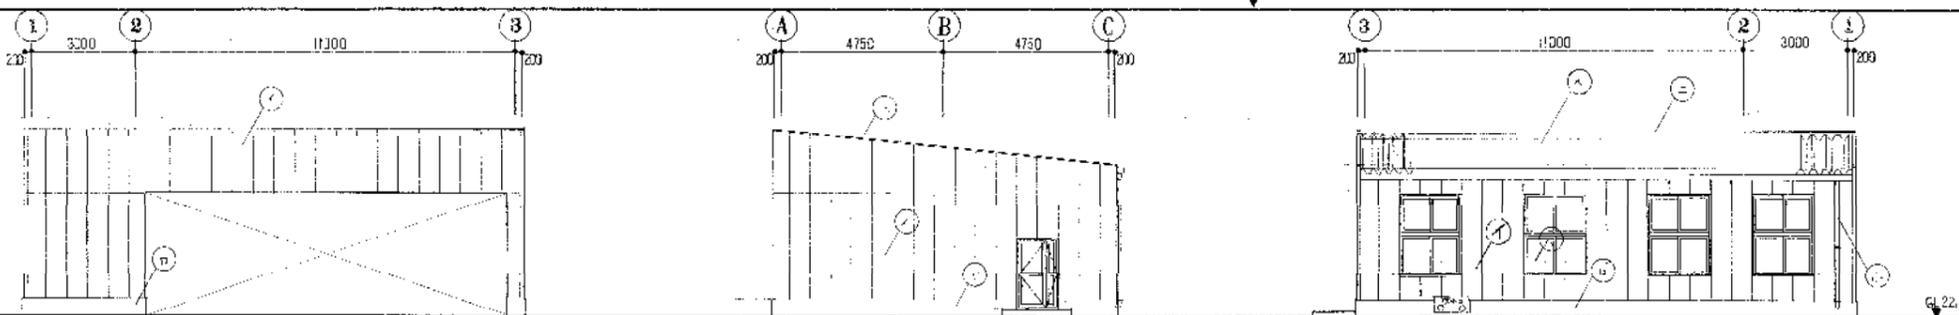

凡例	
○	A.L.C. 1100 吹付タイル (吹付タイル)
○	アルミ建具
○	アルミ壁紙
○	吹付タイル
○	吹付タイル
○	吹付タイル


⊕ 使用メーカー	
A.L.C. (ALC)	(株) 小野田セメント
アルミ建具	吉田工業 (株)
吹付タイル	炭水化学工業 (株)
タイル	

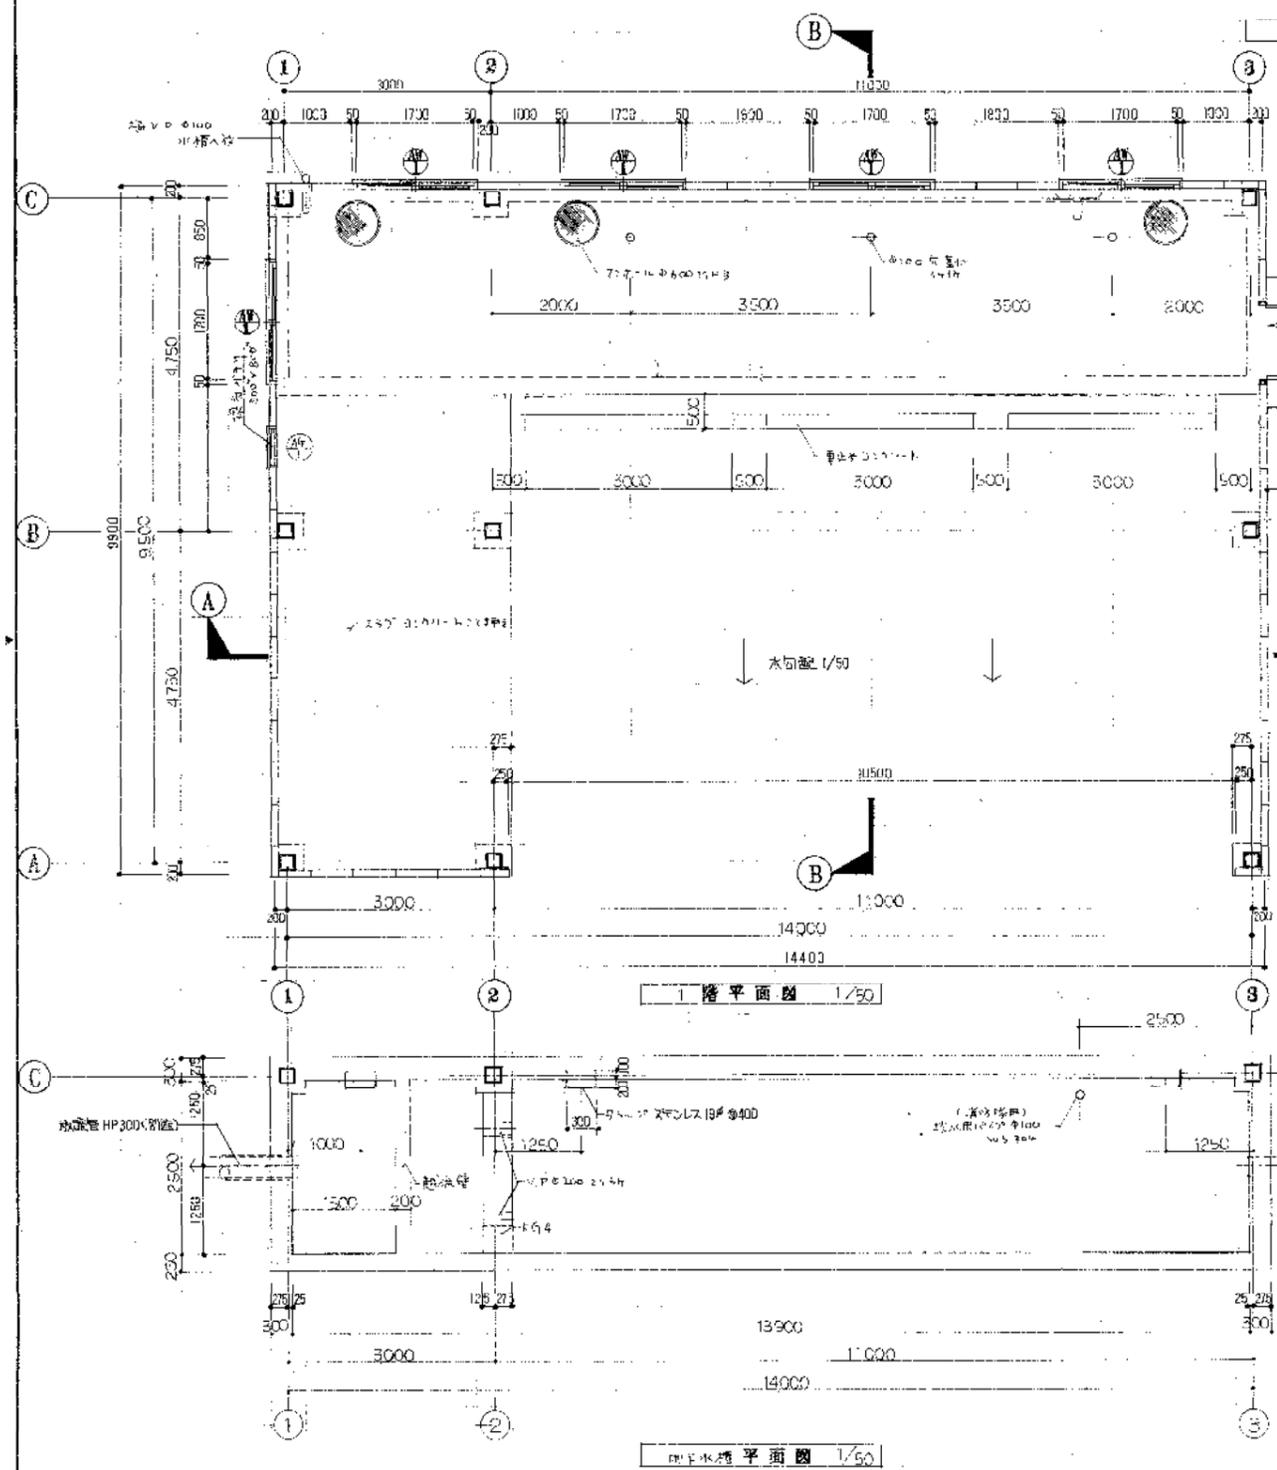

立面図 1/100

1階平面図 1/50



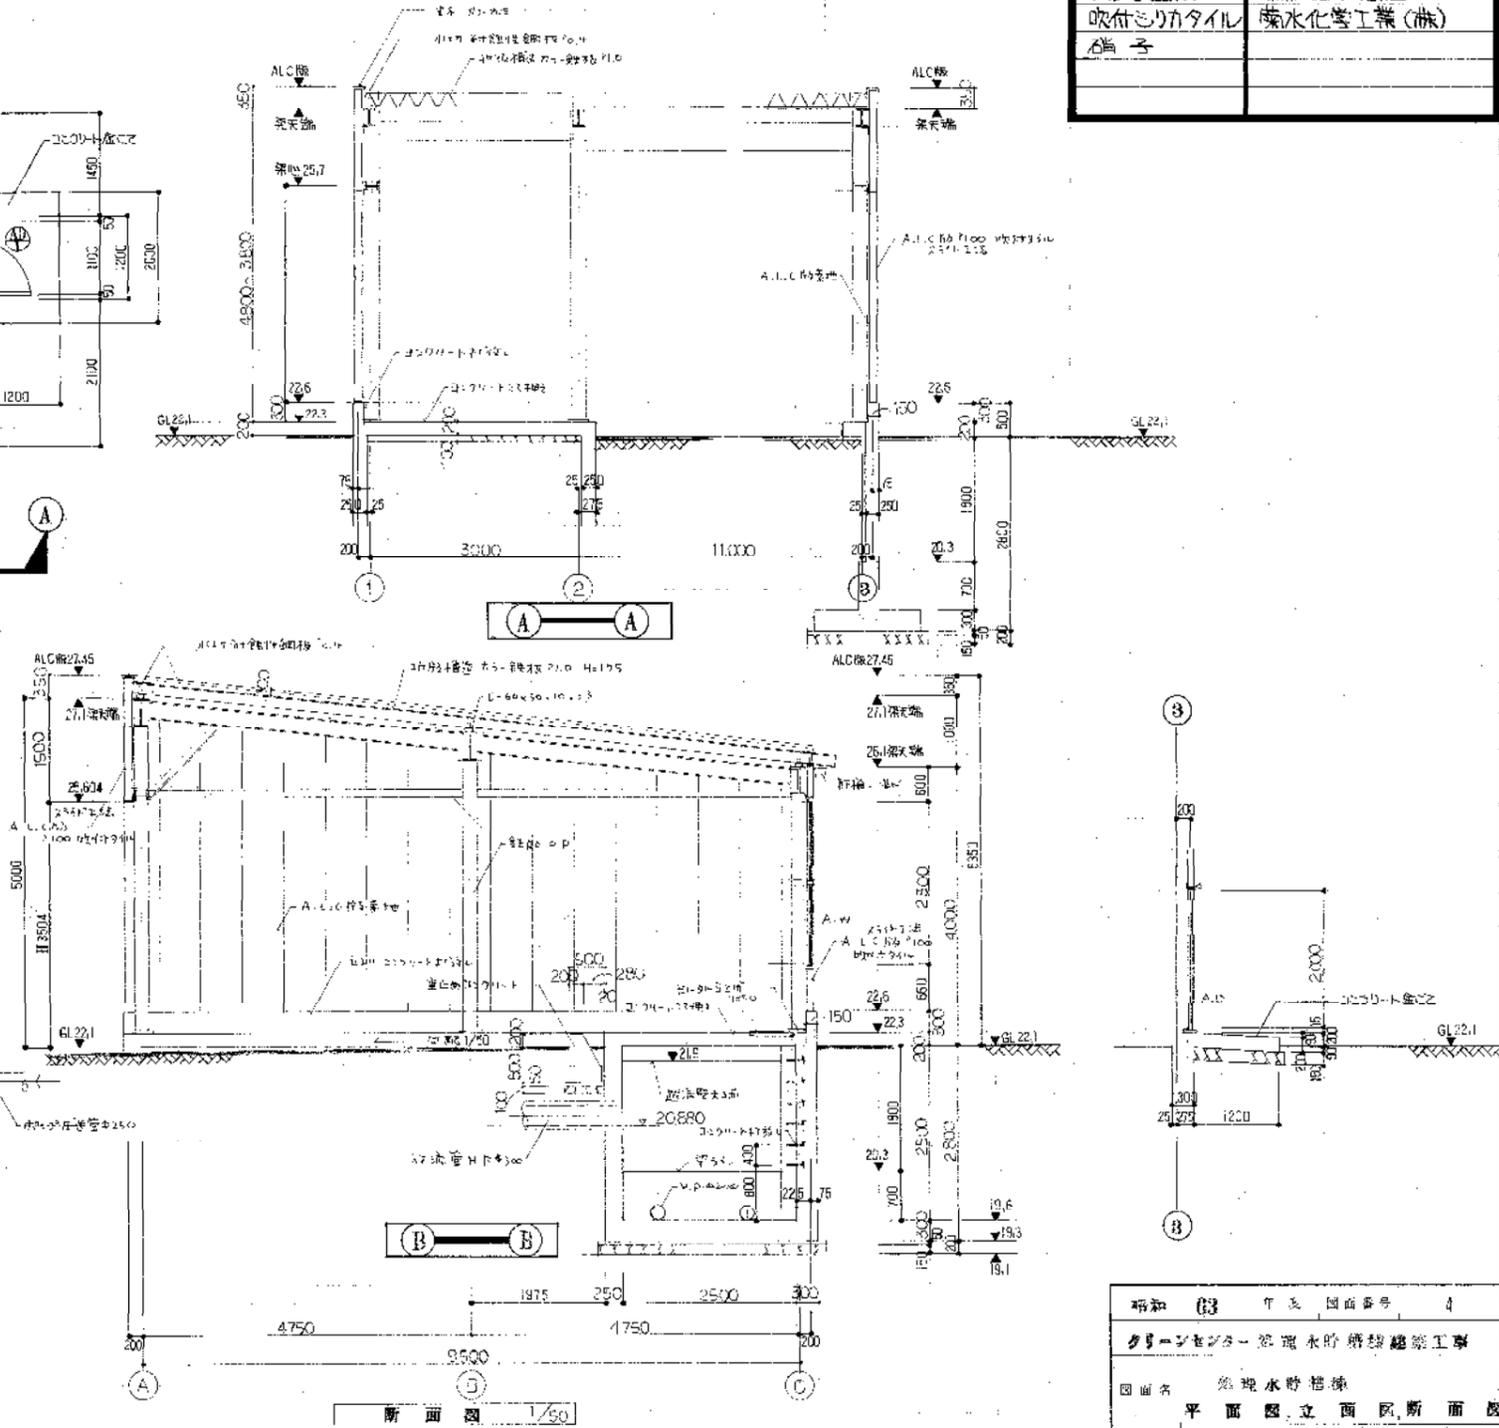


断面図 1/50

建築士事務所	床面積
正任 技術者 担当 者	14.4 x 9.9 = 142.56
	M ²


昭和 63 年 5 月 国庫番号 4
平面図 立面図 断面図
縮尺 1/50, 1/100
鈴鹿市役所 市民生活環境部建設課

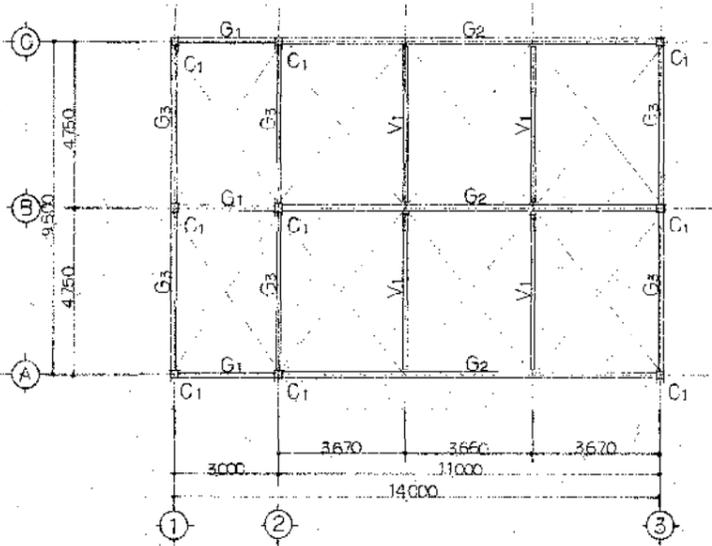


R階平面図 1/100

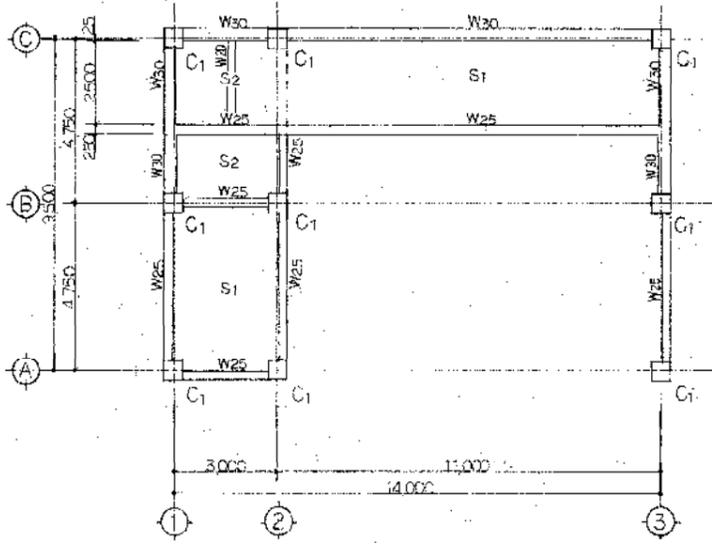

1階平面図 1/100

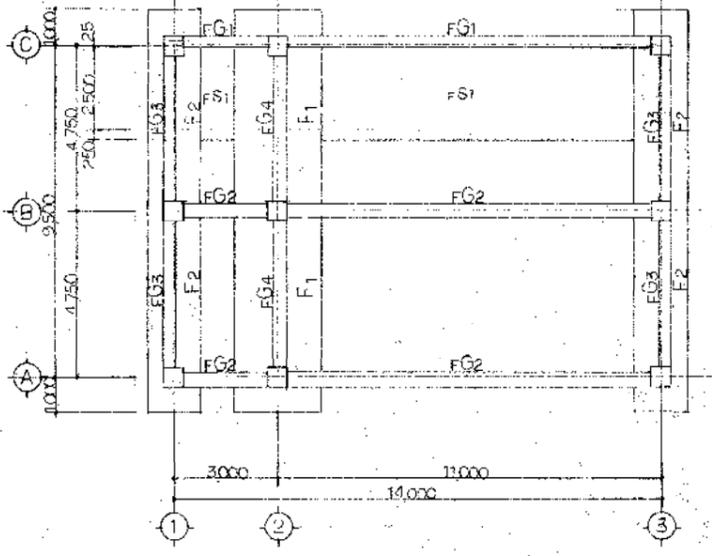

基礎地中梁平面図 1/100

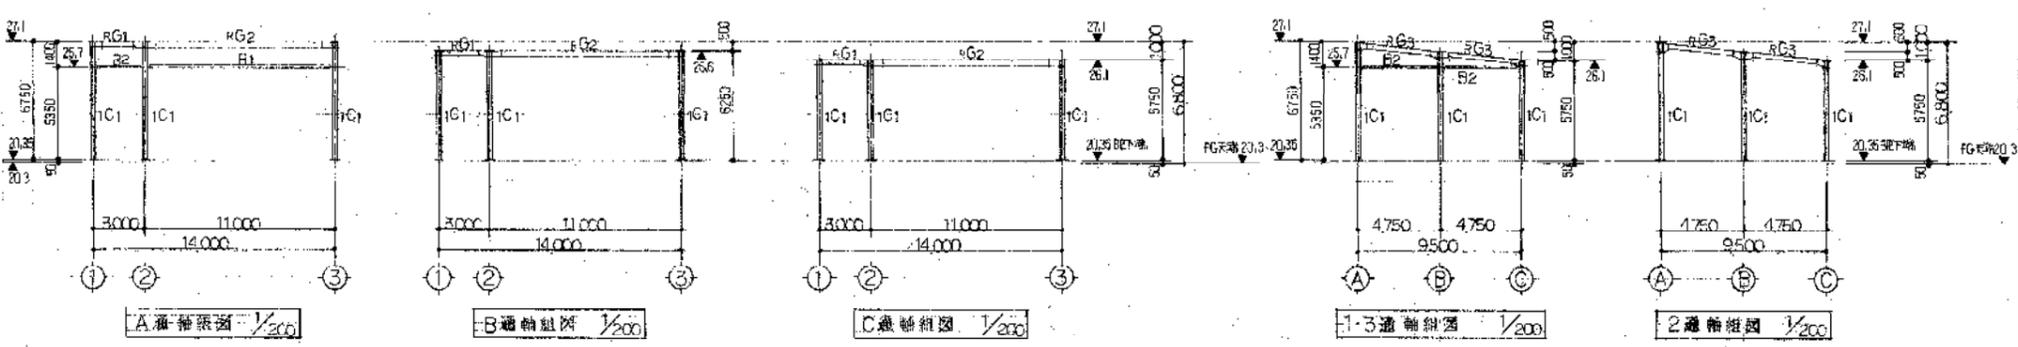

柱・梁断面リスト

部材	規格	フランジ厚	フランジ幅	ウェブ厚	ウェブ高さ	柱径	柱間隔	用途	材料	備考
IC1	200x200x8							BR-12	A-19φL-600	
FG1	H-200x150x6.9	12	176	6	216				HTB3-M2	
FG2	H-160x175x7.1	9	175	6	216				HTB3-M2	
FG3	H-250x125x6.9	12	125	6	216				HTB2-M16	
B1	H-350x175x7.1								HTB3-M2	
B2	H-200x100x5.8								HTB2-M16	
RY1	H-200x100x5.8								HTB2-M16	

床材リスト

階	種別	厚さ	材料	備考
R	1	13φ	GR-6	HTB1-M16

鉄骨工事仕様

柱断面リスト

部材	規格
IC1	


梁断面リスト 1/30

部材	規格	用途

壁断面リスト 1/30


部材	規格	用途
W20-25-30		

構造仕様

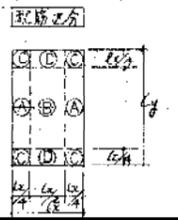

床版配筋リスト


部材	規格	用途
IS1-2	200	
FS1	300	

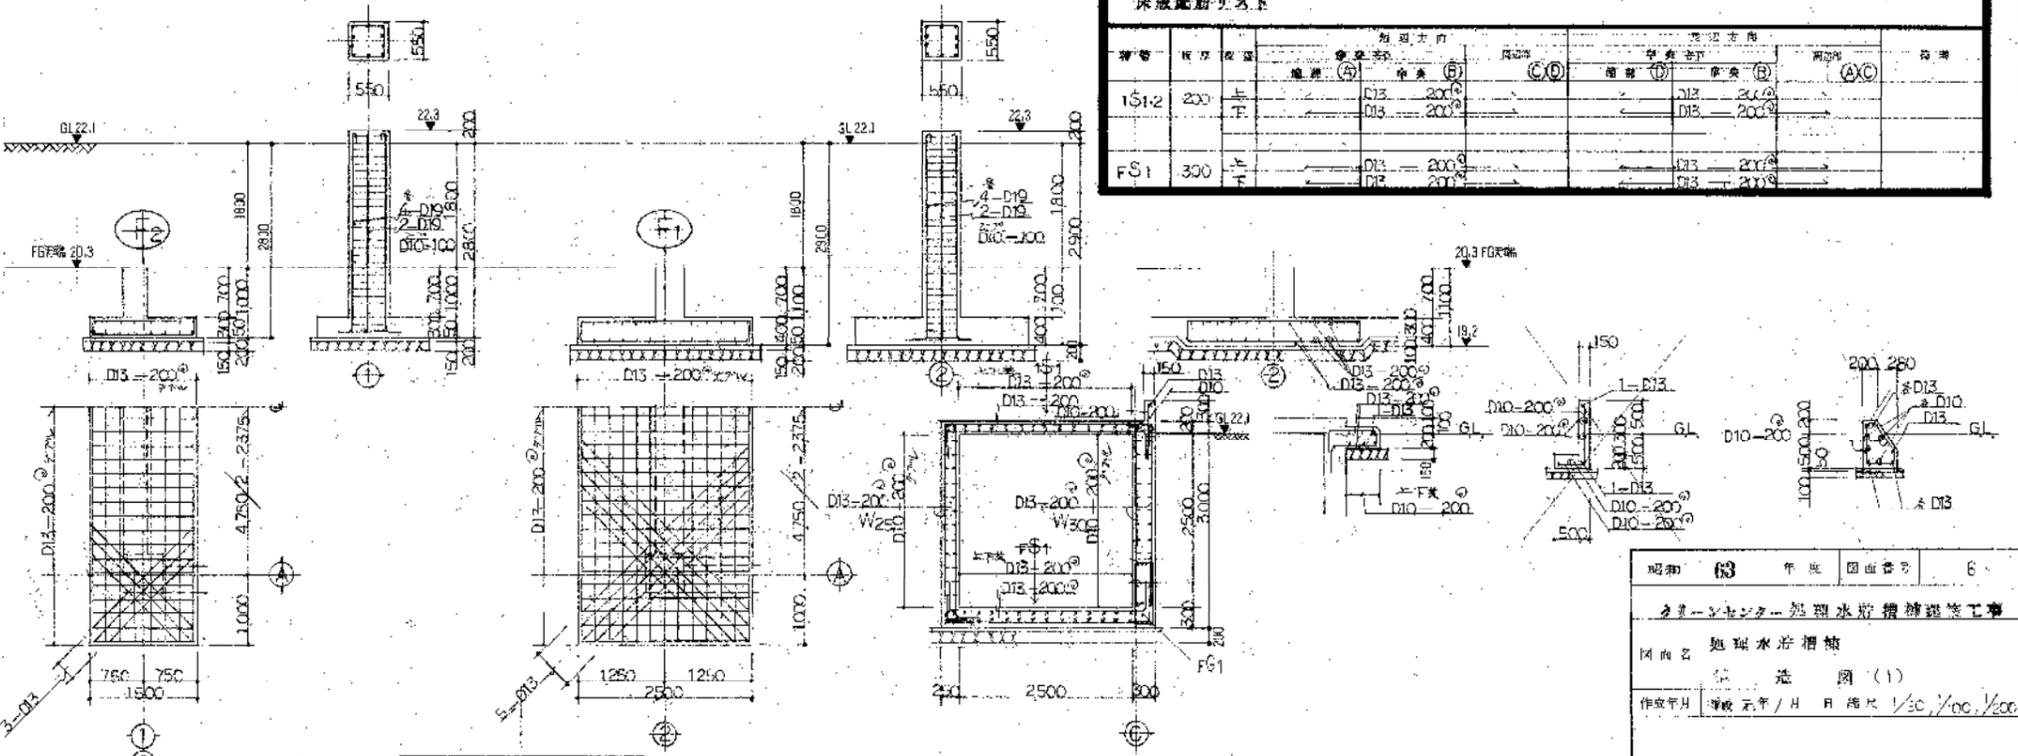


基礎平面図 1/50

東洋上宇コンサルタンツ
 上野 長 裕 幸 相 幸 三


昭和 63 年 図面番号 6
 作成年月 昭和 63 年 月 日 縮尺 1/50, 1/100, 1/200

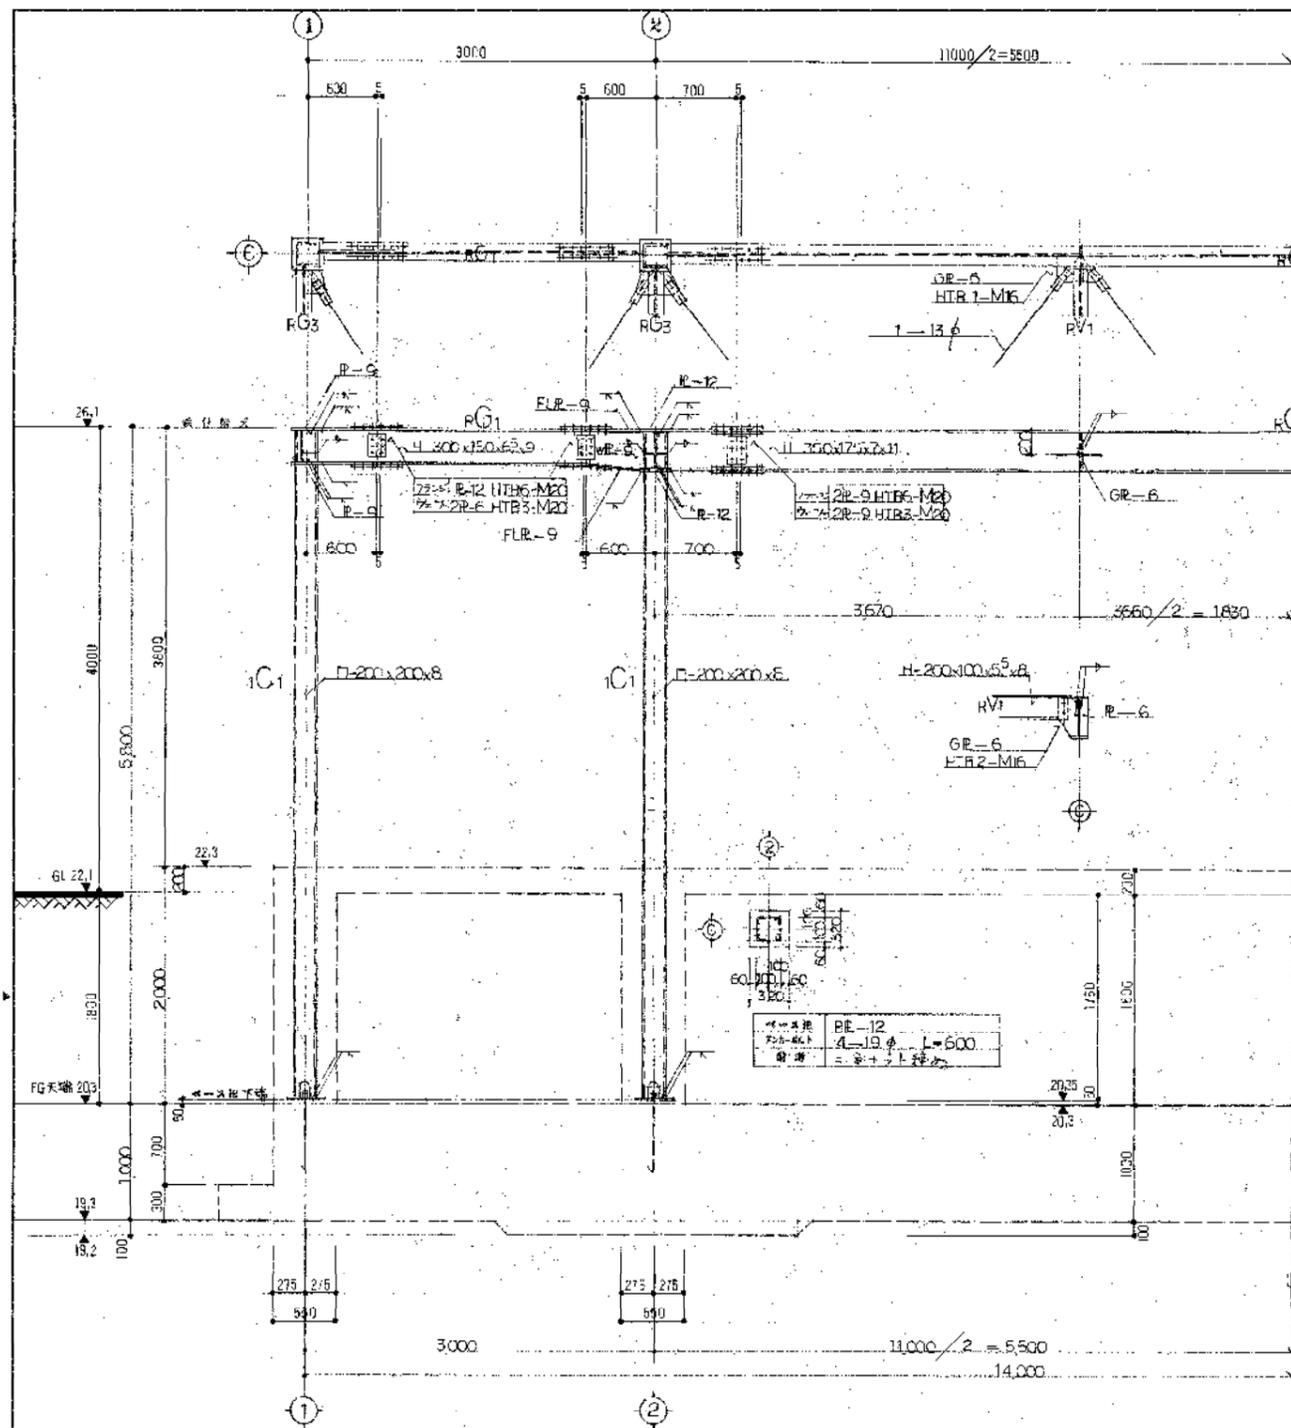


C通 窓付詳細図 1/30

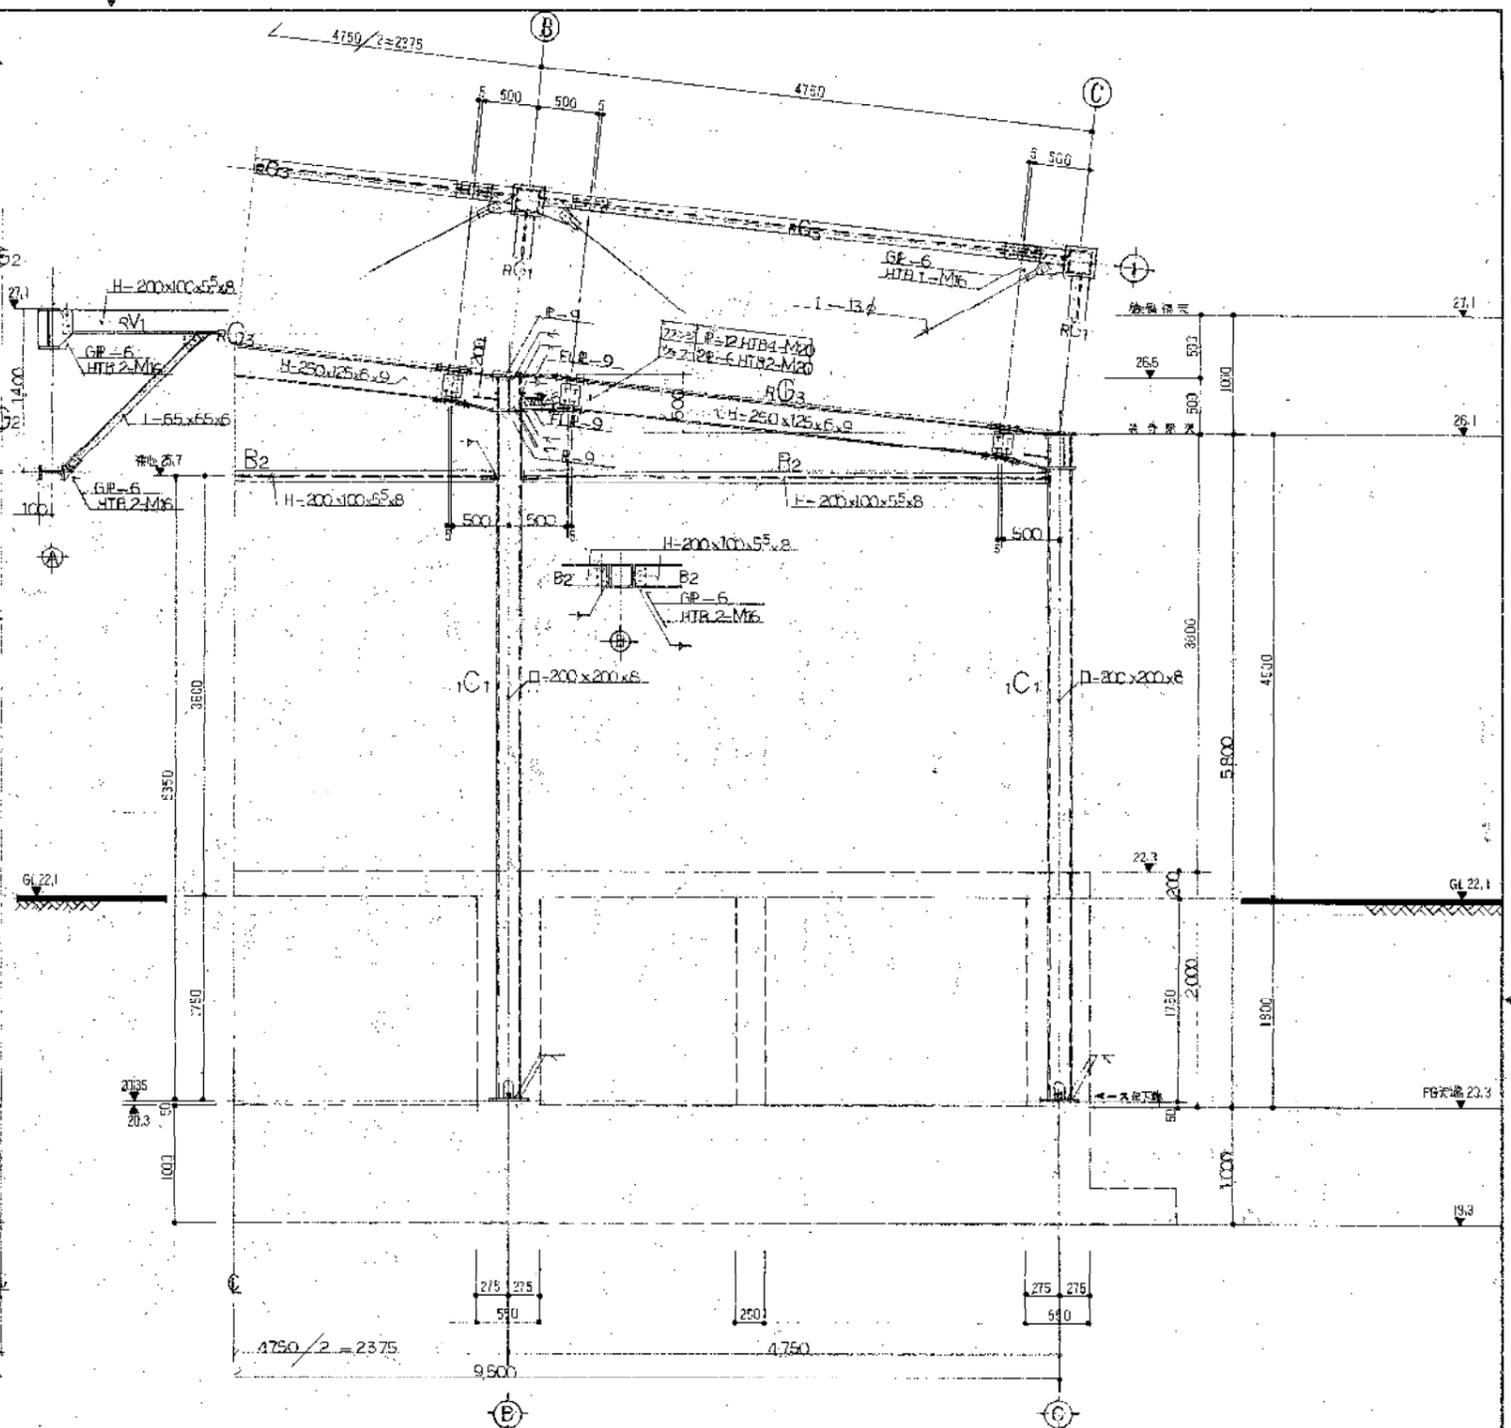

1通 窓付詳細図 1/30

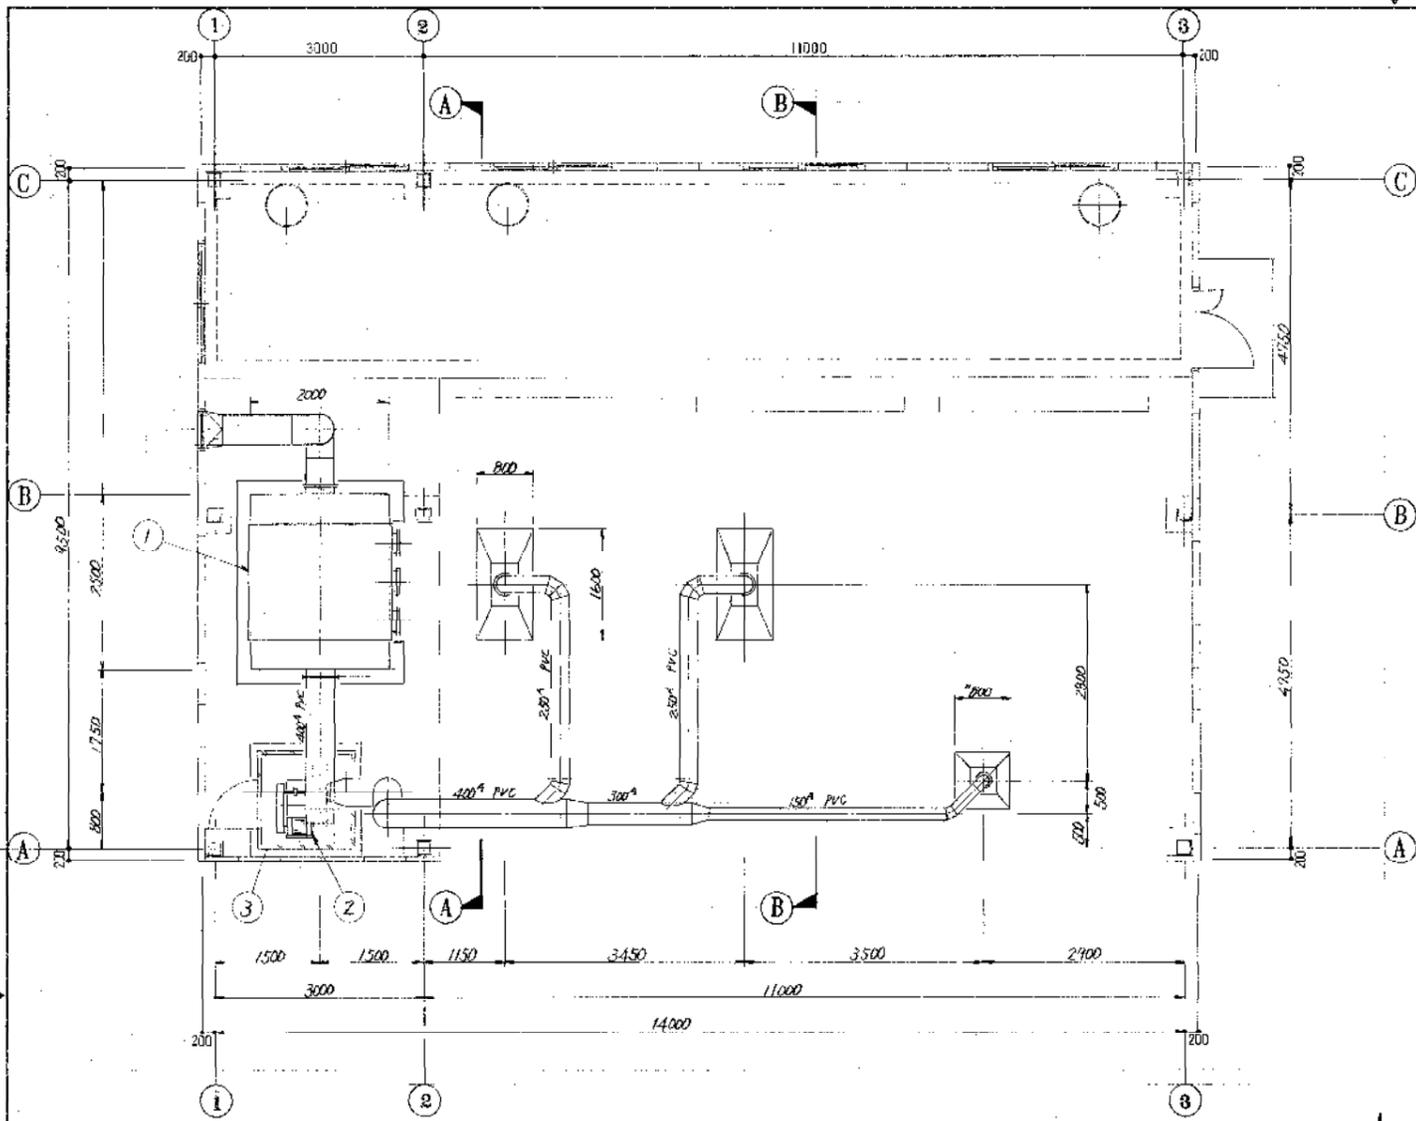


1階平面図 1/50

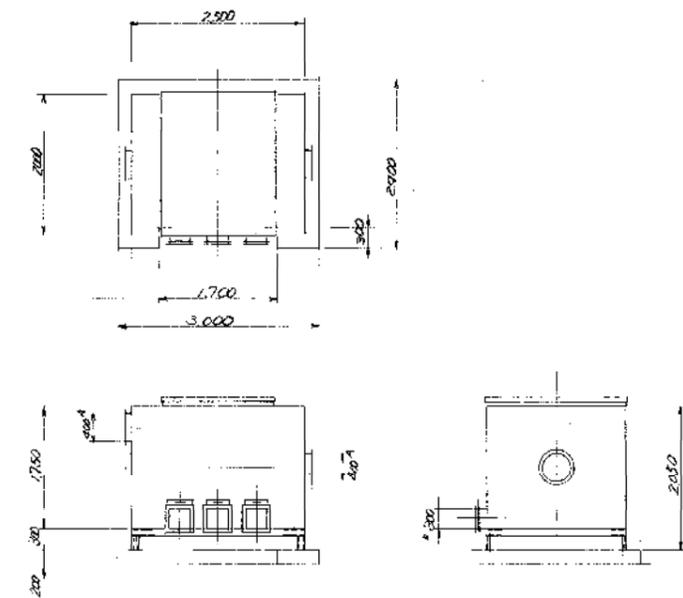


① 活性炭吸着塔外形図 1/50

器械仕様リスト

No.	名称	仕様	備考
1	乾式脱臭塔	2000x2500x3000 FRP 積層式脱臭塔	
2	脱臭ファン	63 ^{mm} 径 x 200 ^{mm} 厚 x 35 ^{mm} FRP	
3	消音ボックス	50 ^{mm} 厚 x 200 ^{mm} 径 SS	

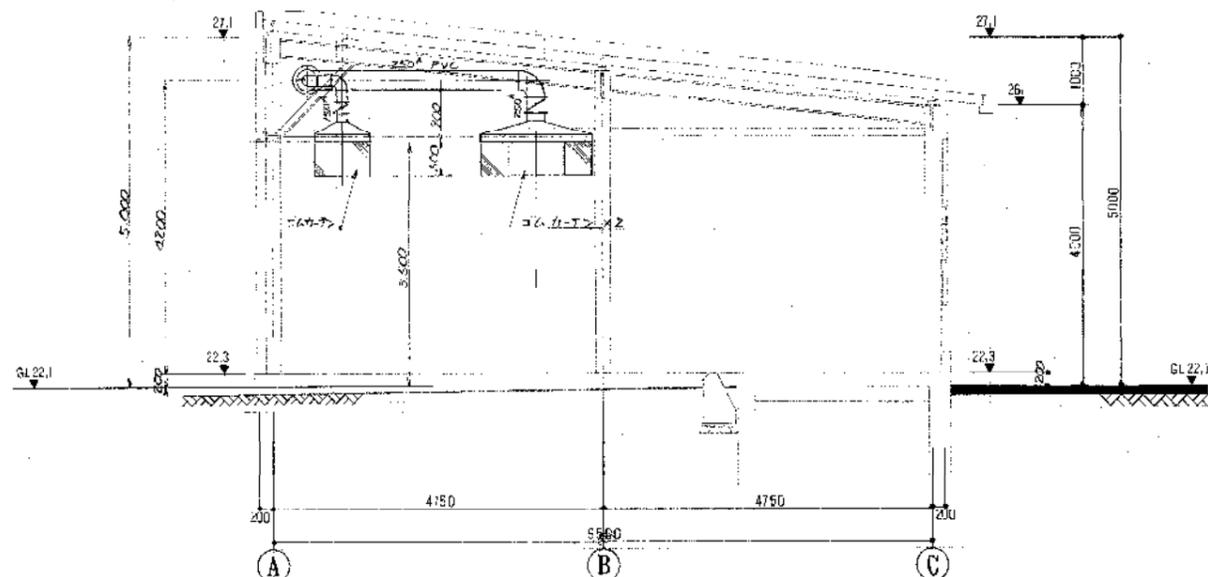

(A-A) 矢視 1/50

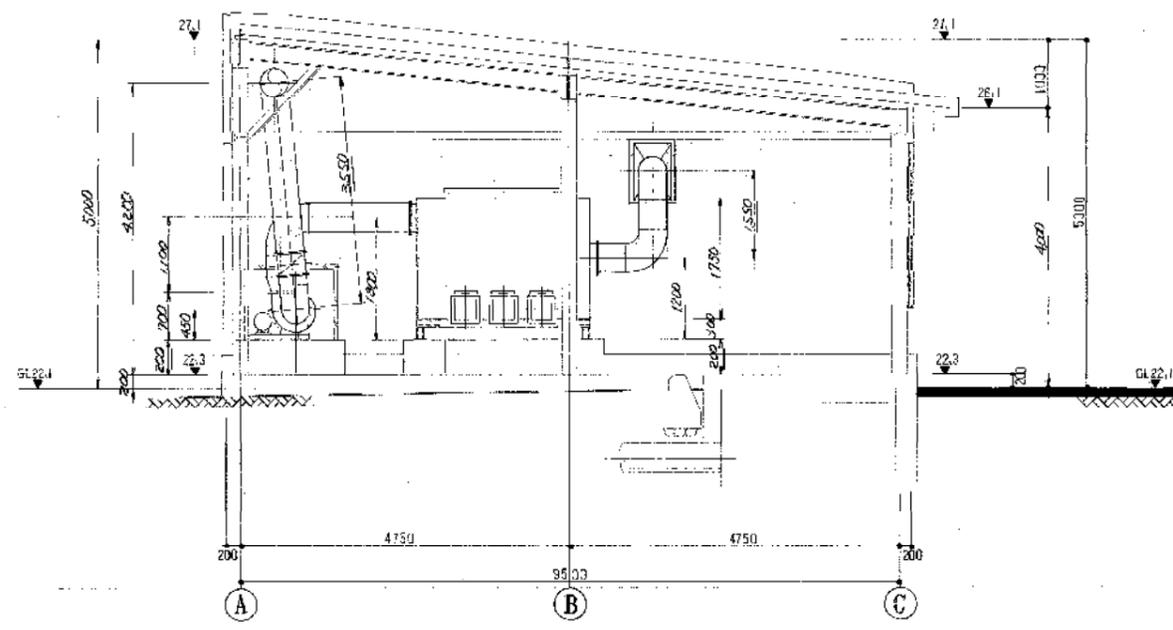

(B-B) 矢視 1/50

環境工学コンサルタント
 主任技術者 川田 浩

昭和 63	年度	図面番号	8
グリーンセンター 処理水空機操縦室工事			
図面名 脱臭設備機器指付図			
作成年月	平成元年1月	日	縮尺 1/50
鈴鹿市役所 市民生活部清掃施設建設事務所			

