



2号調整池放流管平面図 S=1/1000

[一部完成（平成25年1月31日）]

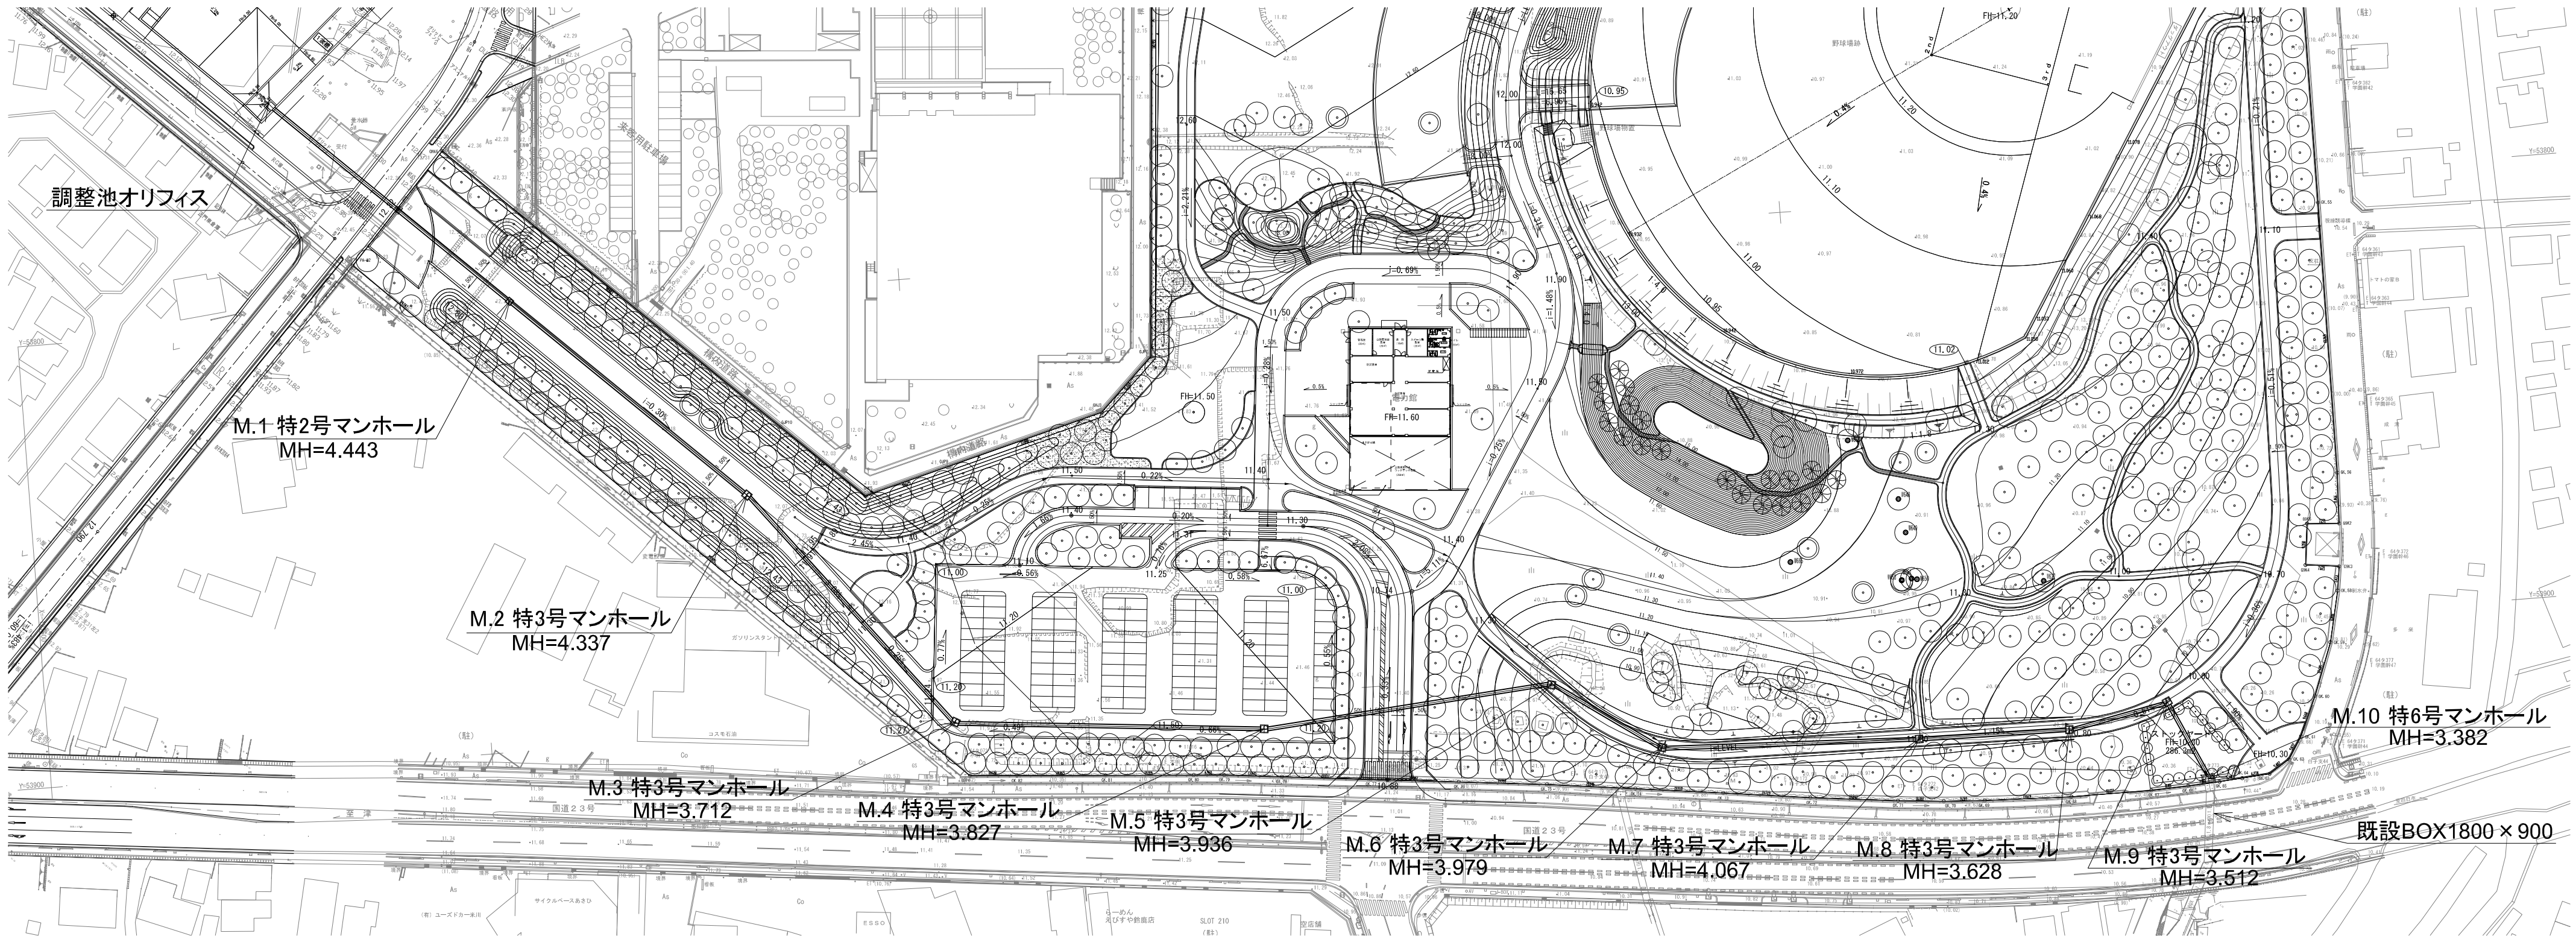

プレキャストボックス S=1/20

□-0.7×0.7

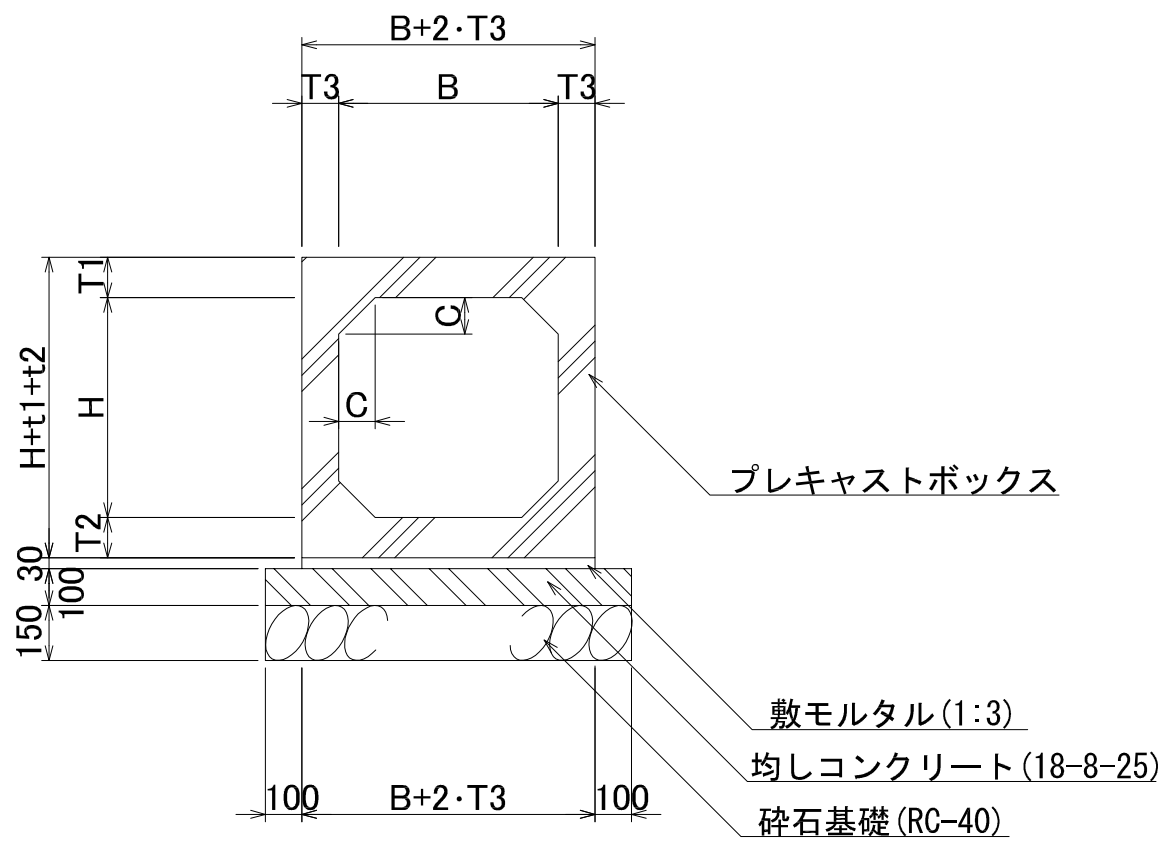

注：本製品については、全国ボックスカルバート協会規格同等以上の製品とし、耐震性継手（拔出し量10mm）を使用する。


標準部寸法表

(参考値)

規格・寸法	B	H	T1	T2	T3	C
□-0.7×0.7	700	700	130	130	130	100

必要極限支持力 285kN/m²

2号調整池放流管縦断面図 V=1/100 H=1/1000

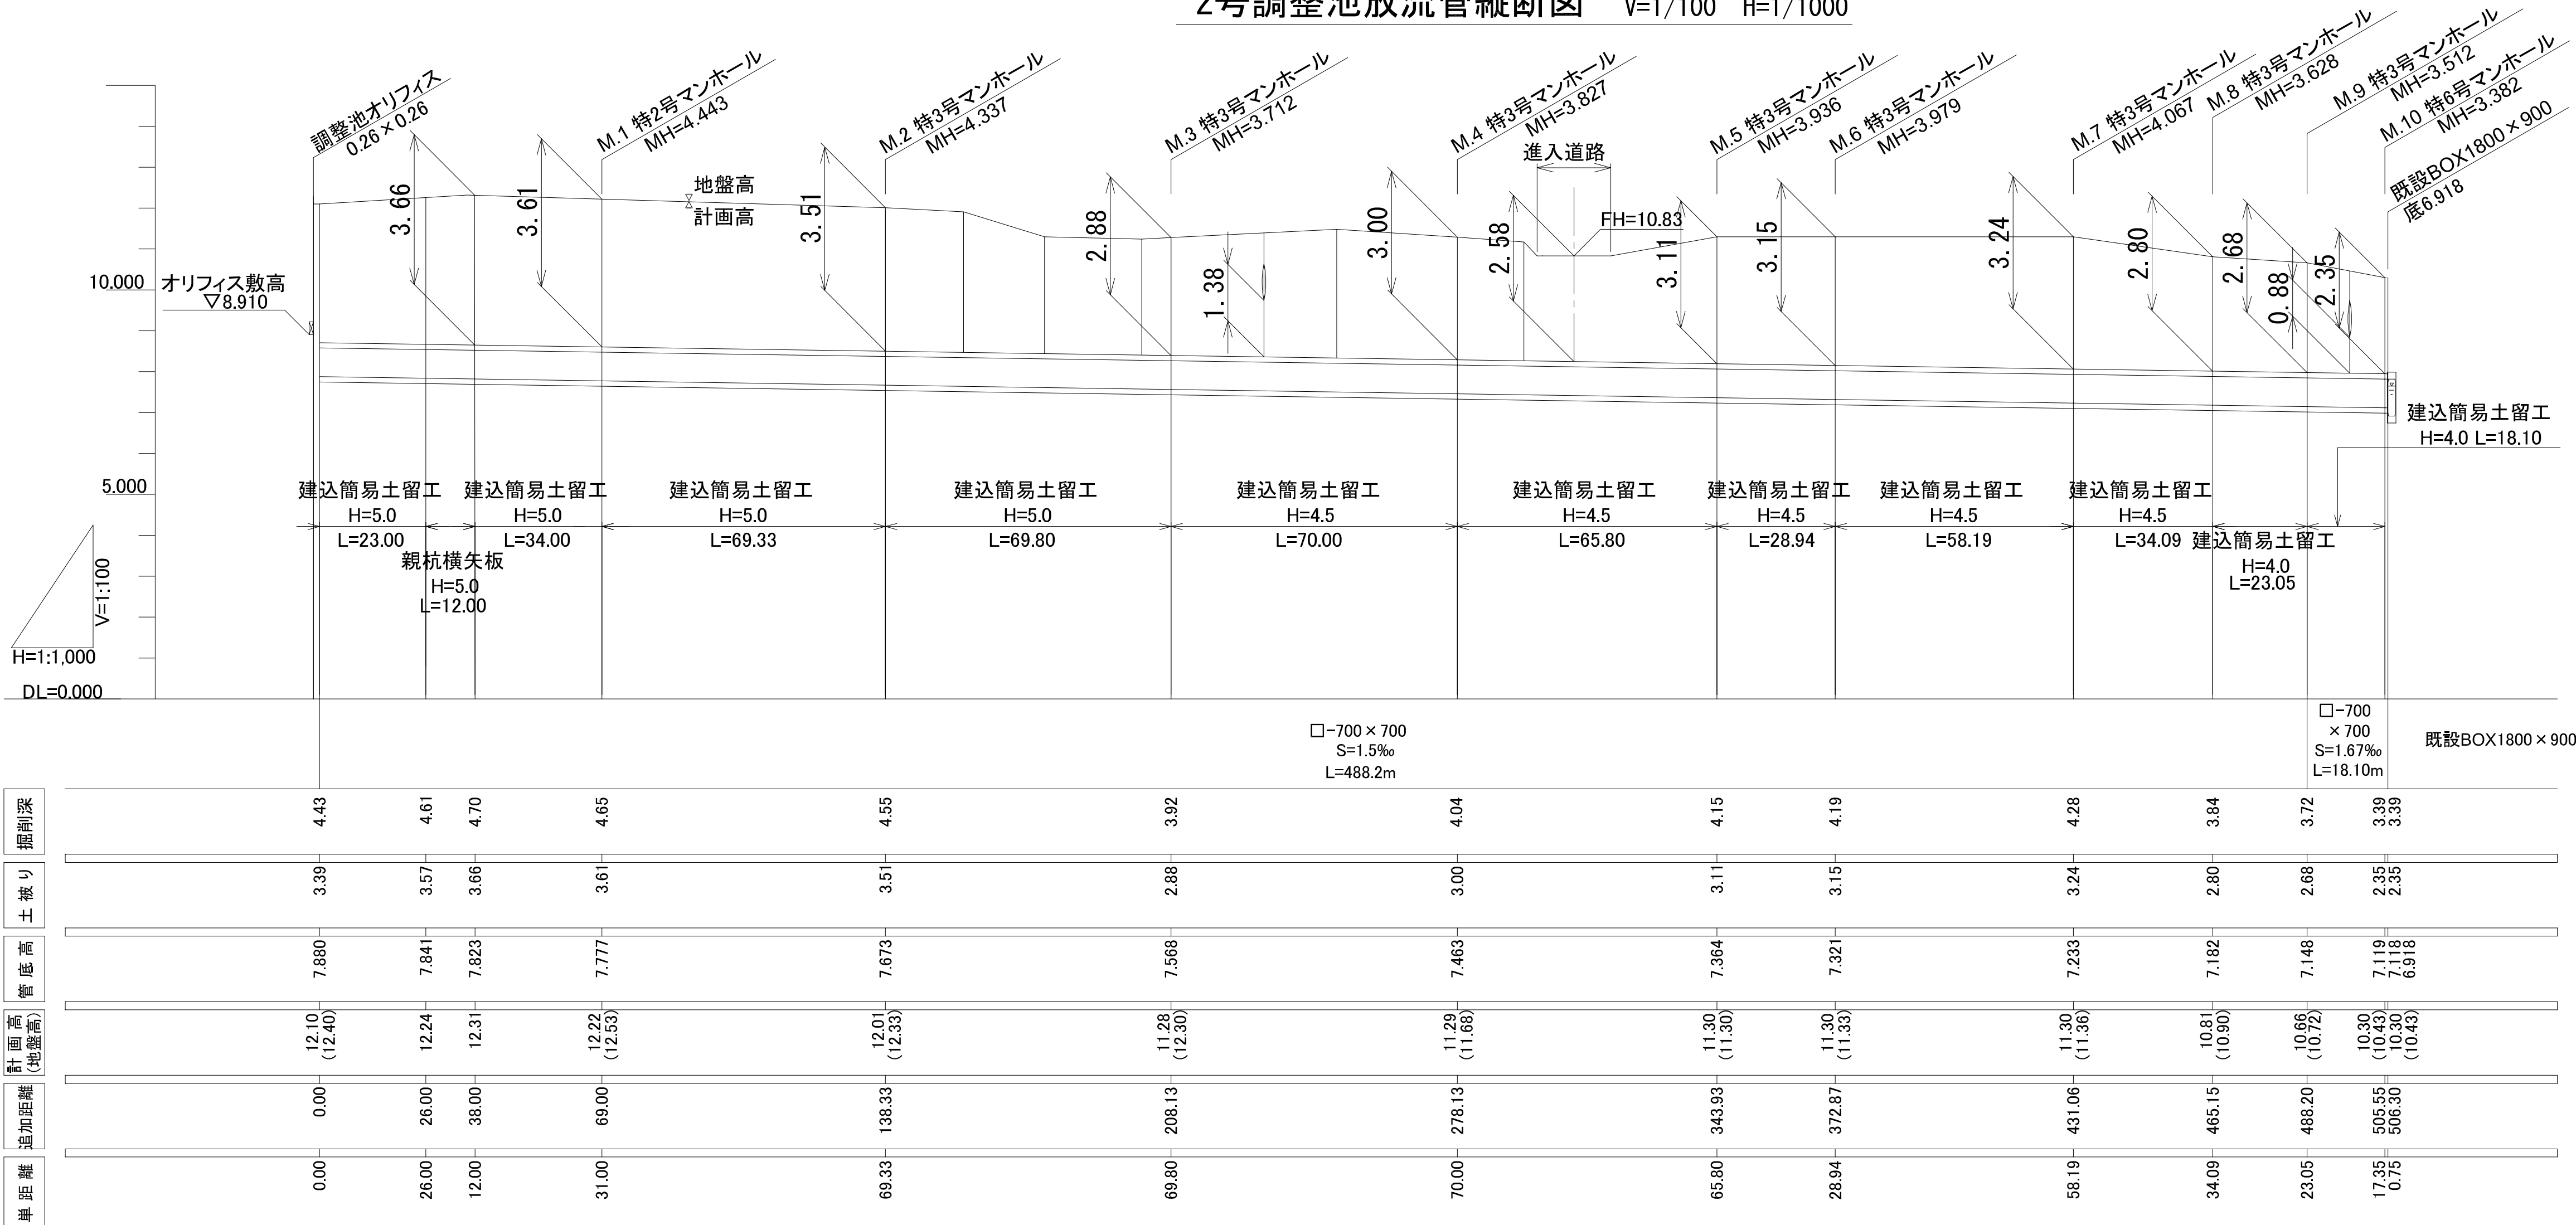

注1) 放流管については、鈴鹿医科大学大学及び防災公園の雨水排水は見込まない。

注2) 掘削深は、舗装厚t=200を想定した路盤下からとする。


注3) 残土は、土地区画整理区域内に搬出する。計画高と地盤高との差異により発生する残土も同様とする。

完成図

地区名		鈴鹿市南玉垣・白子地区		平成 23 年度	
工事名称		2 3ー基盤整備工事		工事番号	工-N01
図面 名称	2号調整池放流管平面・縦断面図		縮 尺	図示	
			図面サイズ	A1	
完 成 年 月	平成 26 年 1 月		図面番号	117	
請 負 業 者 名	前田・名工特定建設工事 共同企業体		現 場 に 在 人 書 画 提 出 済 否	監 理 技 術 者 名	
工 事 理 由	(株)中部都市整備センター		書 画 提 出 済 否	監 理 技 術 者 名	

2号調整池放流管特殊2号組立人孔構造図 S=1/20

平面図

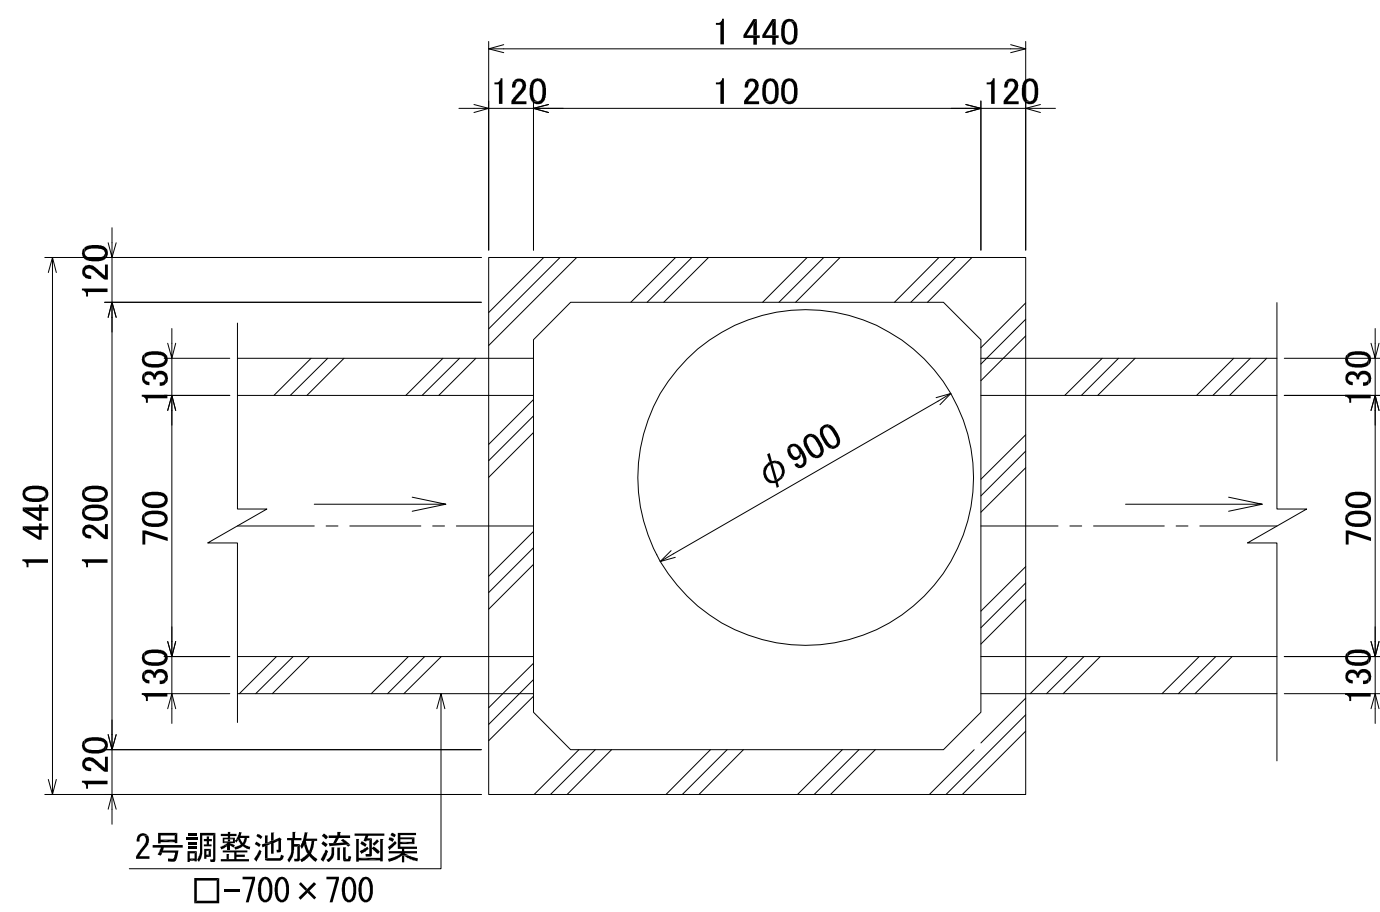

特2号人孔

		円形人孔部(1号人孔)															蓋・蓋受		箱型人孔部			基礎工	
人孔番号	H(m)	蓋受枠	調整金物		調整リング			斜壁			直壁						ハスリップ	デザイン	頂版	基礎ブロック 1200*1200			
		110	MWB 25	MWB 45	WR 5	WR 10	WR 15	M1T 30	M1T 45	M1T 60	M1S 30	M1S 60	M1S 90	M1S 120	M1S 150	M1S 180	T-14	T-14	S-900穴	B	MB6		
M.1	4.443	1	25	45	50	100	150	300	450	600	300	600	900	1200	1500	1800		1	1	300	900	600	1
																		1					
合計		1		1			1			1	1					1		1	1	1	1	1	1


マンホール蓋 φ600 (T-14)

デザイン蓋



注：鈴鹿市グランドマンホール蓋性能規定認定品とする。

受け枠

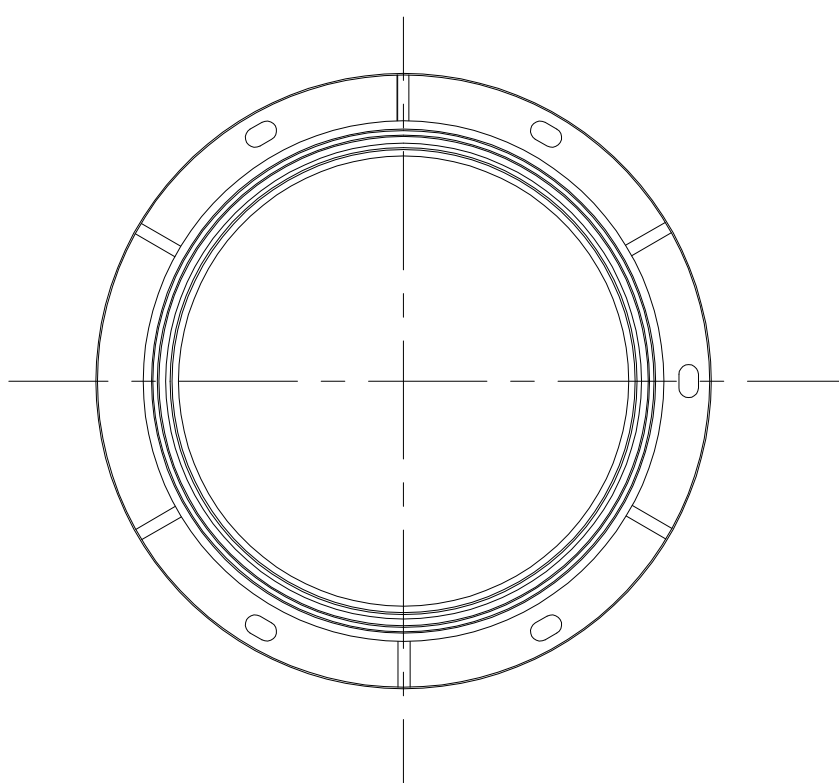


2号調整池

完成図			
地区名	鈴鹿市南玉垣・白子地区	平成 23 年度	
工事名称	23ー基盤整備工事	工事番号	エ-N01
図 面 名 称	特殊2号組立人孔構造図	縮 尺	図示
完 成 年 月	平成 26 年 1月	図面サイズ	A1
請 負 者 名	前田・名工特定建設工事 共同企業体	図面番号	119
工 事 理	(株)中部都市整備センター	監理技者	
		監理技者	

注：組立人孔ブロックは下水道協会認定品を使用すること。

2号調整池放流管特殊3号組立人孔構造図 S=1/20

平 面 図

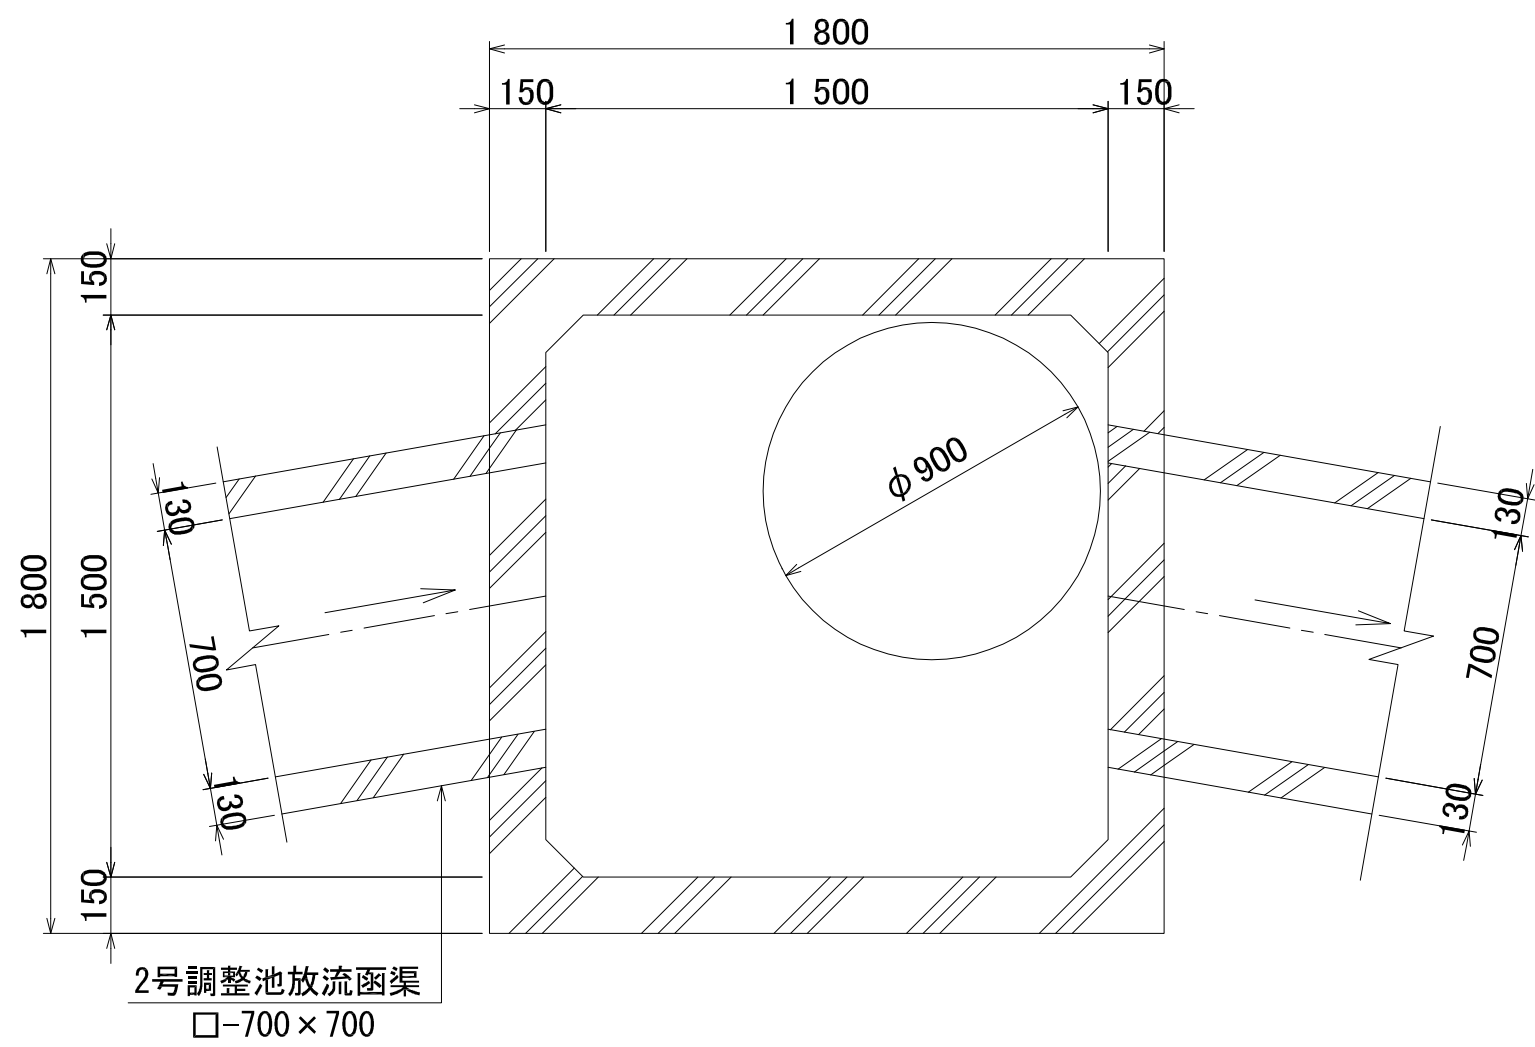



特 3 号 人 孔

		円形人孔部(1号人孔)															蓋・蓋受		箱型人孔部			基礎工
人孔番号	H(m)	蓋受枠	調整金物		調整リング			斜壁			直壁						ハスリップ	デザイン	頂版	基礎ブロック 1500*1500		
			MWB 25	MWB 45	WR 5	WR 10	WR 15	M1T 30	M1T 45	M1T 60	M1S 30	M1S 60	M1S 90	M1S 120	M1S 150	M1S 180	T-14	T-14	S-900穴	B	MB6	
		110	25	45	50	100	150	300	450	600	300	600	900	1200	1500	1800			300	900	600	
M.2	4.337	1		1	1					1	1				1	1		1	1	1	1	
M.3	3.712	1	1		1					1					1		1		1	1	1	
M.4	3.827	1		1			1			1					1		1		1	1	1	
M.5	3.936	1		1		1	1			1					1			1	1	1	1	
M.6	3.979	1		1			2			1					1			1	1	1	1	
M.7	4.067	1	1			1				1						1		1	1	1	1	
M.8	3.628	1		1		1	1			1				1				1	1	1	1	
M.9	3.512	1	1				1			1				1				1	1	1	1	
合計		8	3	5	2	3	6			8	1			2	4	2	2	6	8	8	8	8

マンホール蓋 φ600 (T-14)


ハスリップ[°] 蓋

デザイン蓋

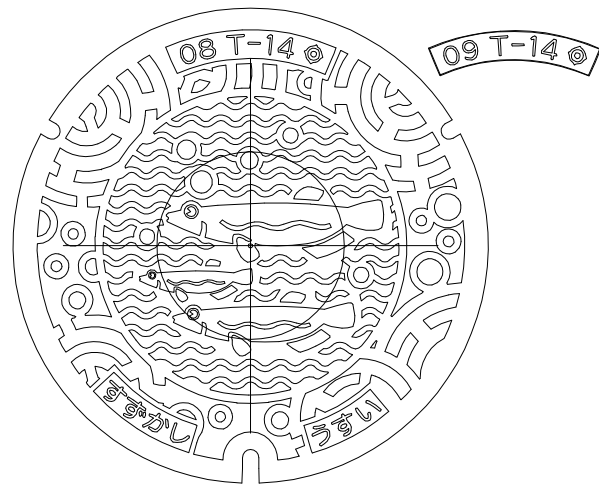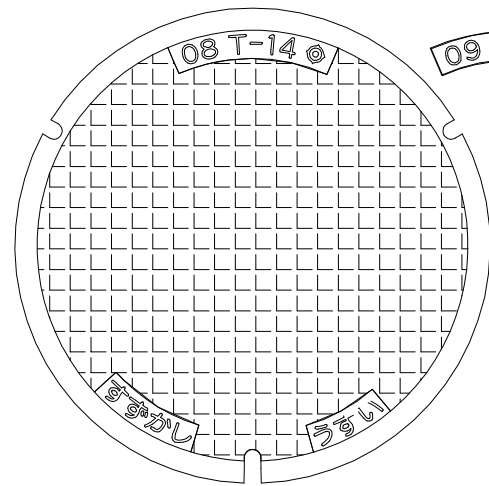

注；鈴鹿市グランドマンホール蓋性能規定認定品とする。

受け枠

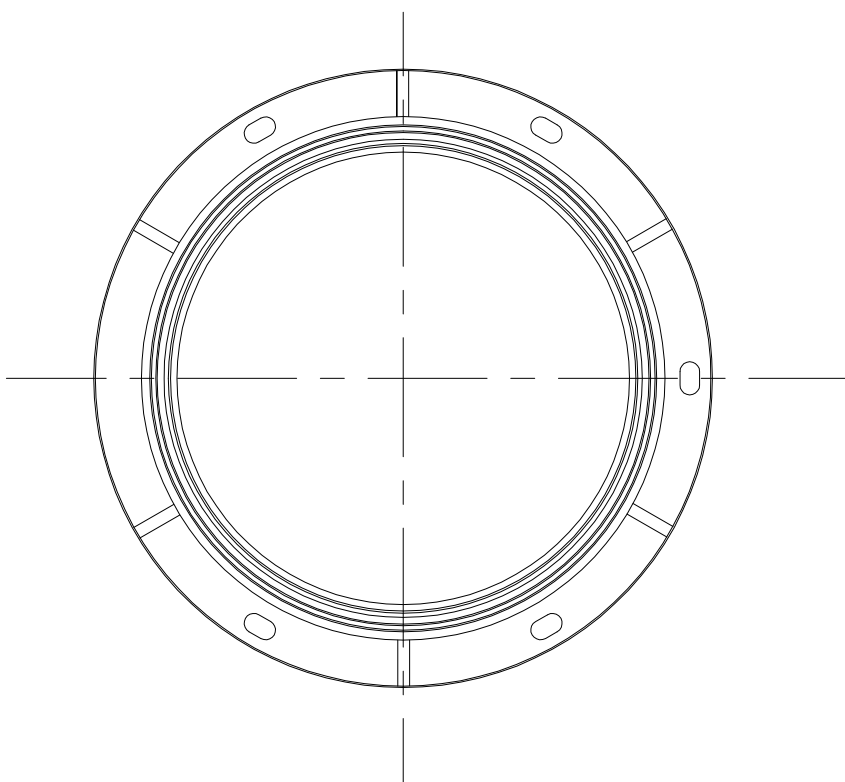


2号調整池


完成図					
地区名	鈴鹿市南玉垣・白子地区	平成 23 年度			
工事名称	23-基盤整備工事	工事番号 エ-N01			
図 面 名 称	特殊3号組立人孔構造図	縮 尺	図示		
完 成 年 月	平成 26 年 1 月	図面サイズ	A1		
請 負 業 者 名	前田・名工特定建設工事 共同企業体	図面番号	120		
工 事 理	(株)中部都市整備センター	図面備考		図面備考	

断 面 図

縦 断 面 図

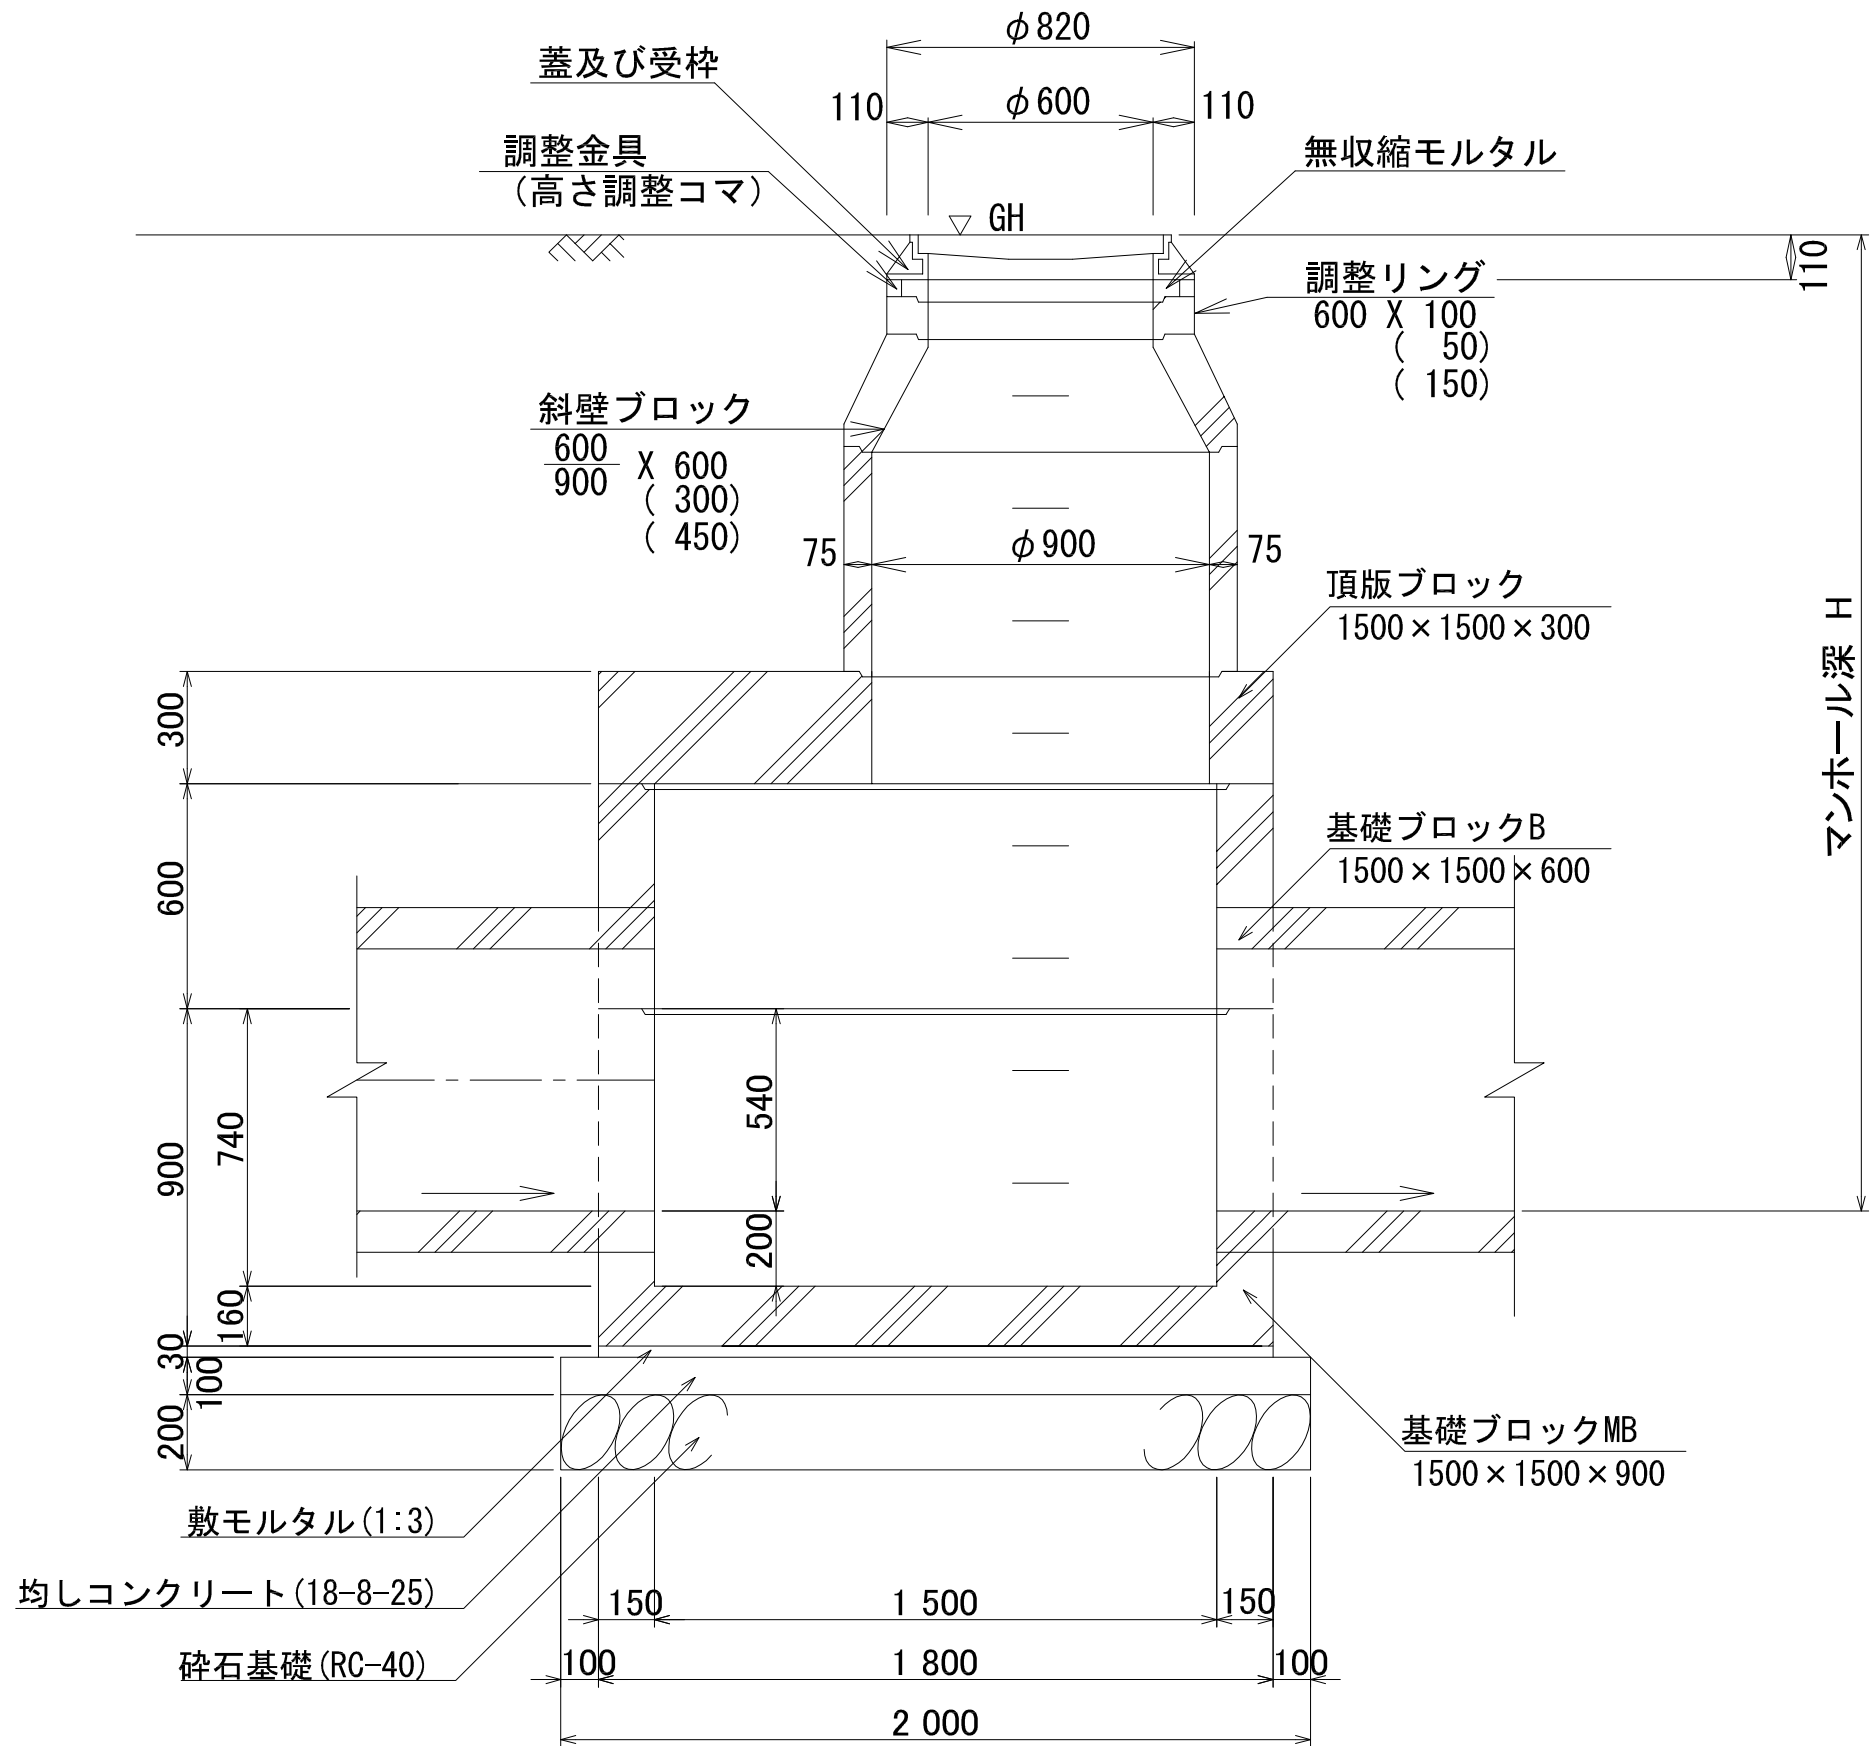


横 断 面 図

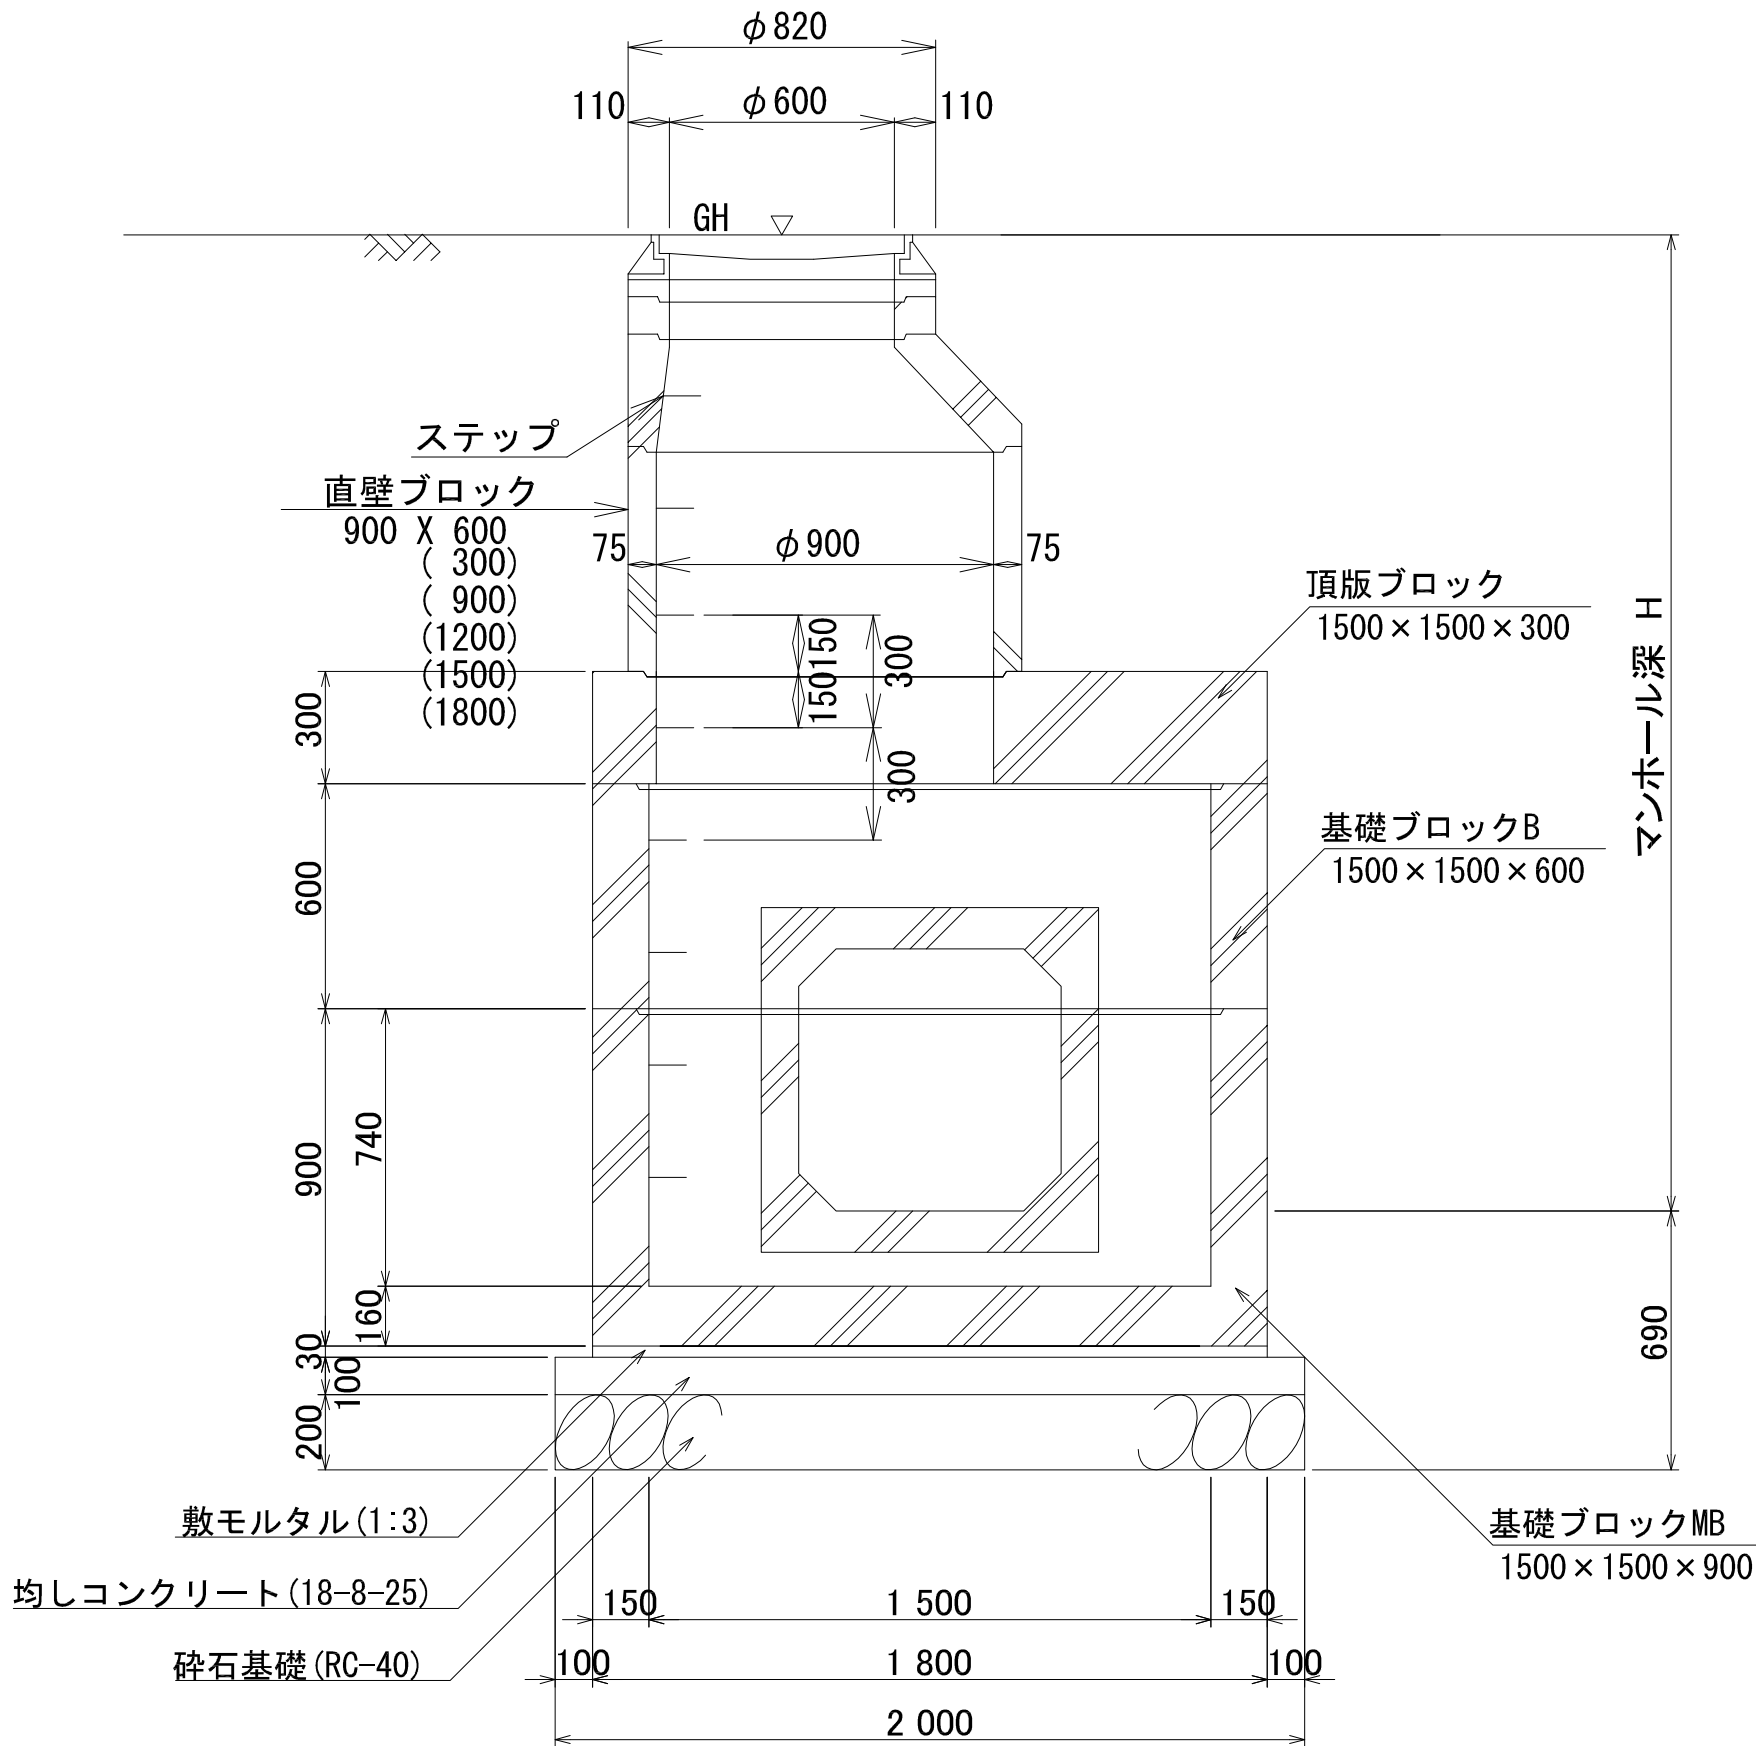


注；組立人孔ブロックは下水道協会認定品を使用すること。

2号調整池放流管特殊6号組立人孔構造図 S=1/20

平 面 図

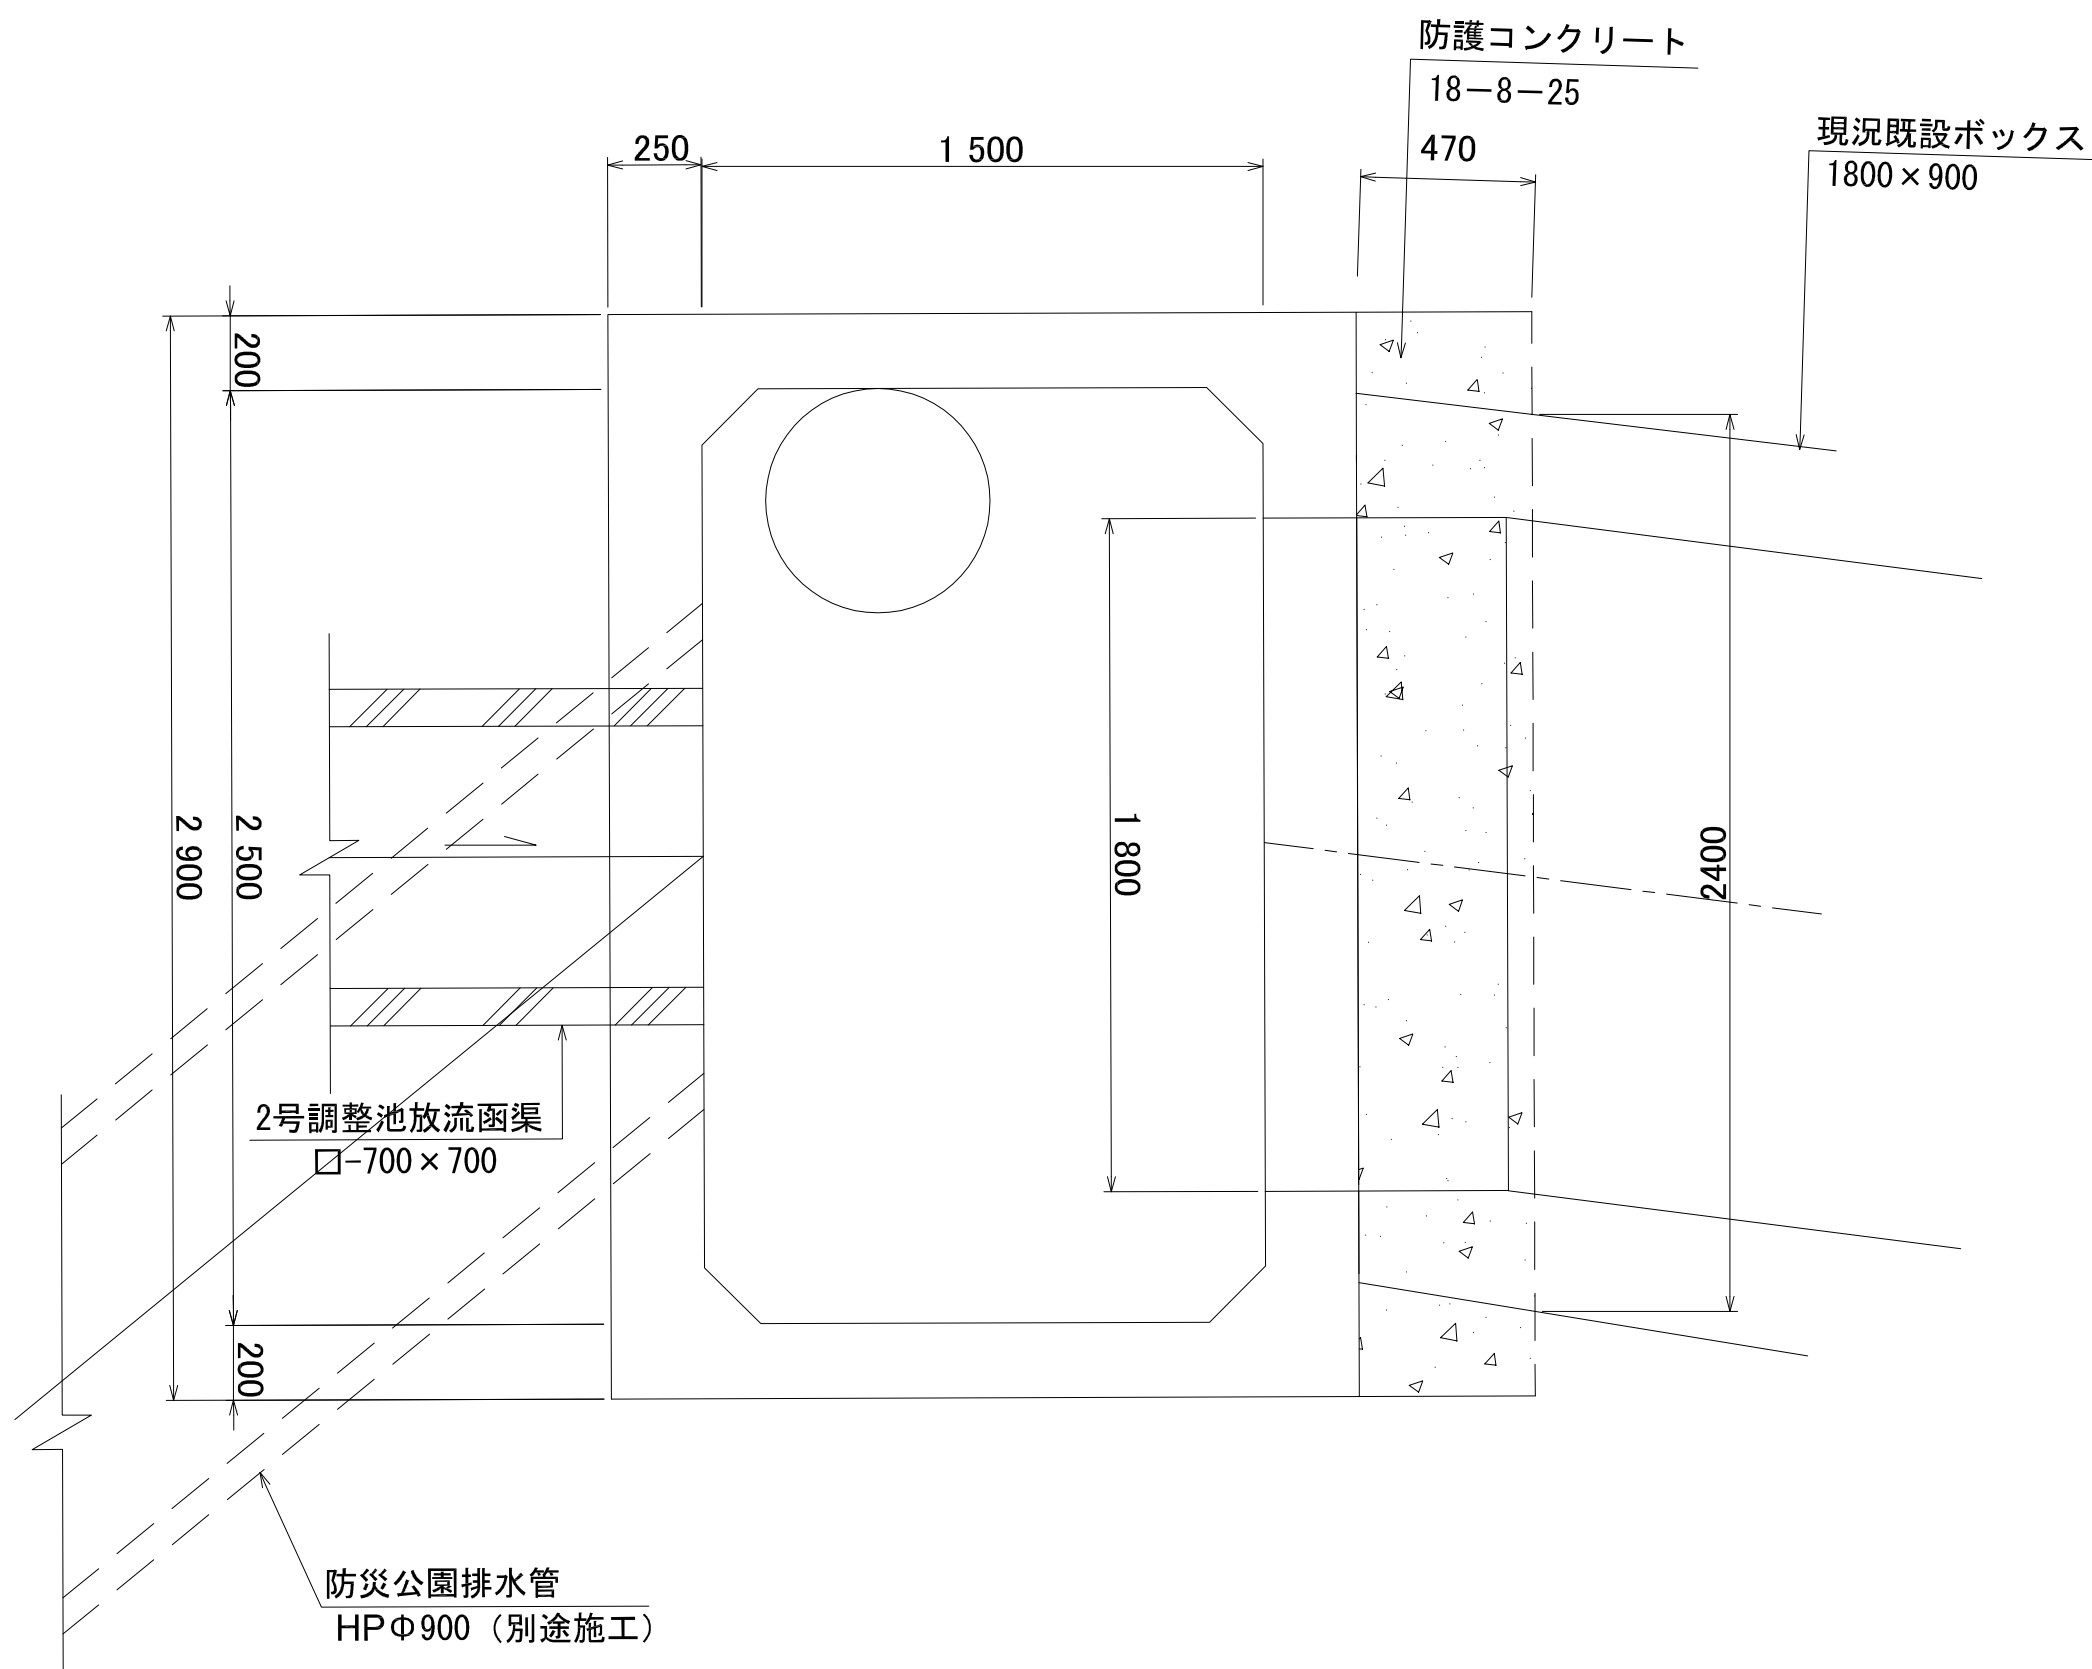


断 面 図

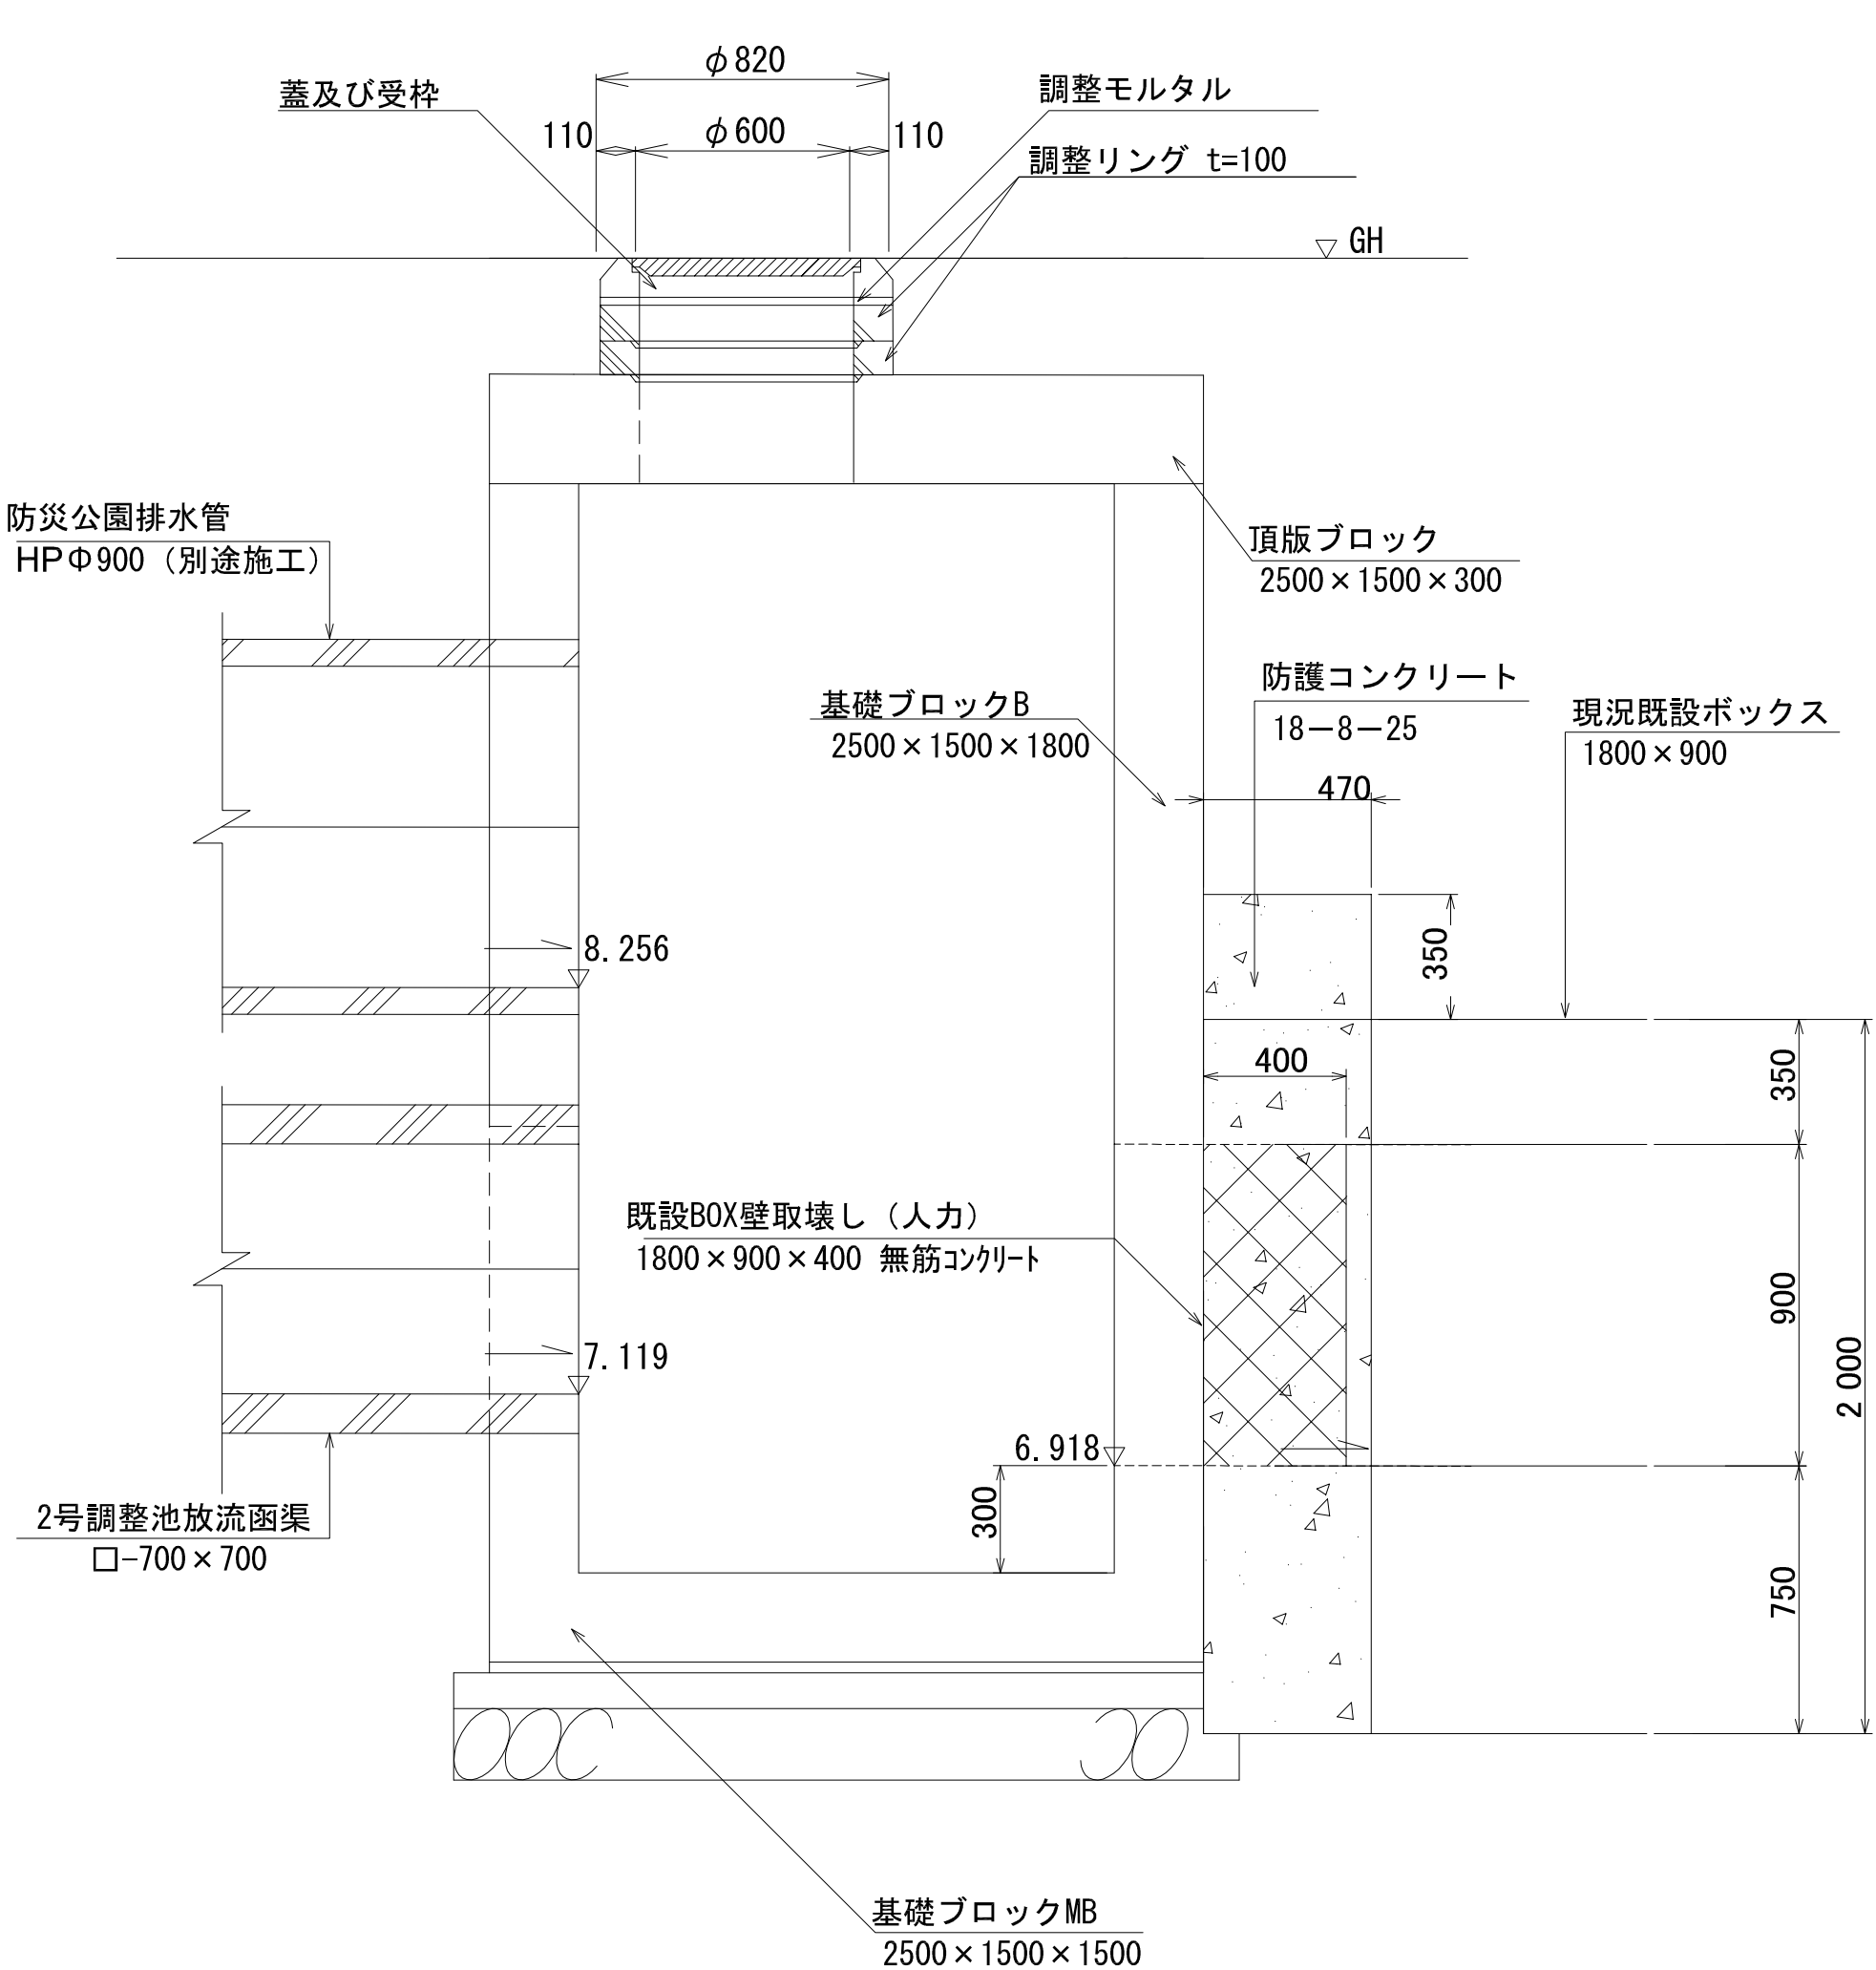


マンホール蓋 φ600 (T-14)

デザイン蓋

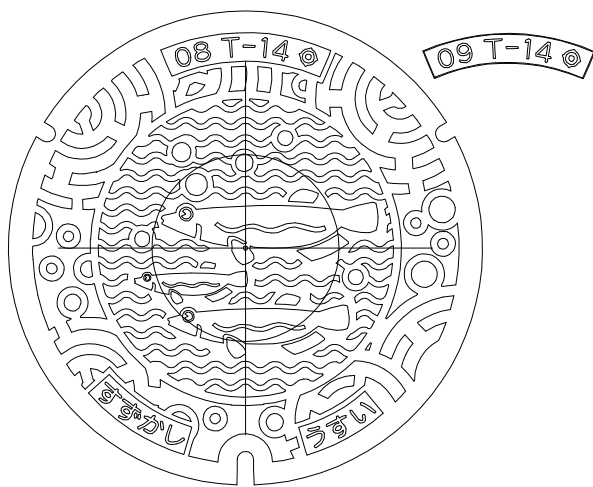

注：鈴鹿市グランドマンホール蓋性能規定認定品とする。

受け枠

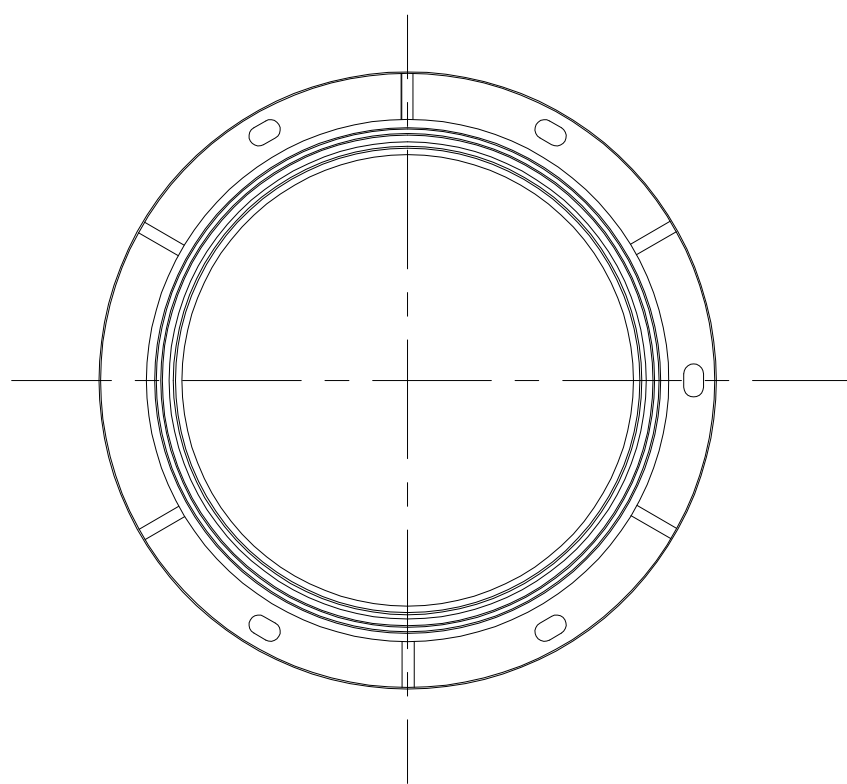

特 6 号 人 孔

		円形人孔部(1号人孔)															蓋・蓋受		箱型人孔部			基礎工
人孔番号	H(m)	蓋受枠	調整金物		調整リング			斜壁			直壁						ハスリップ ⁺	デザイン	頂版	基礎ブロック 2500*1500		
			MWB 25	MWB 45	WR 5	WR 10	WR 15	M1T 30	M1T 45	M1T 60	M1S 30	M1S 60	M1S 90	M1S 120	M1S 150	M1S 180	T-14	T-14	S-600穴	B	MB18	
M.10	3.382	110	25	45	50	100	150	300	450	600	300	600	900	1200	1500	1800			300	1500	1800	
		1	1				2											1	1	1	1	1
合計		1	1				2											1	1	1	1	1

2号調整池

完成図				
地区名	鈴鹿市南玉垣・白子地区	平成 23 年度		
工事名称	2 3 - 基盤整備工事	工事番号	工-N01	
図 面 名 称	特殊6号組立人孔構造図	縮 尺	図示	
完 成 年 月	平成 26 年 1月	図面サイズ	A1	
請 負 業 者 名	前田・名工特定建設工事 共同企業体	図面番号	121	
工 事 管 理	(株)中部都市整備センター	図面技術者	図面技術者	図面技術者